




GE MONEY - BAHIA BLANCA
LAYOUT DE EQUIPAMIENTO
Superficie a intervenir 153m2

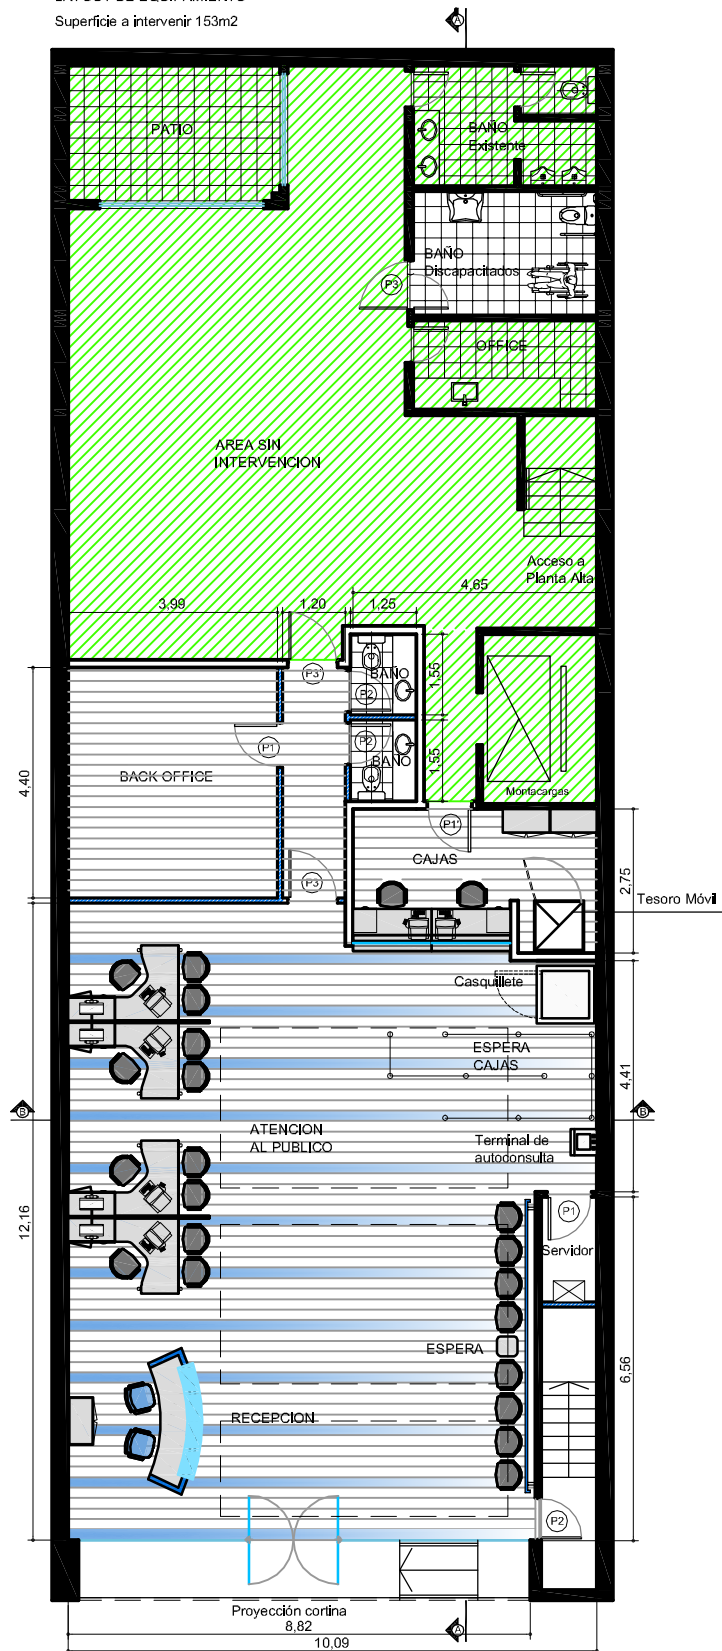


CORTE A-A'

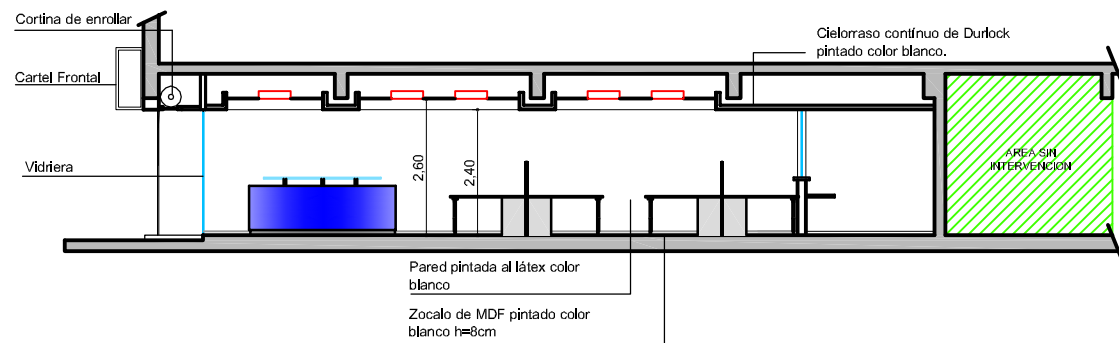


GE MONEY - BAHIA BLANCA
CIELORRASO
Superficie a intervenir 153m2

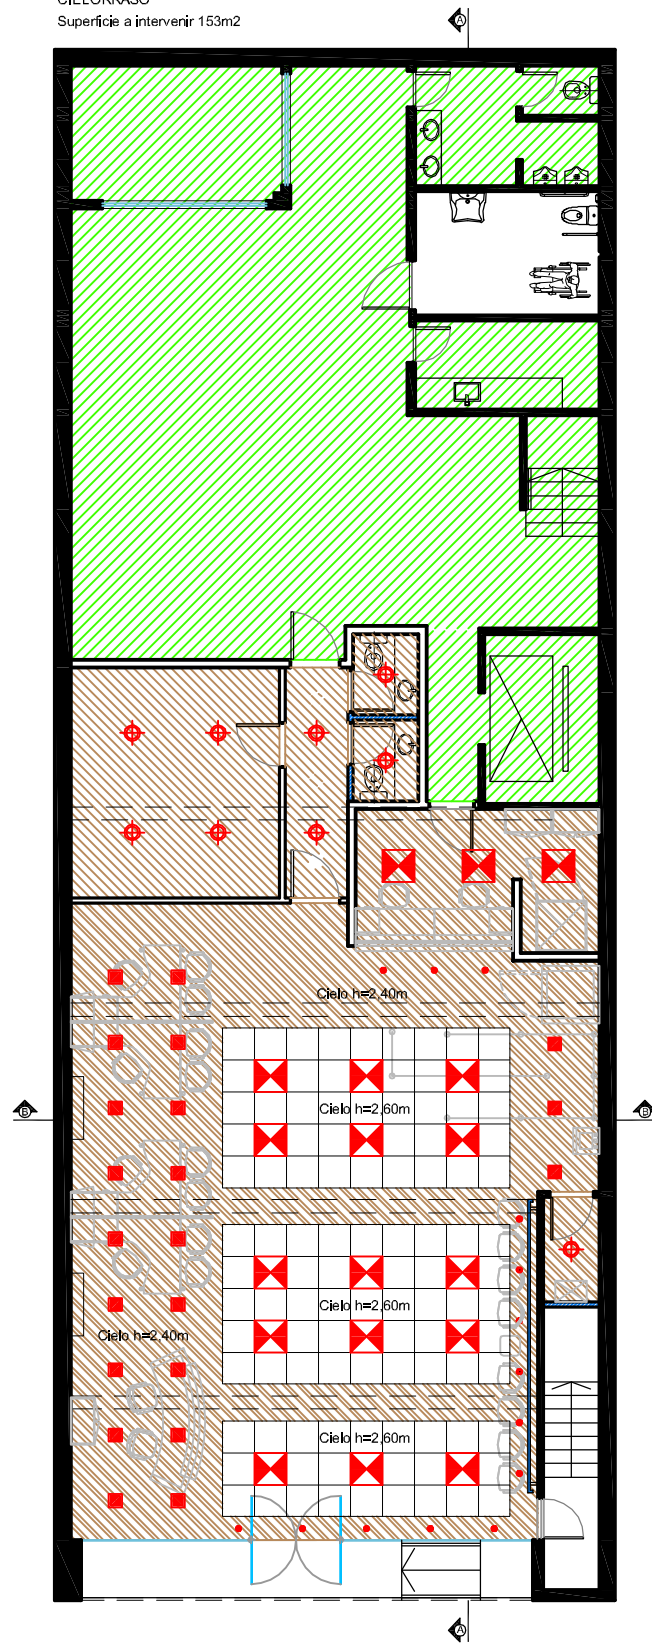

FACHADA

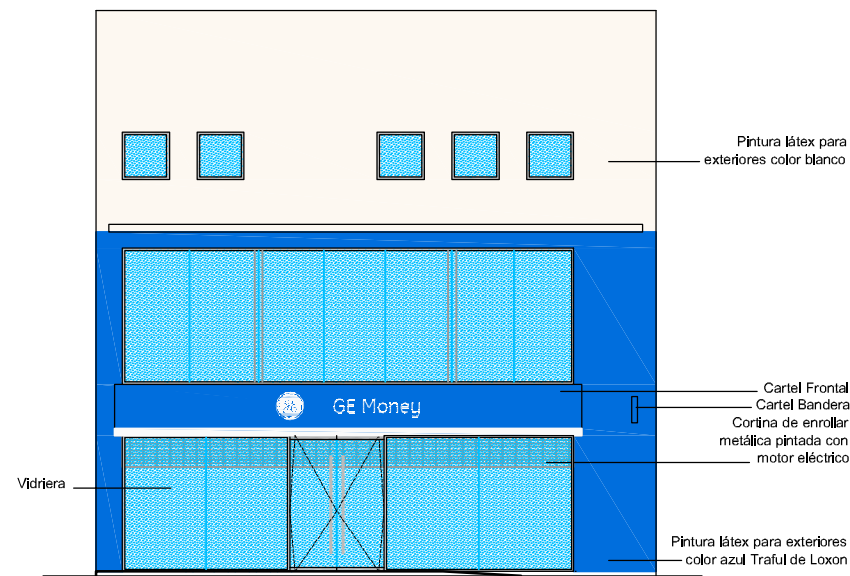

CORTE B-B'

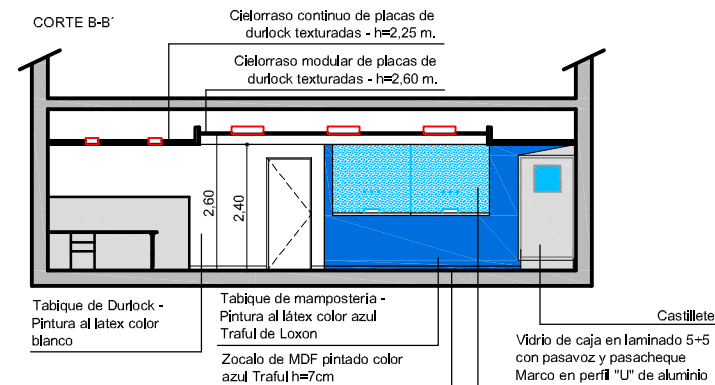

REFERENCIAS CIELORRASO E ILUMINACION

ITEM	
	Cielorraso modular de Durlock texturado 61x61cm. h=2,60m
	Cielorraso continuo de Durlock h=2,60m
	Cielorraso continuo de Durlock h=2,40m
	Luminaria 2x36W Modular 610 x 610mm. Cantidad: 18
	Luminaria para lámpara fluorescente compacta tipo Dulux 2x26W. Cantidad: 9
	Luminaria para lámpara diroica 12V 50W. Cantidad: 14
	Luminaria 2x26W Quadra CFL 4810 de Movilux - Color Blanco Cantidad: 21



UBICACION: BAHIA BLANCA

REFERENCIAS MATERIALIDAD EQUIPAMIENTO

ITEM	
	VIDRIO
	LAMINADO GRIS

REFERENCIAS TABIQUERIA

ITEM	
	TABIQUE DE DURLOCK
	MAMPOSTERIA NUEVA
	MAMPOSTERIA EXISTENTE

REFERENCIAS PUERTAS

ITEM	
	PUERTA PLACA. ANCHO 85 CM. PINTADA CON SINTETICO SATINADO BLANCO
	PUERTA EN CHAPA. ANCHO 85 CM. PINTADA CON SINTETICO SATINADO BLANCO
	PUERTA PLACA. ANCHO 80 CM. PINTADA CON SINTETICO SATINADO BLANCO
	PUERTA PLACA. ANCHO 95 CM. PINTADA CON SINTETICO SATINADO BLANCO
	PUERTA EN CHAPA. ANCHO 95 CM. PINTADA CON SINTETICO SATINADO BLANCO

CONFORME A OBRA

LAYOUT DE EQUIPAMIENTO Y CIELORRASO

PLANO: ARQUITECTURA Y EQUIPAMIENTO

ESCALA: 1:100

FECHA: OCTUBRE DE 2008

PROYECTISTA AM

ARCHIVO: GEN_BAH_EQU_P00-01_CO

XREF:

NOTAS:

DOCUMENTACION CONFORME A OBRA

El proyecto y el diseño indicados en este plano son propiedad intelectual de Contract Rent S.A. Esta prohibido su utilizacion total o parcial sin la expresa autorizacion escrita de la empresa.

contract

CONTRACT ARGENTINA
Tucuman 117, 7º Piso (C1049AAC)
Buenos Aires, Argentina
Tel. / Fax : 54 (11) 4516-0722
info@contract.com.ar
www.contract.com.ar