
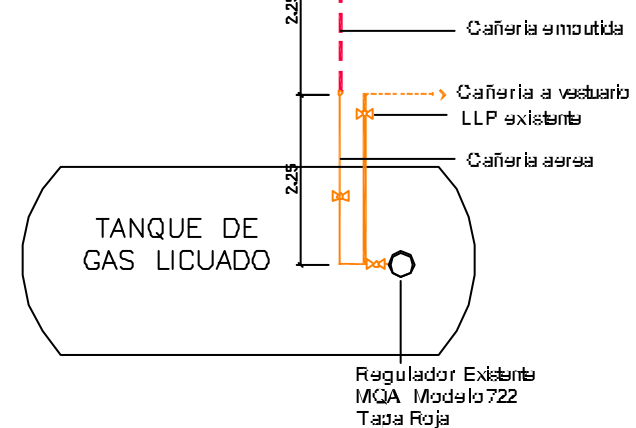


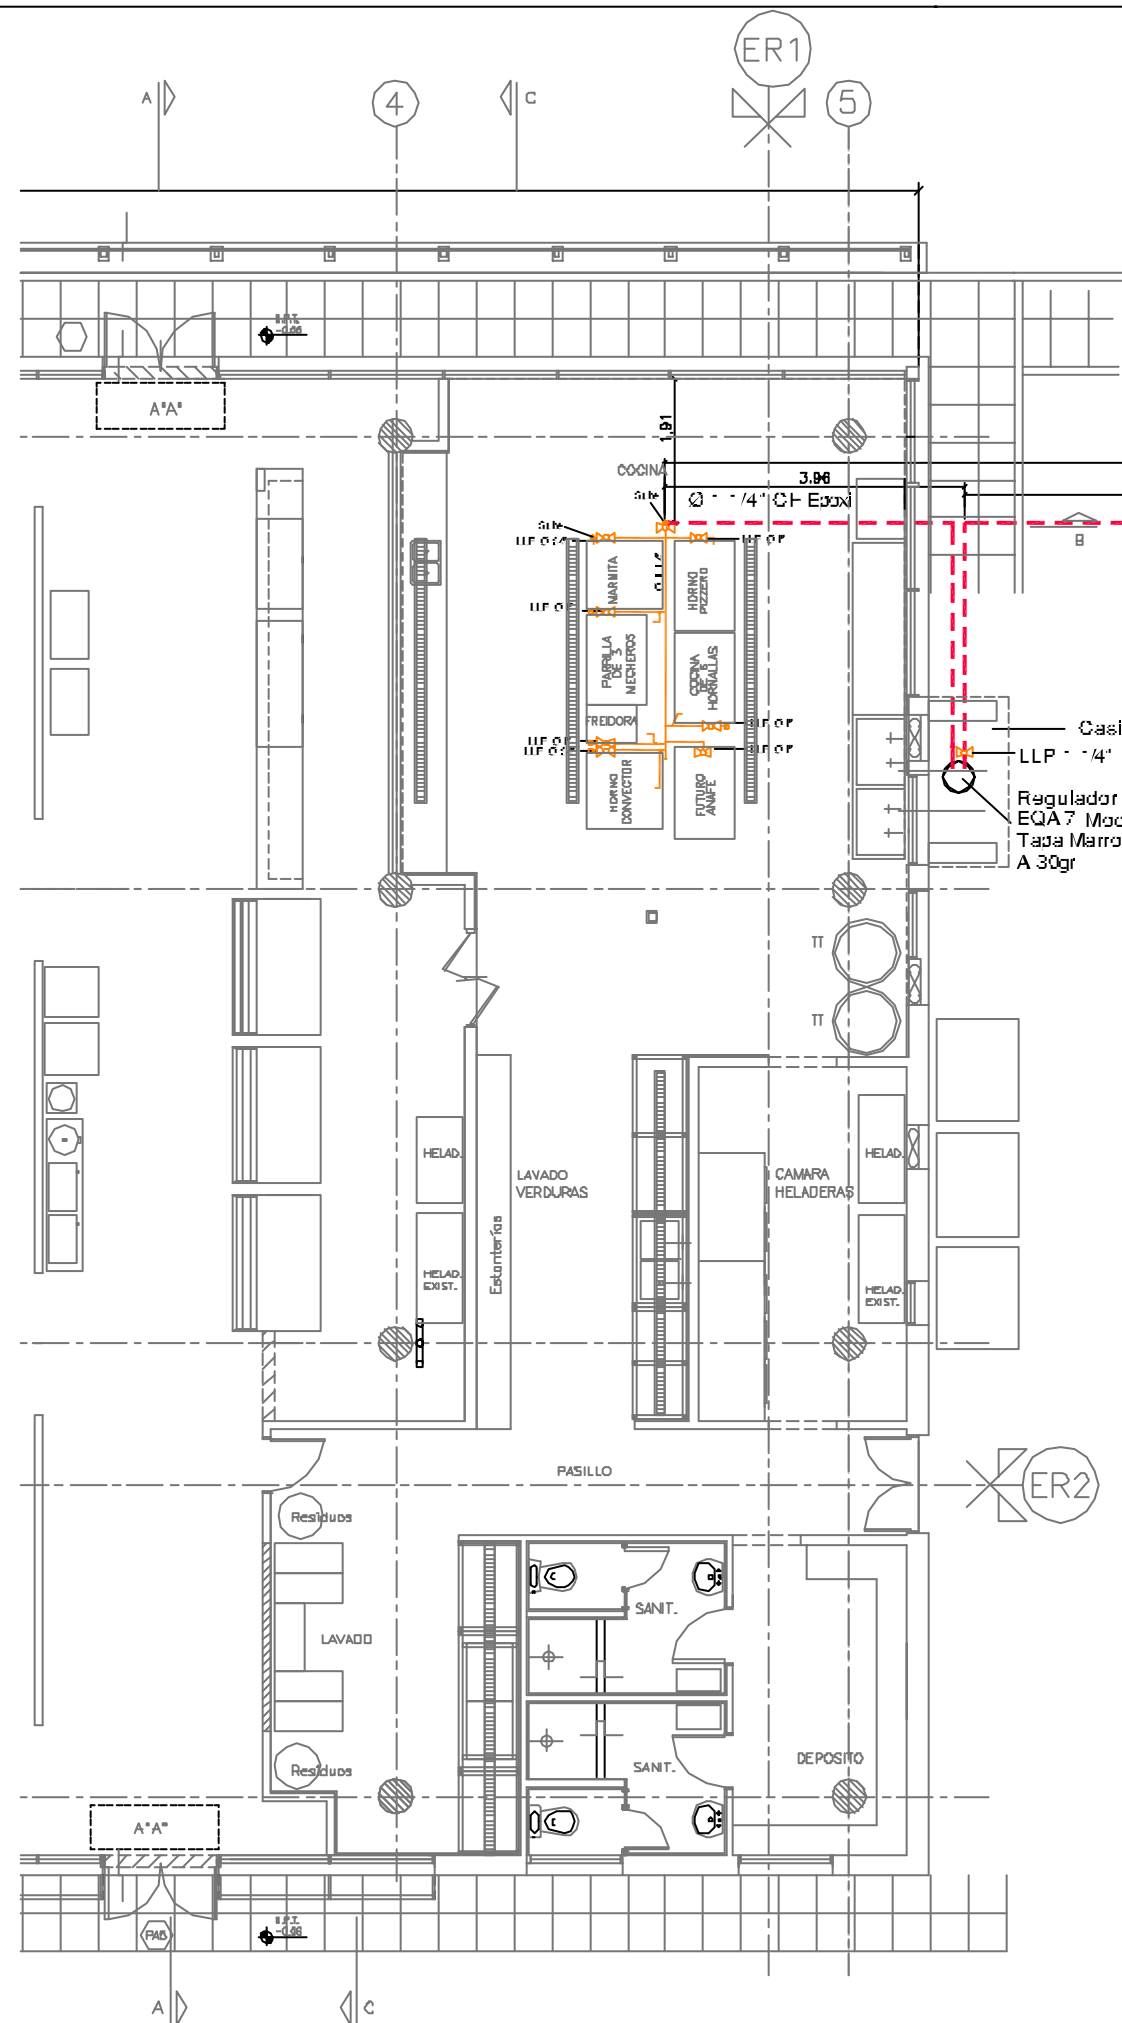

Nota: Se realizó prueba hidráulica durante un período de 24 horas, medida con manómetro de presión (2kg) arrojando resultados óptimos.

- Toda la cañería nueva subterránea fue decididamente protegida, se aplicó pintura asfáltica en las uniones, así mismo se envolvieron con cinta Polyguard.
- En los caños en donde se instalaron las llaves de paso, se verificaron y repintaron las paredes marcadas.
- Según como fue solicitado por techint, se realizaron los soportes en la instalación aérea de gas.
- Se asentaron con base de arena y sobre esta se instaló una cinta trabada amarilla de precaución informando que esta una cañería de Gas.

REFERENCIAS

- Cañería de gas aérea
- Cañería de gas embutida
- Llave de paso
- Regulador

UBICACION: TEPAM - COMEDOR

IS4

REVISIONES

Cambio	Descripción	Fecha
01	Plano conforme a obra	11-07-09

PLANO: INSTALACION DE GAS
ESCALA: 1:100
FECHA: 11-07-09
PROYECTISTA: A.M.
ARCHIVO: TEC_COM_GAS_P00-001_V04
XREF:
NOTAS:
TODAS LAS MEDIDAS SE VERIFICARAN EN OBRA

El proyecto y el diseño incluidos en este plano son propiedad intelectual de Contract Rent S.A. Esta prohibe su utilización total o parcial sin la expresa autorización escrita de la empresa.

CONTRACT ARGENTINA
Tucumán 117 - 3º Piso - (C1048AAC)
Buenos Aires - Argentina
Tel. / Fax : 54 (11) 4516-0722
info@contract.com.ar
www.contract.com.ar