




REFERENCIAS

- Cielorraso desmontable en placas h=2,60 m
- Cielorraso continuo placa roca de yeso h=2,60 m
- Cielorraso continuo placa roca de yeso h=2,20 m
- Área sin intervención
- Área desafectada
- Artefacto modular embutido 3x36W
- Artefacto embutido 2x36W con vidrio
- Artefacto colgante de aluminio para coffee break
- Artefacto embutido para lámpara dicroica 1x50W 12V
- Sprinkler (rociador)
- Equipo de A²A² sobre nivel de cielorraso
- Difusor de A²A²

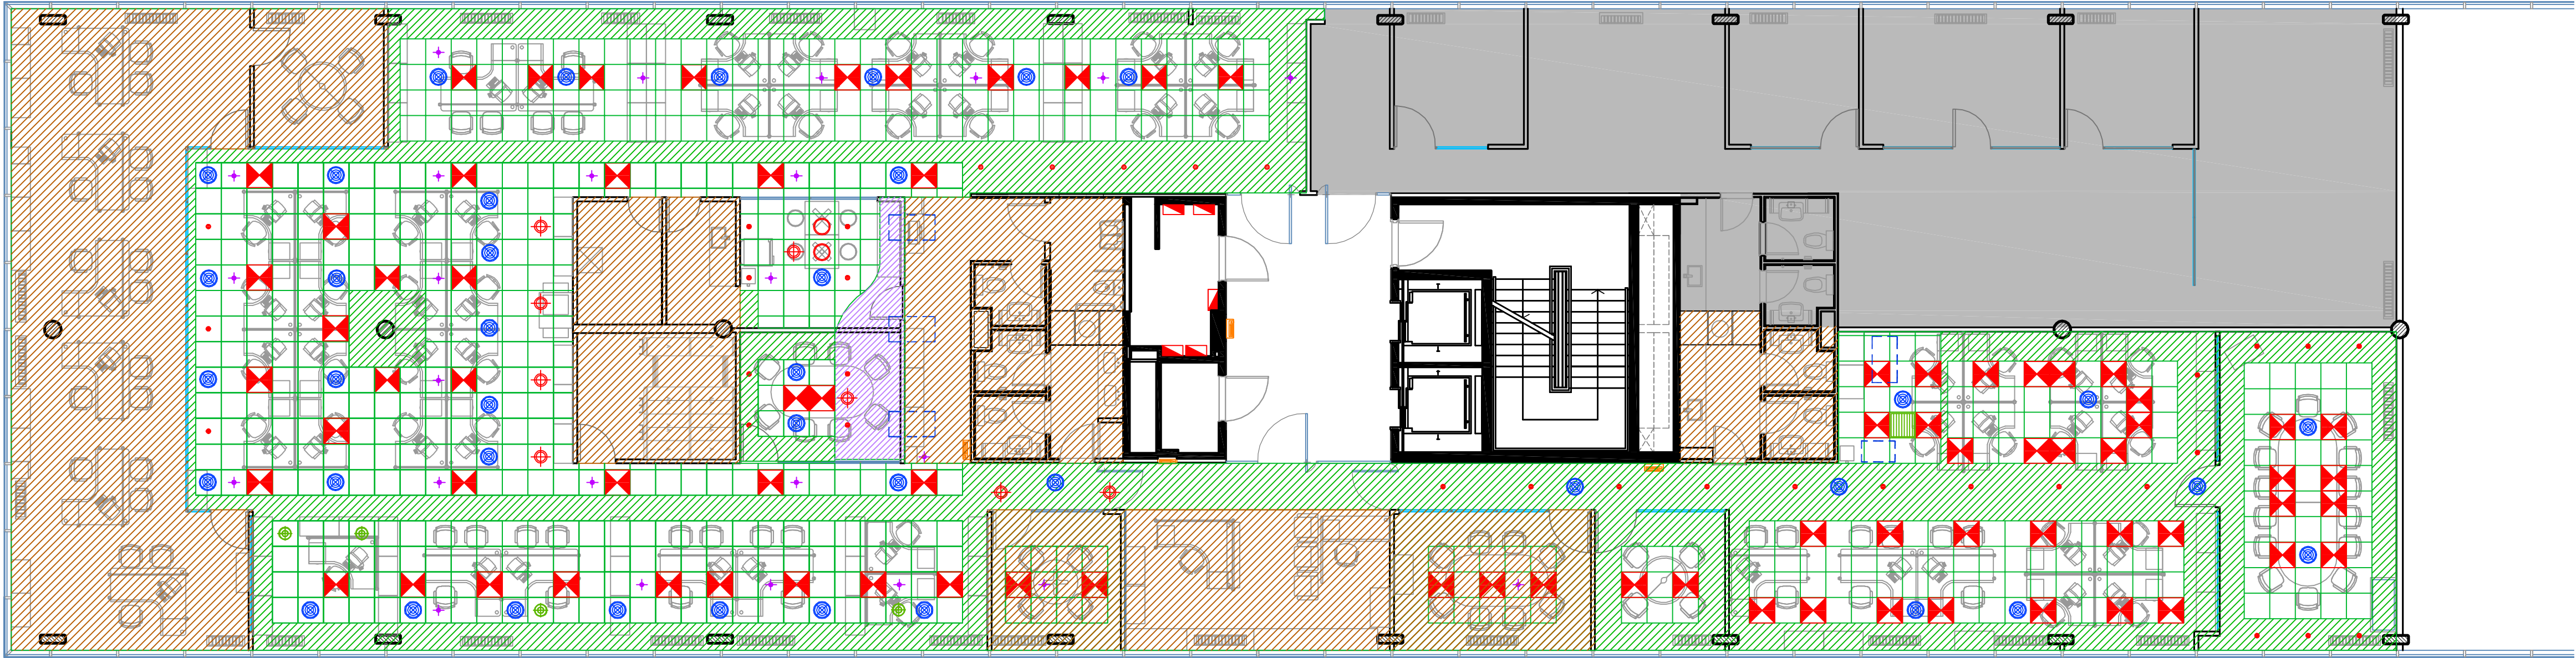

UBICACION:	OLGA COSSETINI 731 – PISO 1*
PLANO:	CIELORRASOS E ILUMINACIÓN
ESCALA:	1:100
FECHA:	21 Febrero 2010
PROYECTISTA	AM
ARCHIVO:	VAL_COS_CIE_P01-01_CO.DWG
XREF:	
NOTAS:	
DOCUMENTACIÓN CONFORME A OBRA	

El proyecto y el diseño indicados en este plano son propiedad intelectual de Contract Rent S.A. Esta prohibido su utilizacion total o parcial sin la expresa autorizacion escrita de la empresa.



CONTRACT ARGENTINA
Tucuman 117 7º Piso (C1049AAC)
Buenos Aires . Argentina
Tel. / Fax : 54 (11) 4516-0722
info@contract.com.ar
www.contract.com.ar