



ENTREPISO

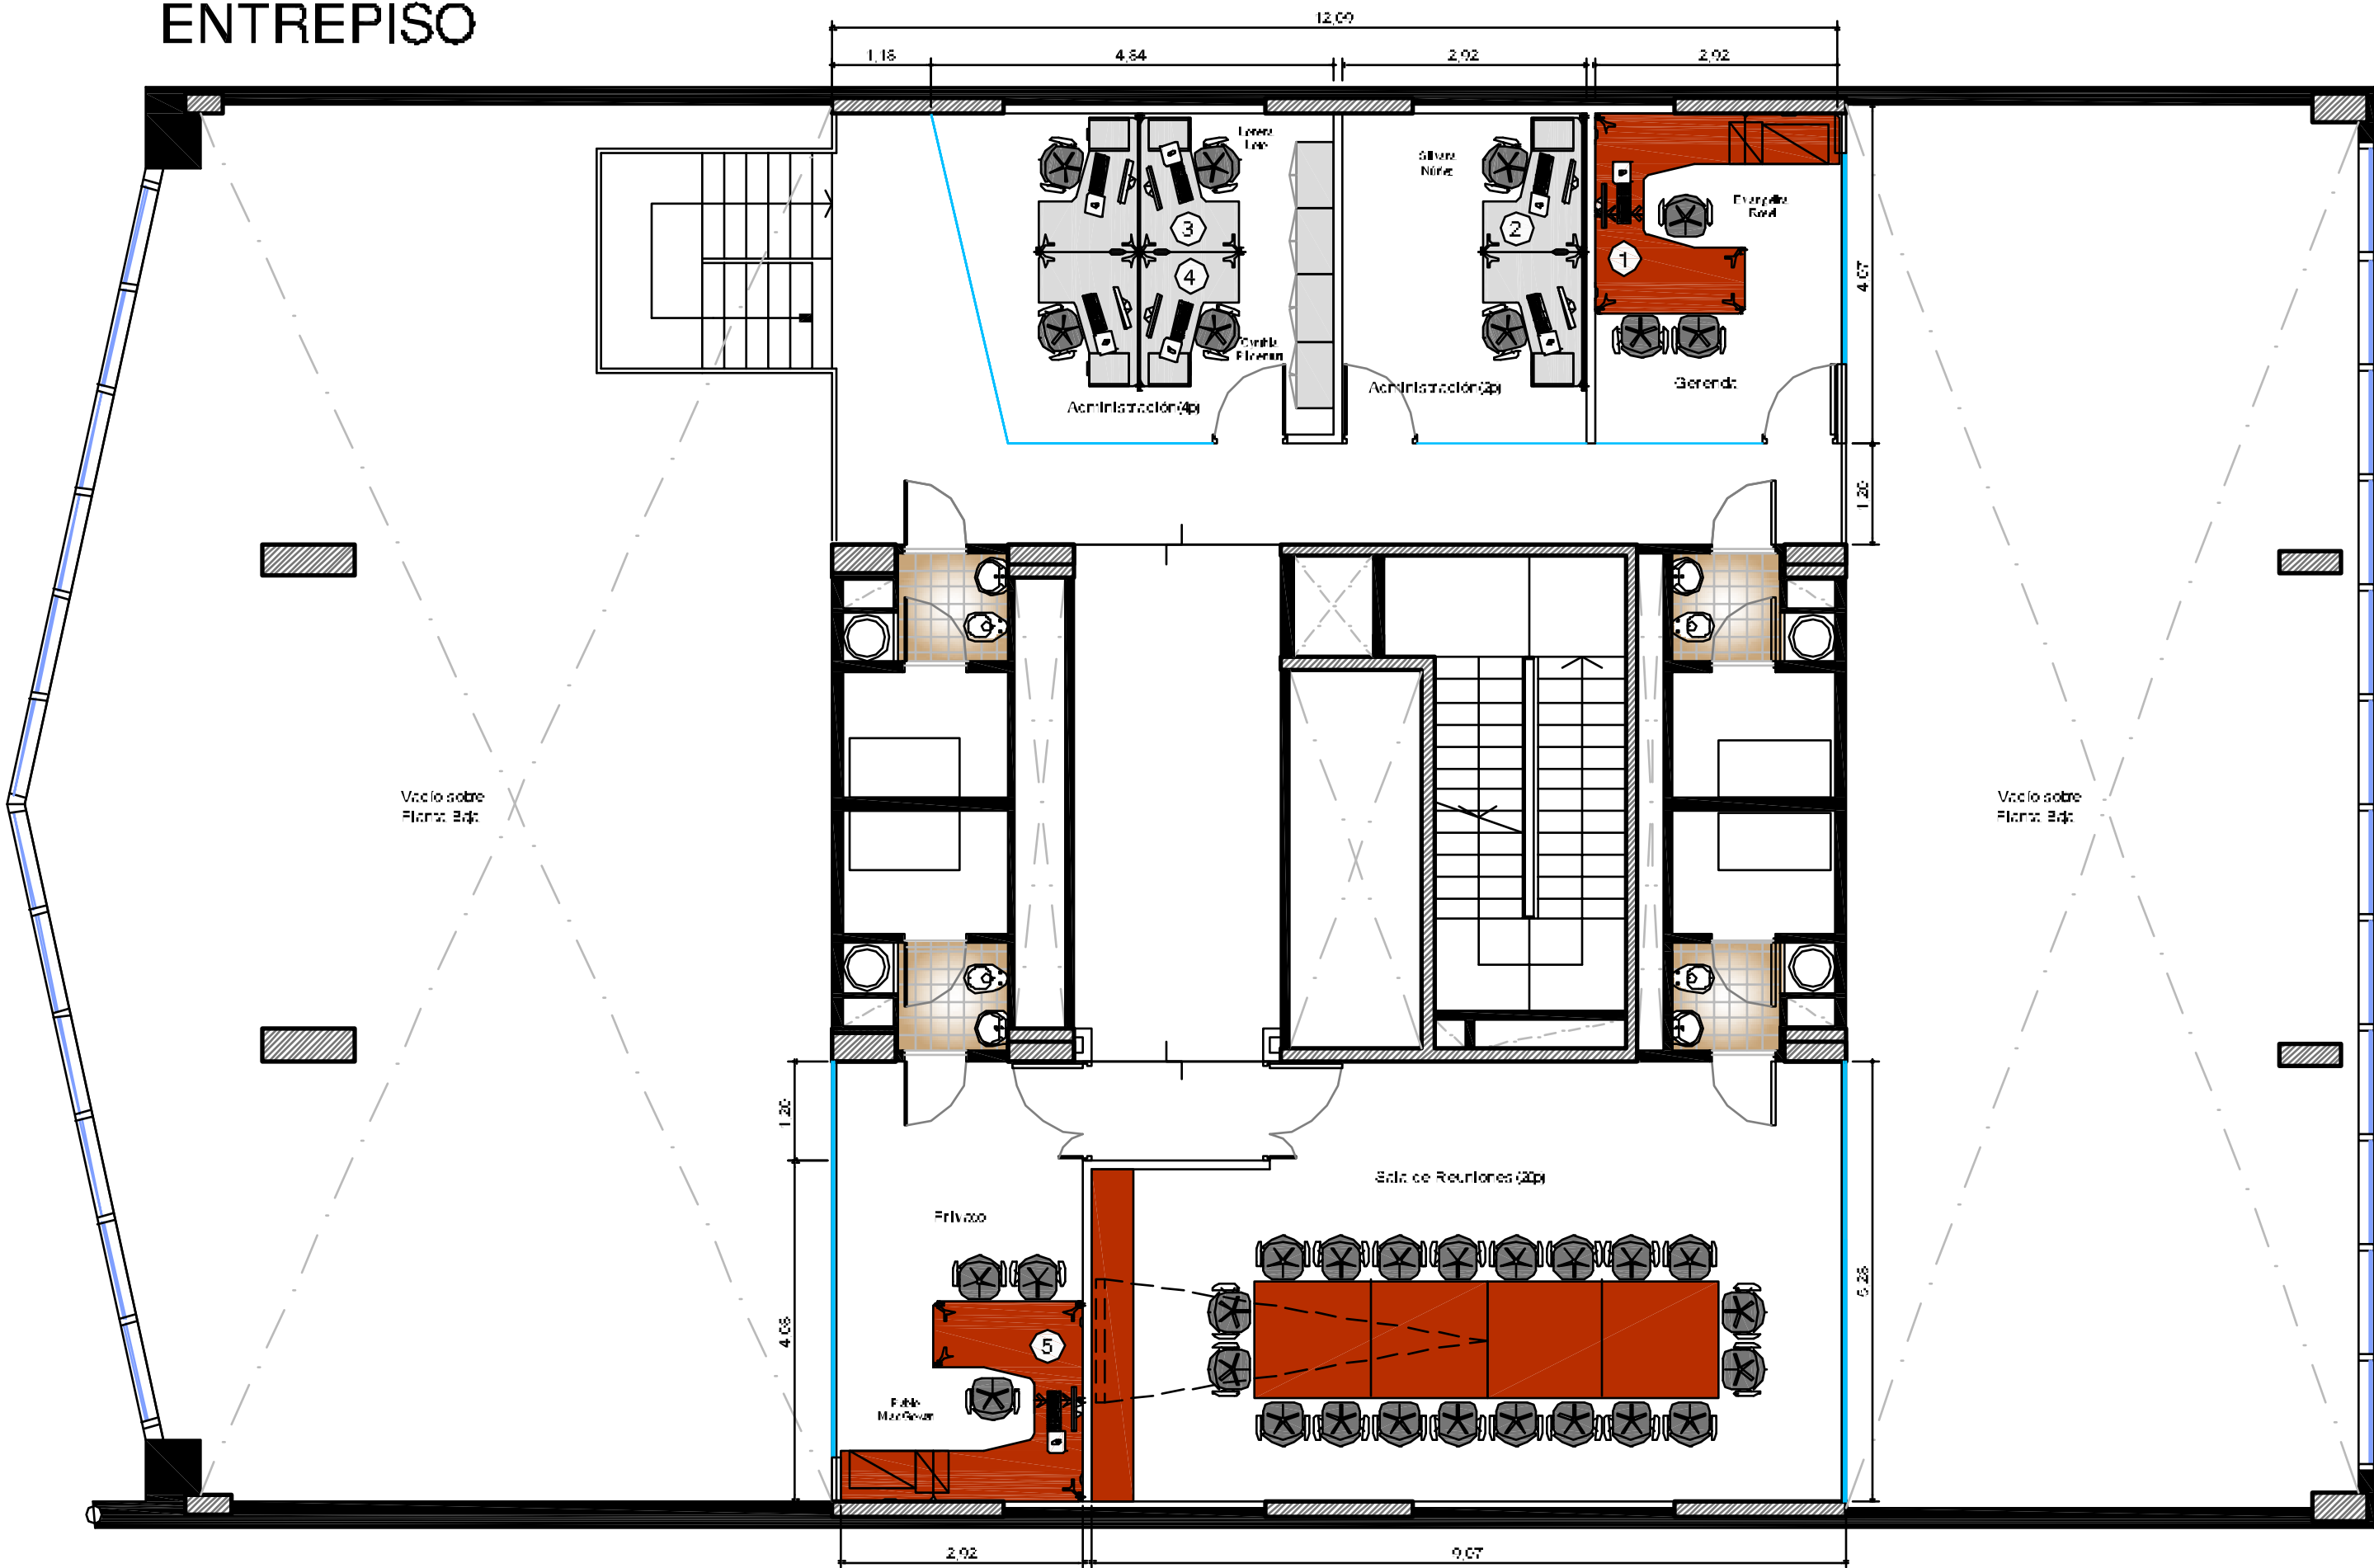

PISO 3º

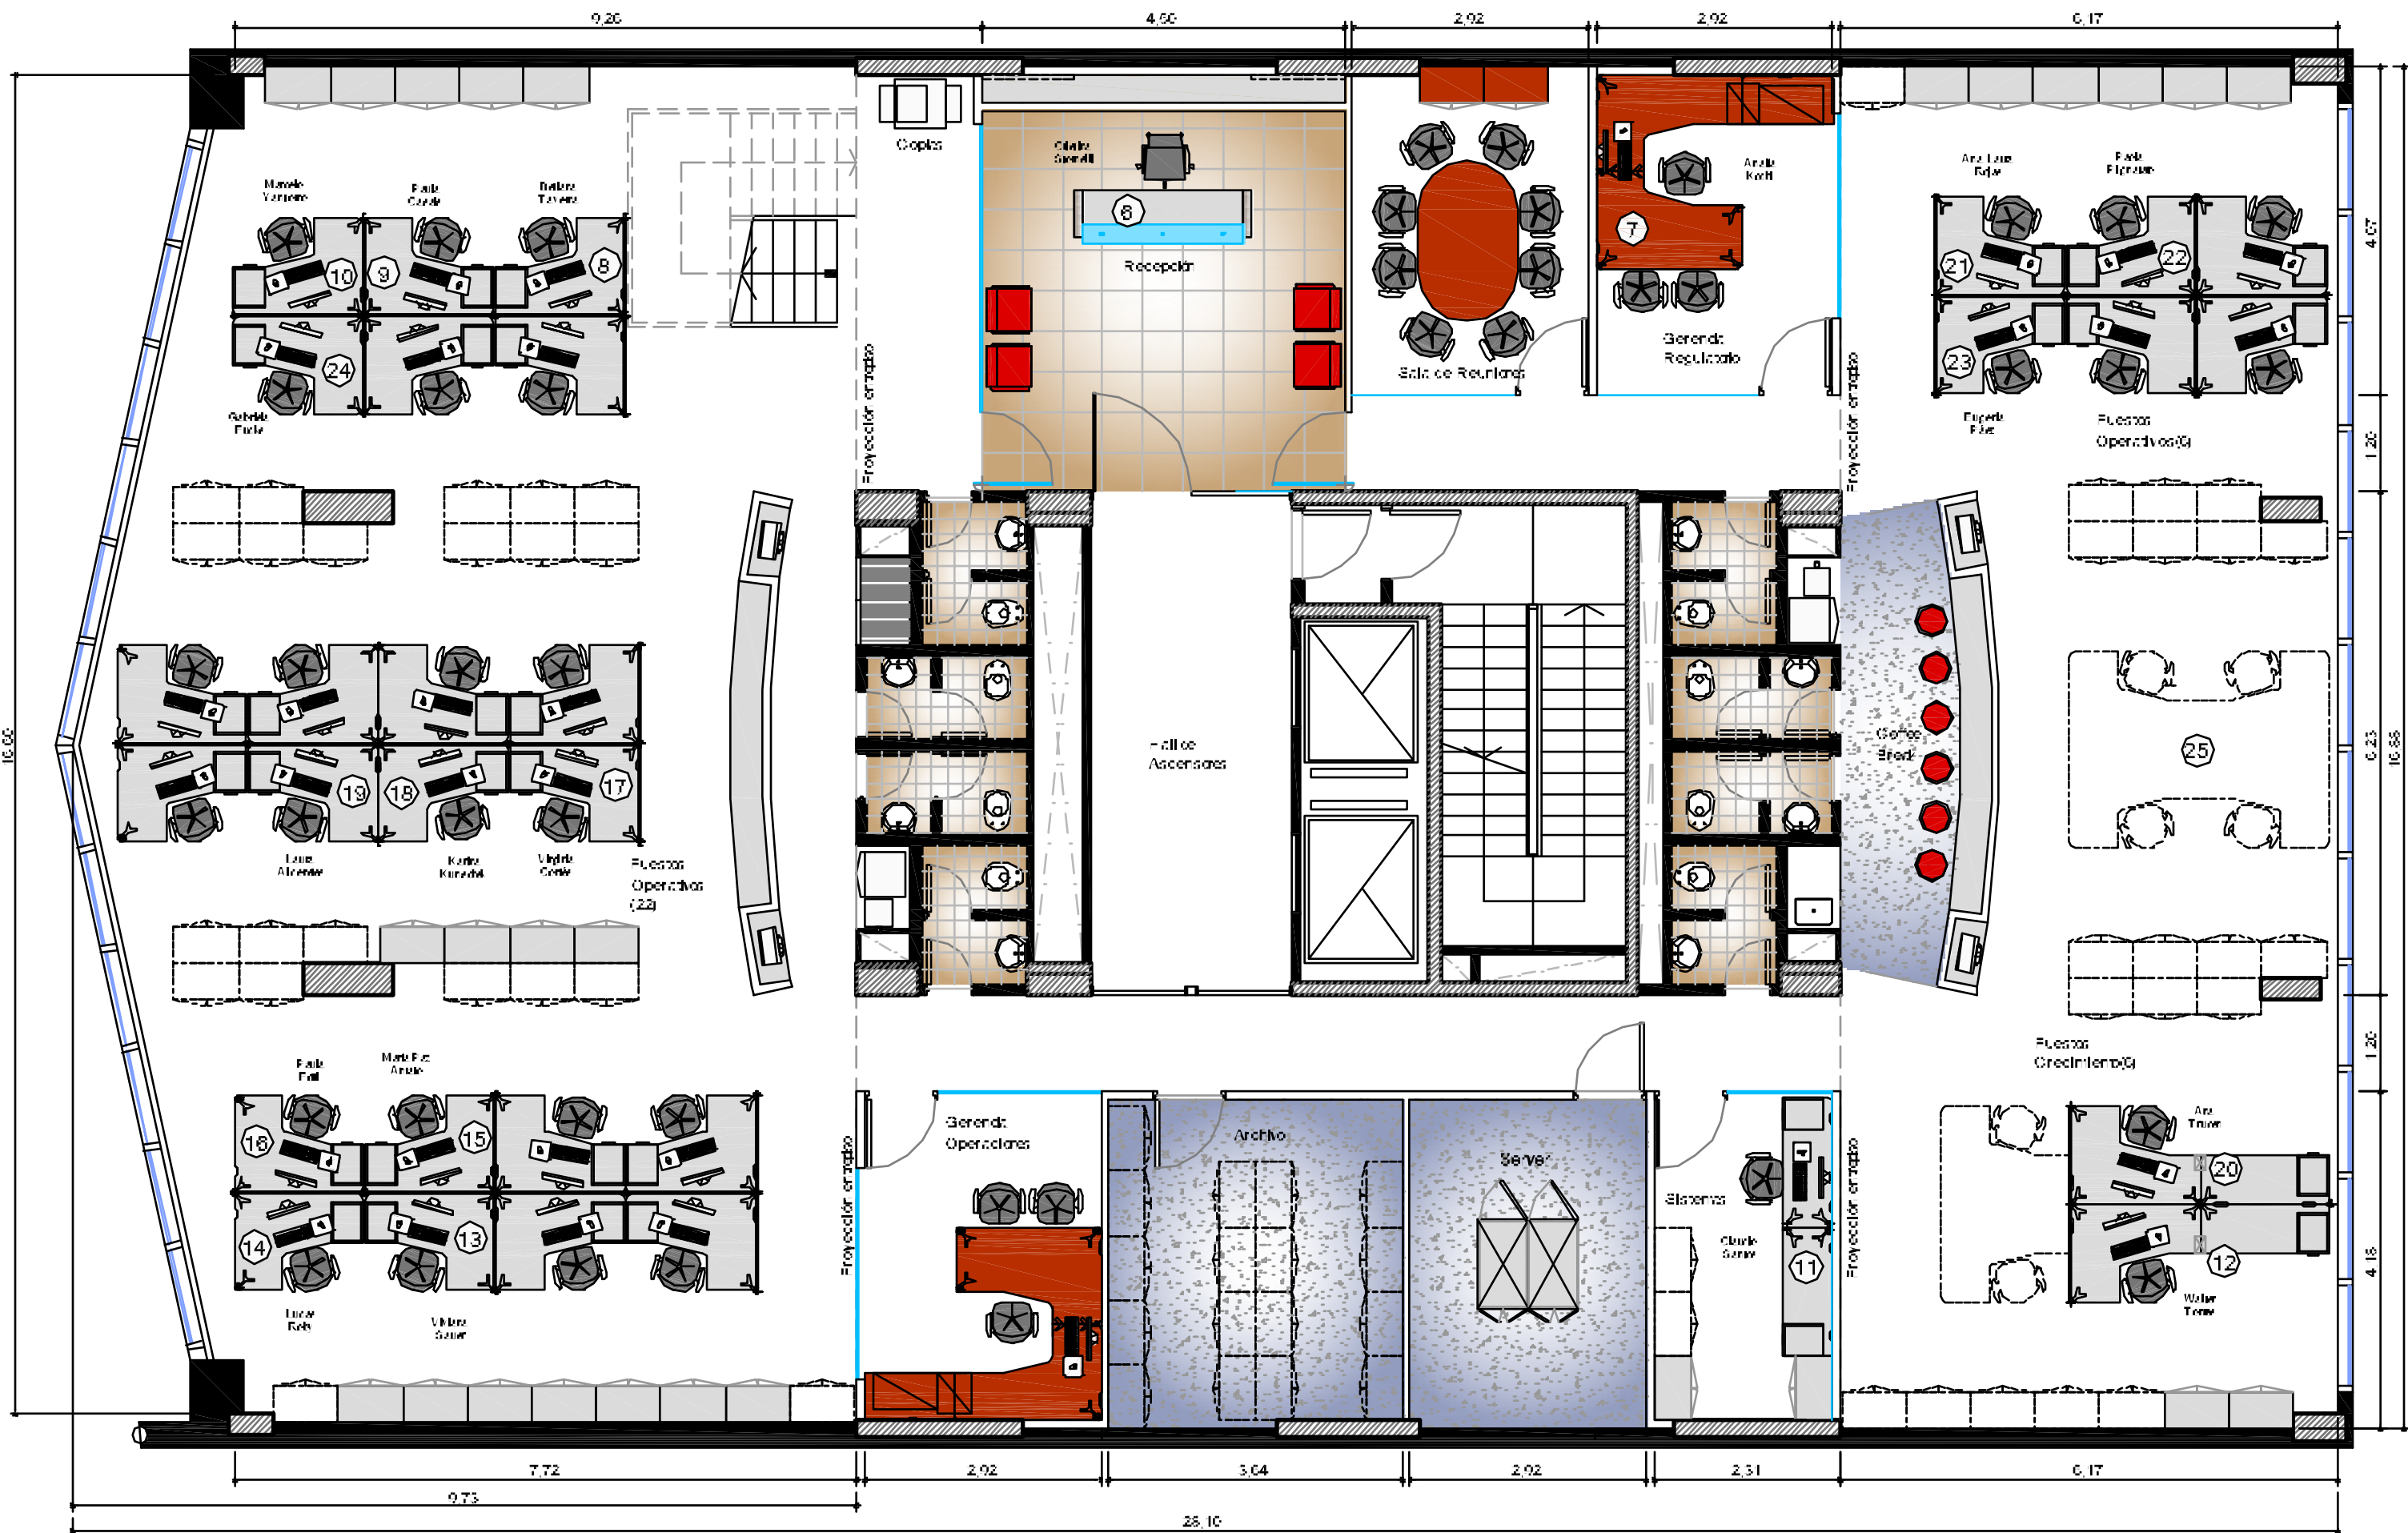

UBICACION: Av. CABILDO B8 - PISO 4º

CONFORME A OBRA
ARQUITECTURA Y EQUIPAMIENTO
CO
AR-D1

PLANO: EQUIPAMIENTO
ESCALA: 1:75
FECHA: FEBRERO 2009
PROYECTISTA: A.M.
ARCHIVO: PSI_CAB_EQU_P03-01_CO
XREF:
NOTAS:
DOCUMENTACION CONFORME A OBRA

El proyecto y el diseño indicados en este plano son propiedad intelectual de Contract Rent S.A. Esta prohibida su utilizacion total o parcial sin la expresa autorizacion escrita de la empresa.

contract

CONTRACT ARGENTINA
Edificio 7 - 7º Piso - (31245440)
Buenos Aires, Argentina
Tel / Fax : 54 (11) 4010-0728
Info @ contract.com.ar
www.contract.com.ar