

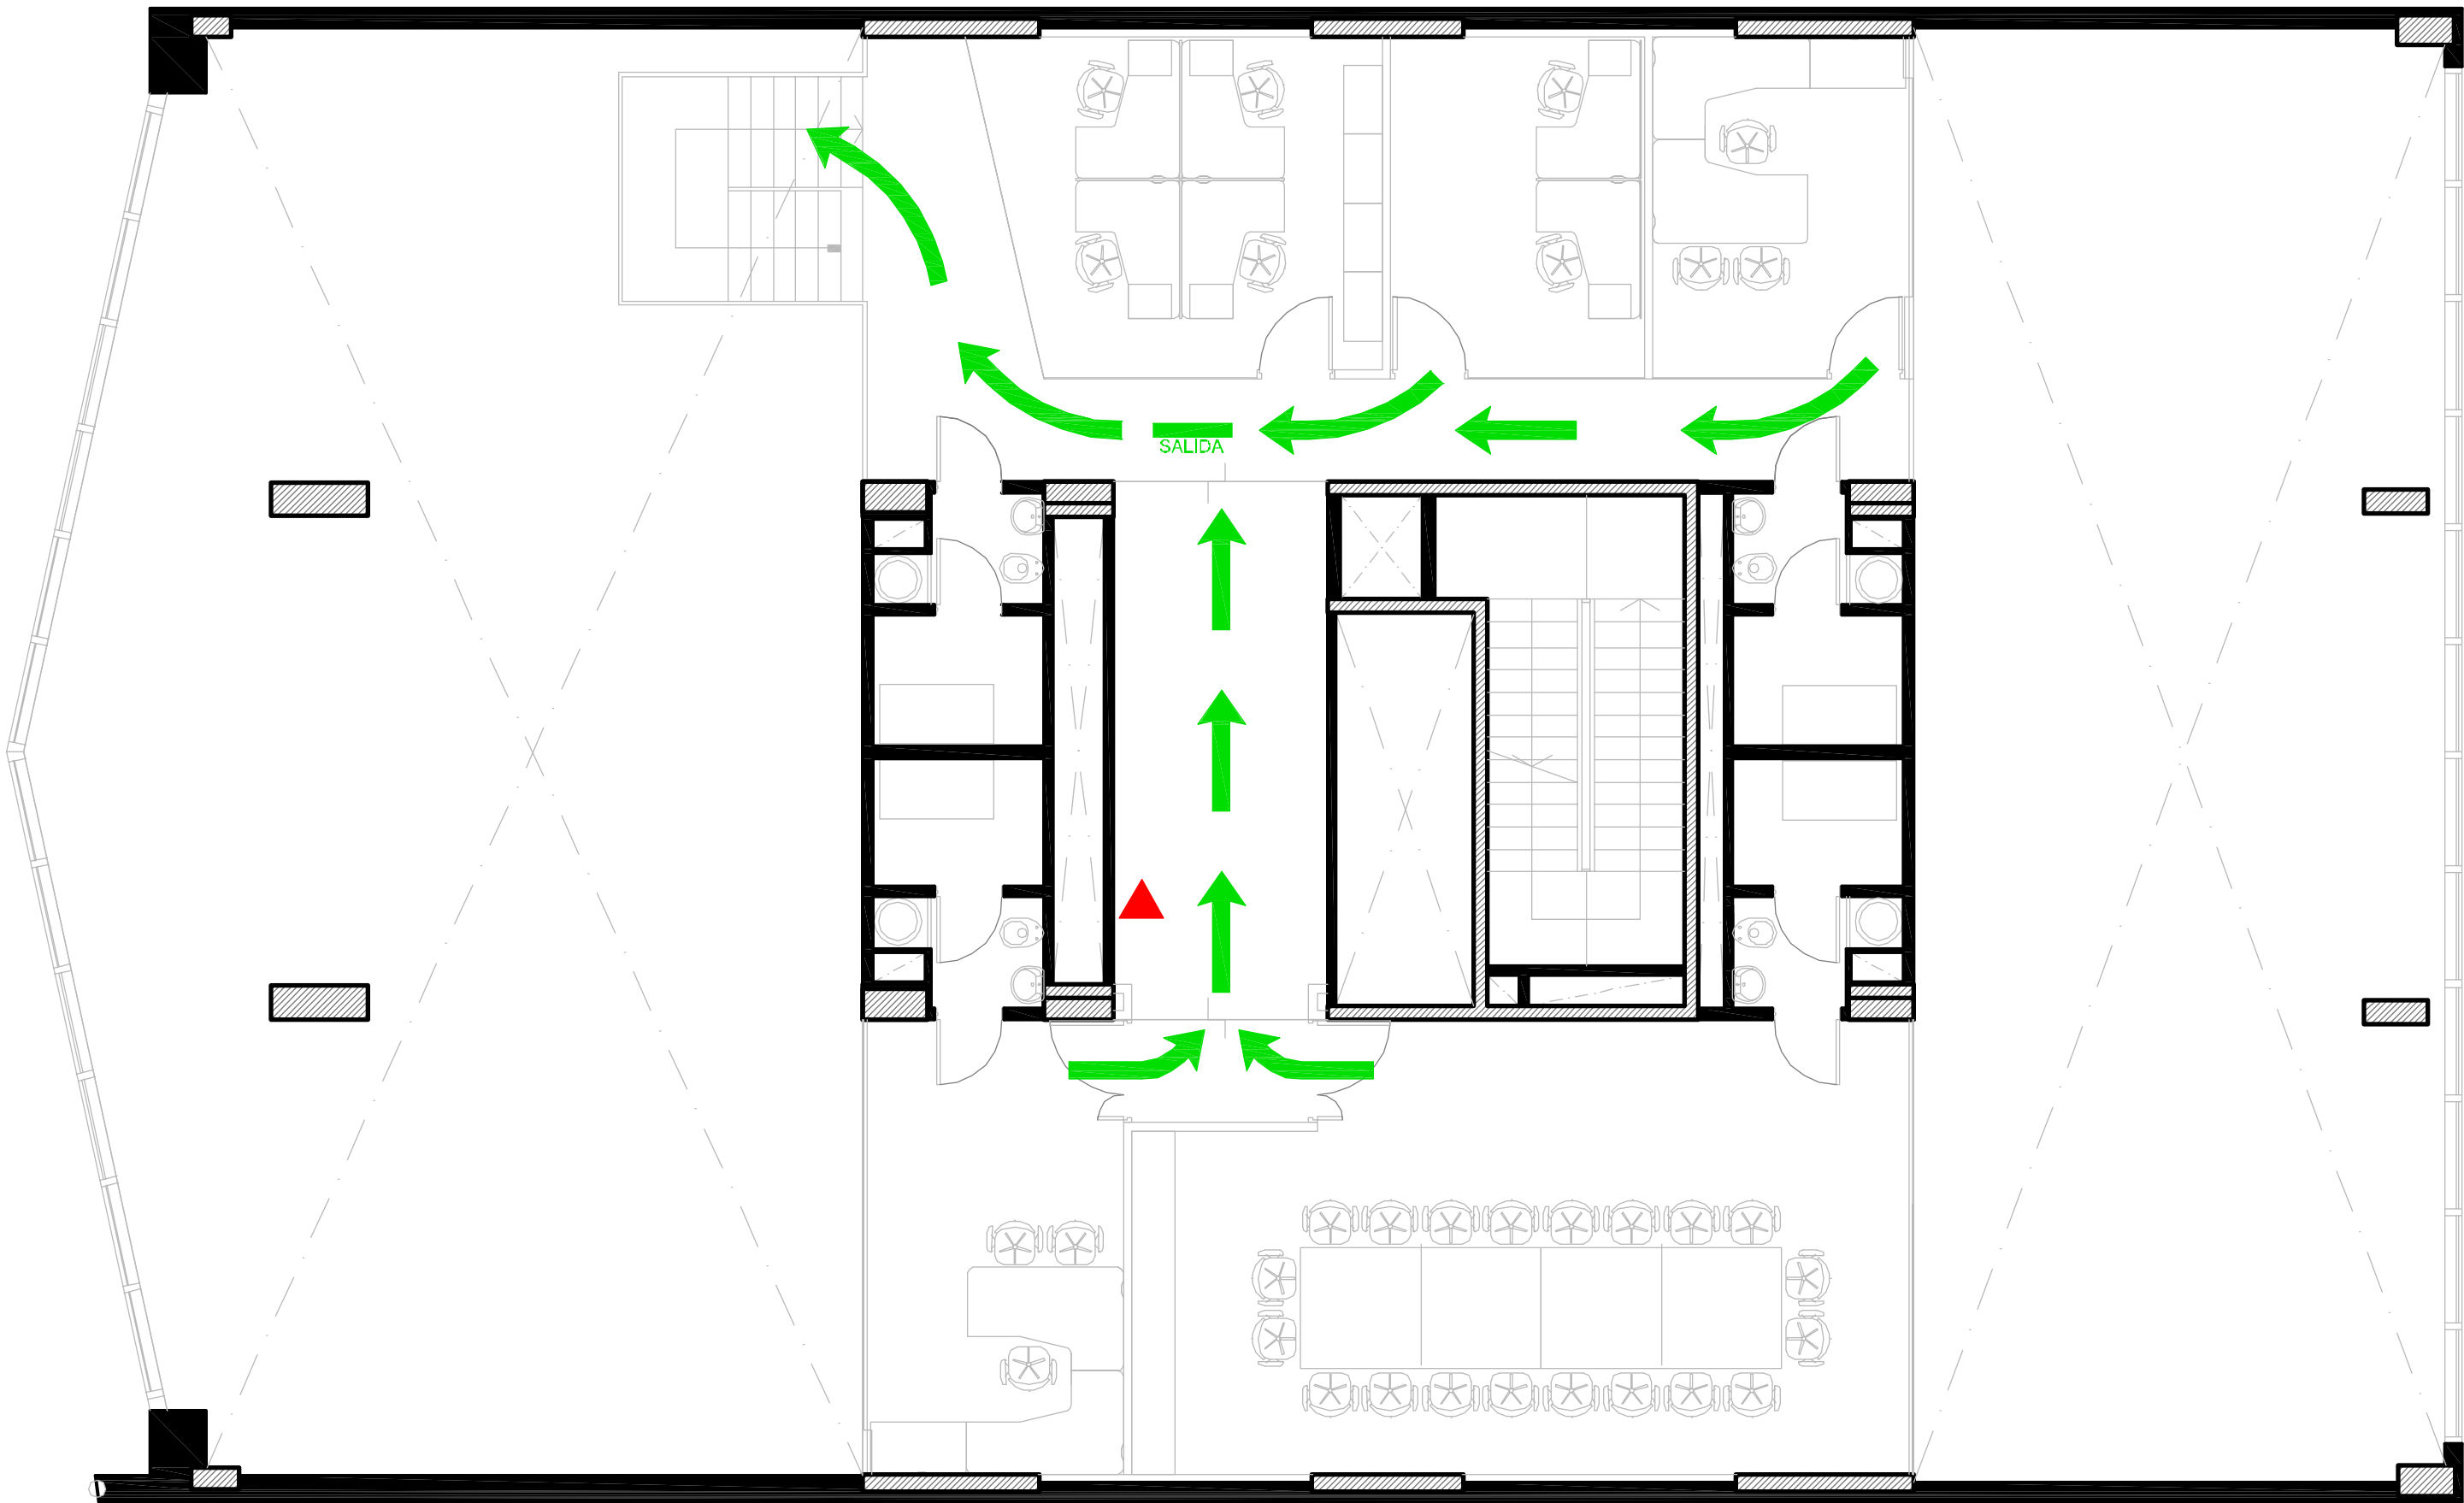


ENTREPISO

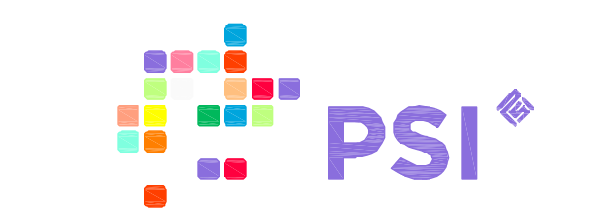

PISO 3º

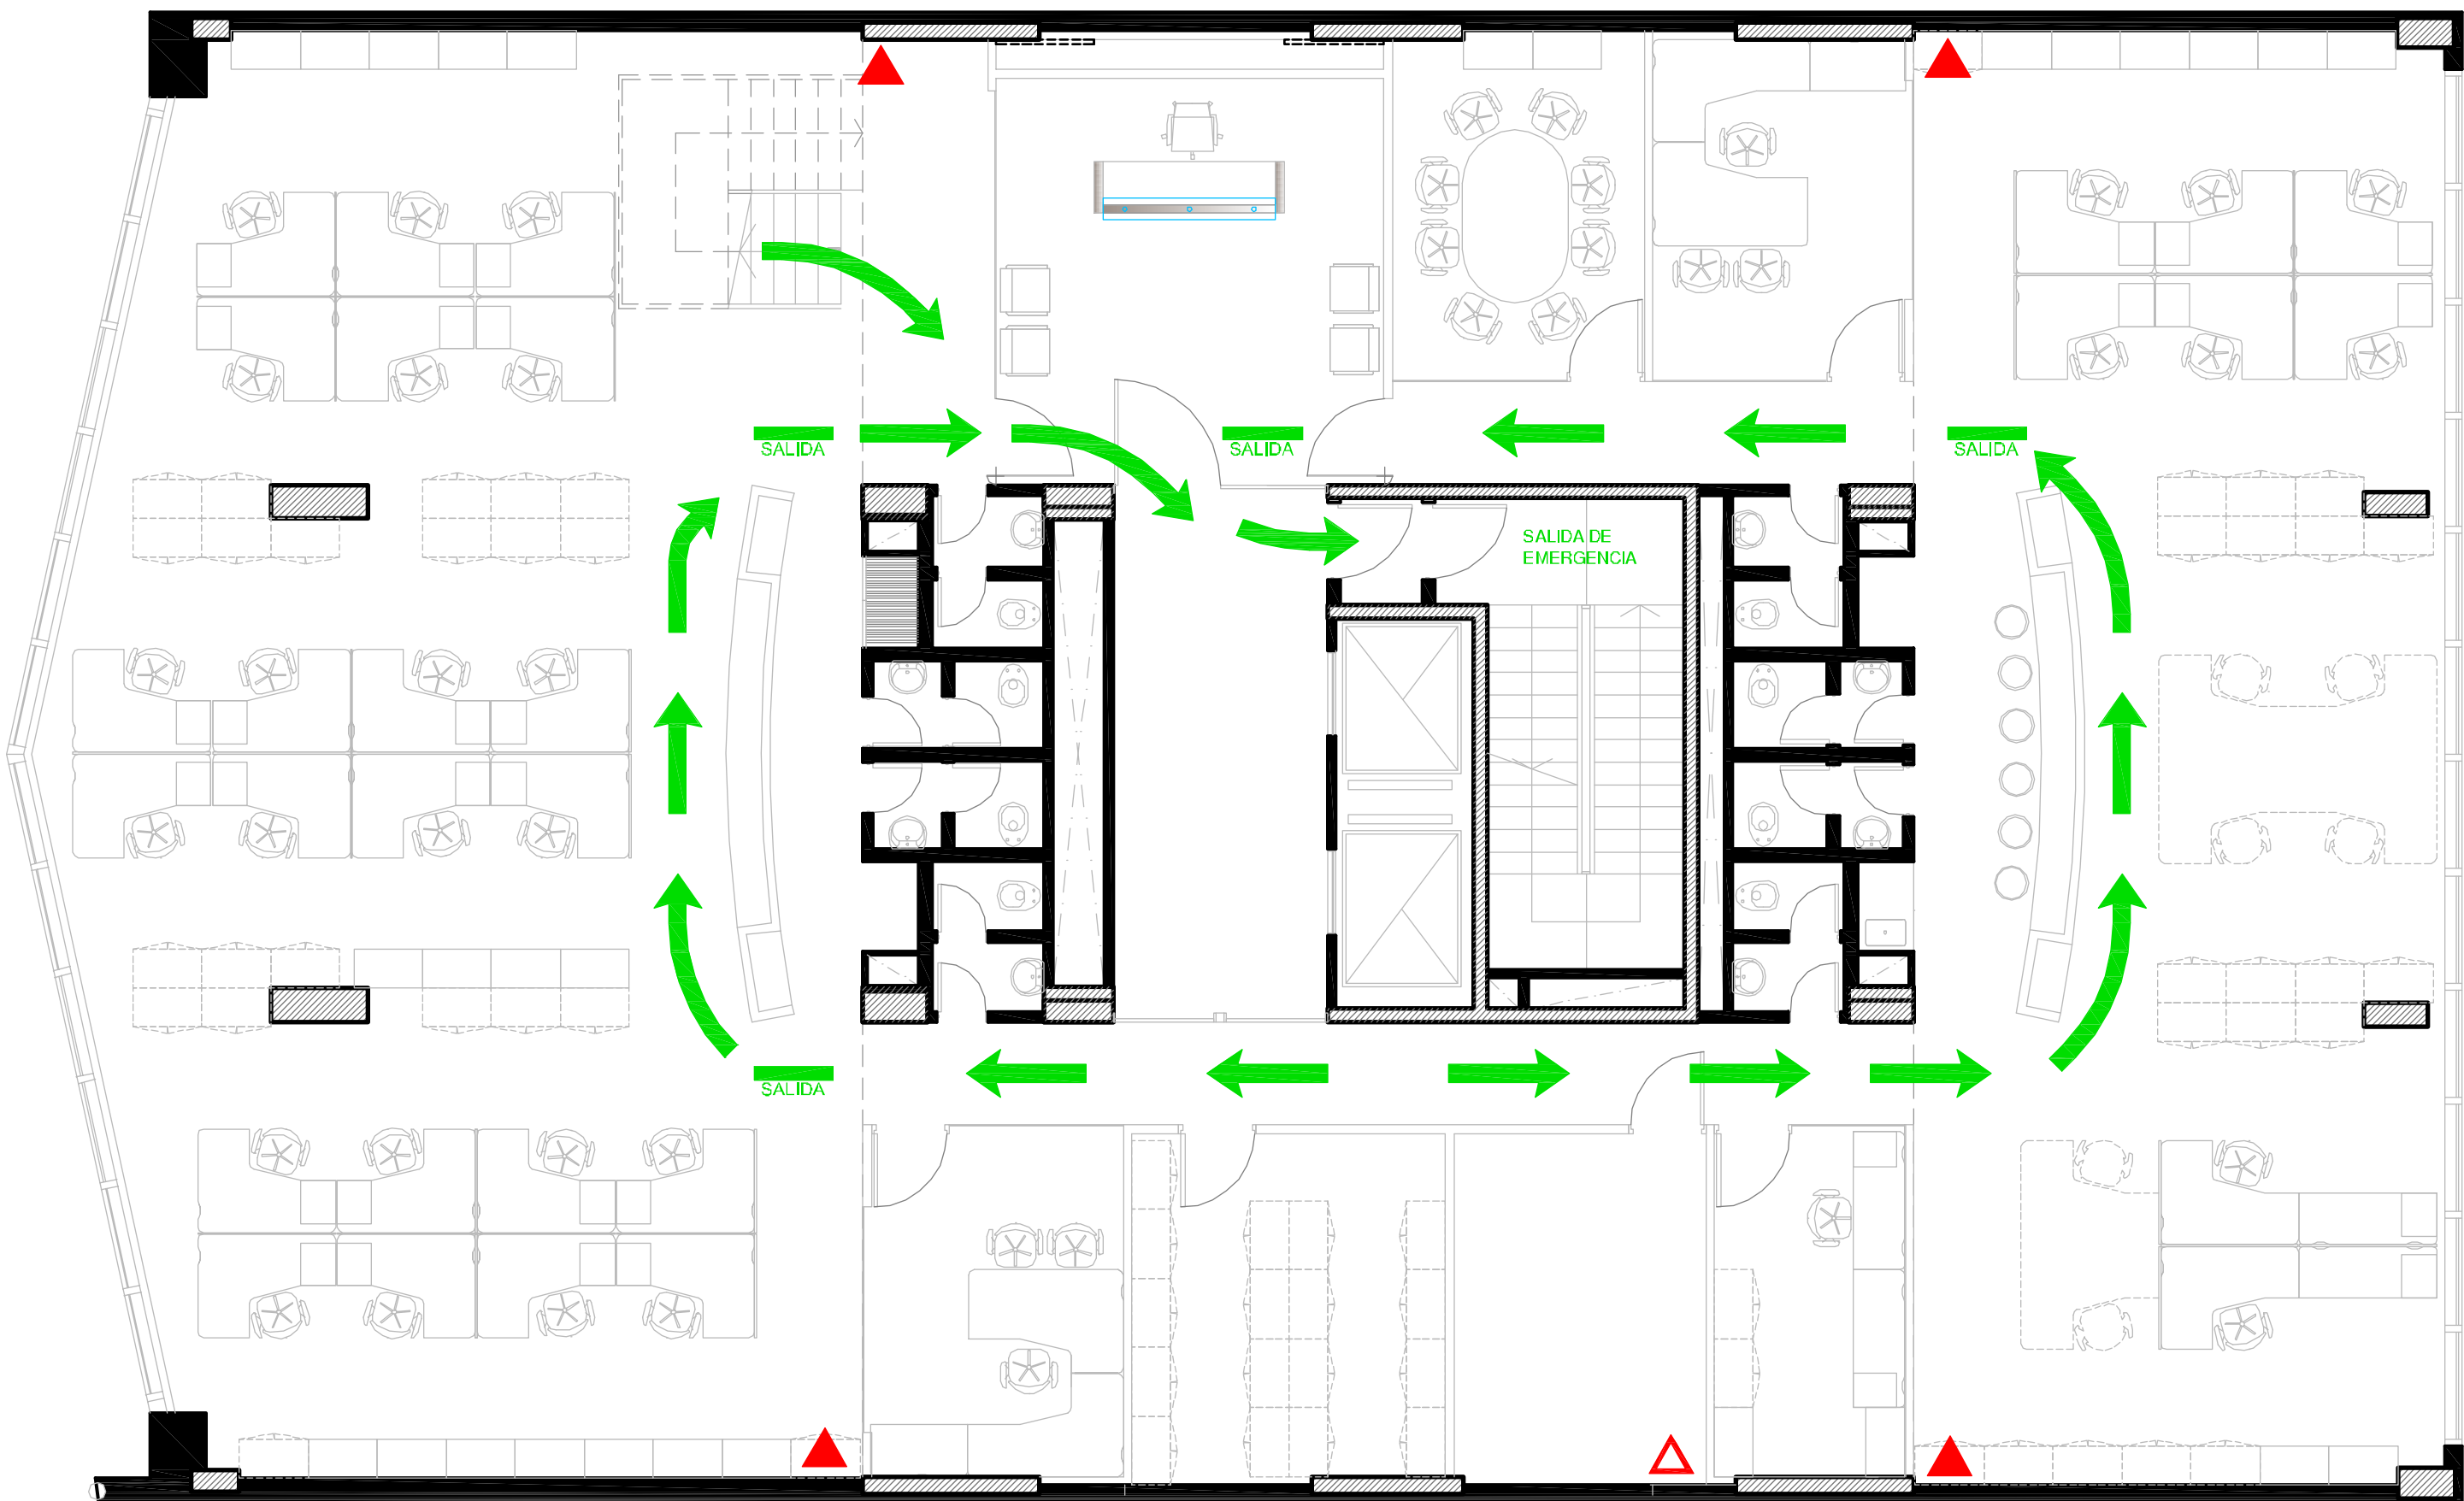

UBICACION: Av. CABILDO 88 – PISO 4º

REFERENCIAS

- ruta de evacuación
- cartel de salida
- extintor ABC 5 Kg
- extintor BC 2,5 Kg

CONFORME A OBRA	CO
EXTINCIÓN DE INCENDIOS	IN-01

PLANO:	EXTINCIÓN Y EVACUACIÓN
ESCALA:	1:75
FECHA:	FEBRERO 2009
PROYECTISTA:	A.M.
ARCHIVO:	PSI_CAB_INC_P03-01_CO
XREF:	
NOTAS:	DOCUMENTACIÓN CONFORME A OBRA

El proyecto y el diseño indicados en este plano son propiedad intelectual de Contract Rent S.A. Esta prohibido su utilizacion total o parcial sin la expresa autorizacion escrita de la empresa.

contract
CONTRACT ARGENTINA
Tucuman 117 7º Piso (C1049AAC)
Buenos Aires - Argentina
Tel. / Fax : 54 (11) 4516-0722
info@contract.com.ar
www.contract.com.ar