


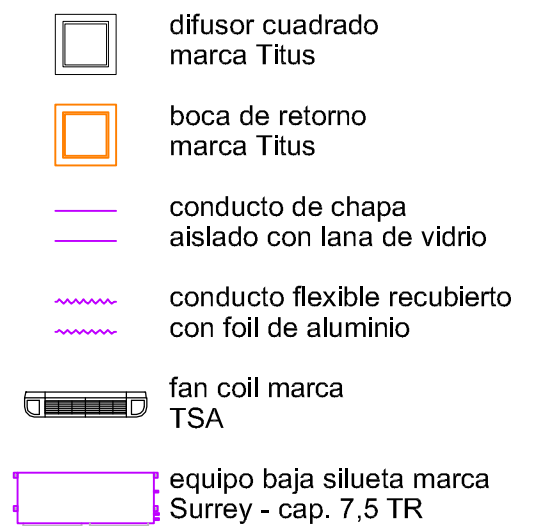

CONFORME A OBRA		CO
AIRE ACONDICIONADO		
		AA-01
PLANO:	INSTALACIONES TERMOMECAICAS	
ESCALA:	1:75	
FECHA:	25-11-09	
PROYECTISTA:	A.M.	
ARCHIVO:	CCR_COR_TER_P10-02_CO	
XREF:		
NOTAS: DOCUMENTACIÓN CONFORME A OBRA		

El proyecto y el diseño indicados en este plano son propiedad intelectual de Contract Rent S.A. Esta prohibido su utilizacion total o parcial sin la expresa autorizacion escrita de la empresa.

contract

C O N T R A C T A R G E N T I N A
Tucuman 117 7° Piso (C1049AAC)
Buenos Aires . Argentina
Tel. / Fax : 54 (11) 4516-0722
info@contract.com.ar
www.contract.com.ar