


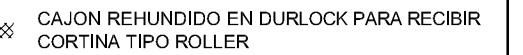
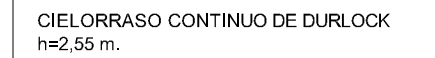
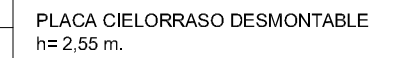
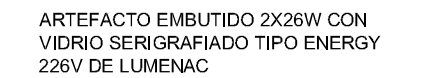


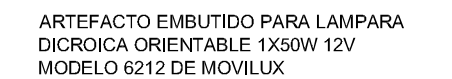

REFERENCIAS CIELORRASOS


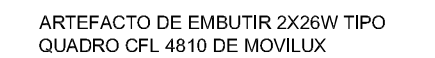


REFERENCIAS ILUMINACION

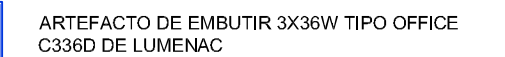

E LUZ DE EMERGENCIA

REFERENCIAS A°A°

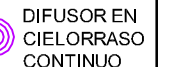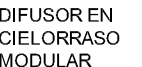

CONFORME A OBRA

ARQUITECTURA Y EQUIPAMIENTO

CO

PLANO:	CIELORRASOS E ILUMINACIÓN
--------	---------------------------

ESCALA: 1:75

FECHA:	26-11-09
--------	----------

PROYECTISTA:	A.M.
--------------	------

ARCHIVO:	CCR	COR	CIE	P10-02	CO
----------	-----	-----	-----	--------	----

XRFF:

NOTAS:

DOCUMENTACIÓN CONFORME A OBRA

El proyecto y el diseño indicados en este plano son propiedad intelectual de Contract Rent S.A. Esta prohibido su utilizacion total o parcial sin la expresa autorizacion escrita de la empresa.

