



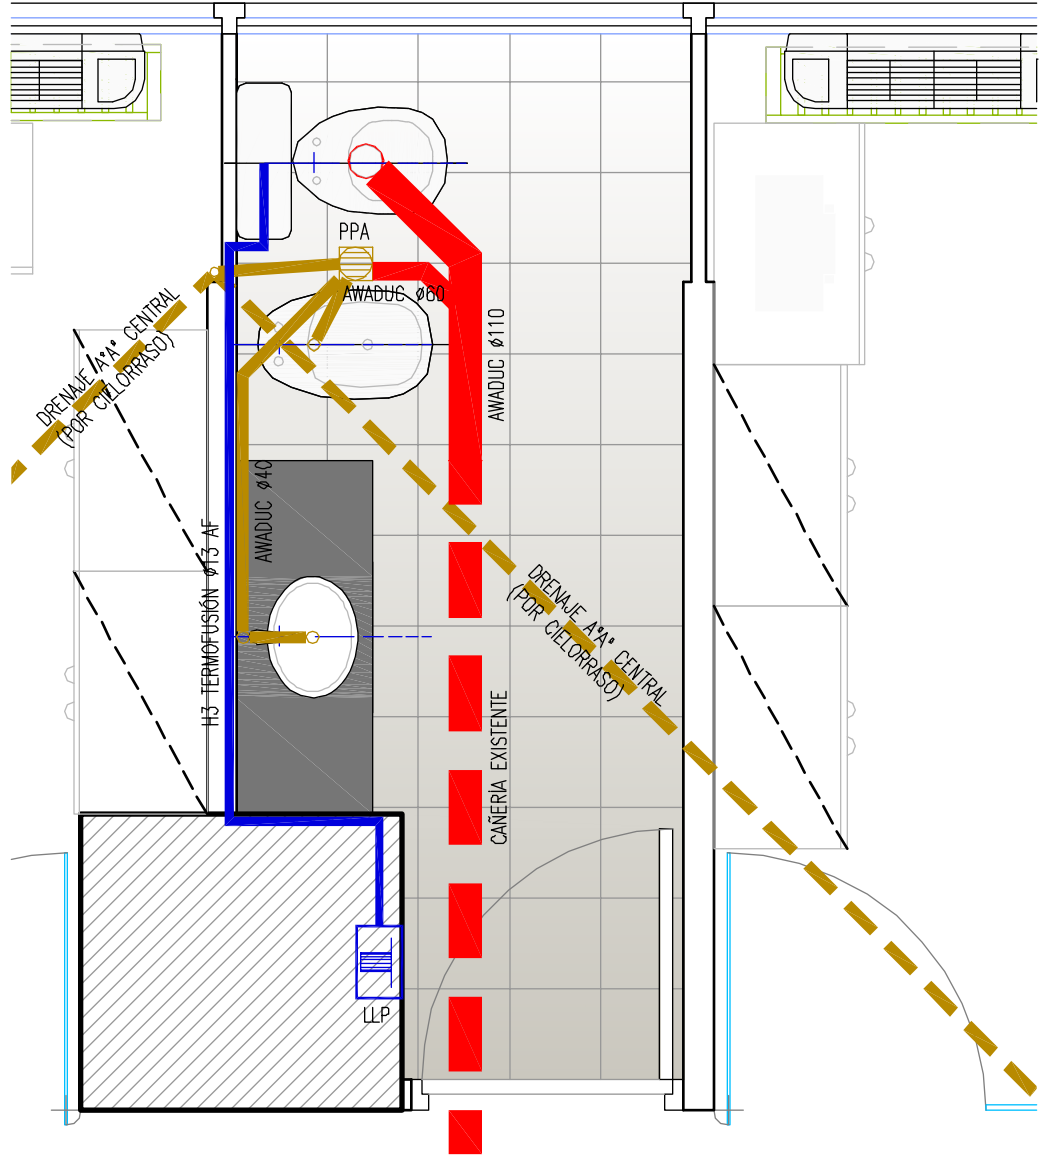

TOILETTE

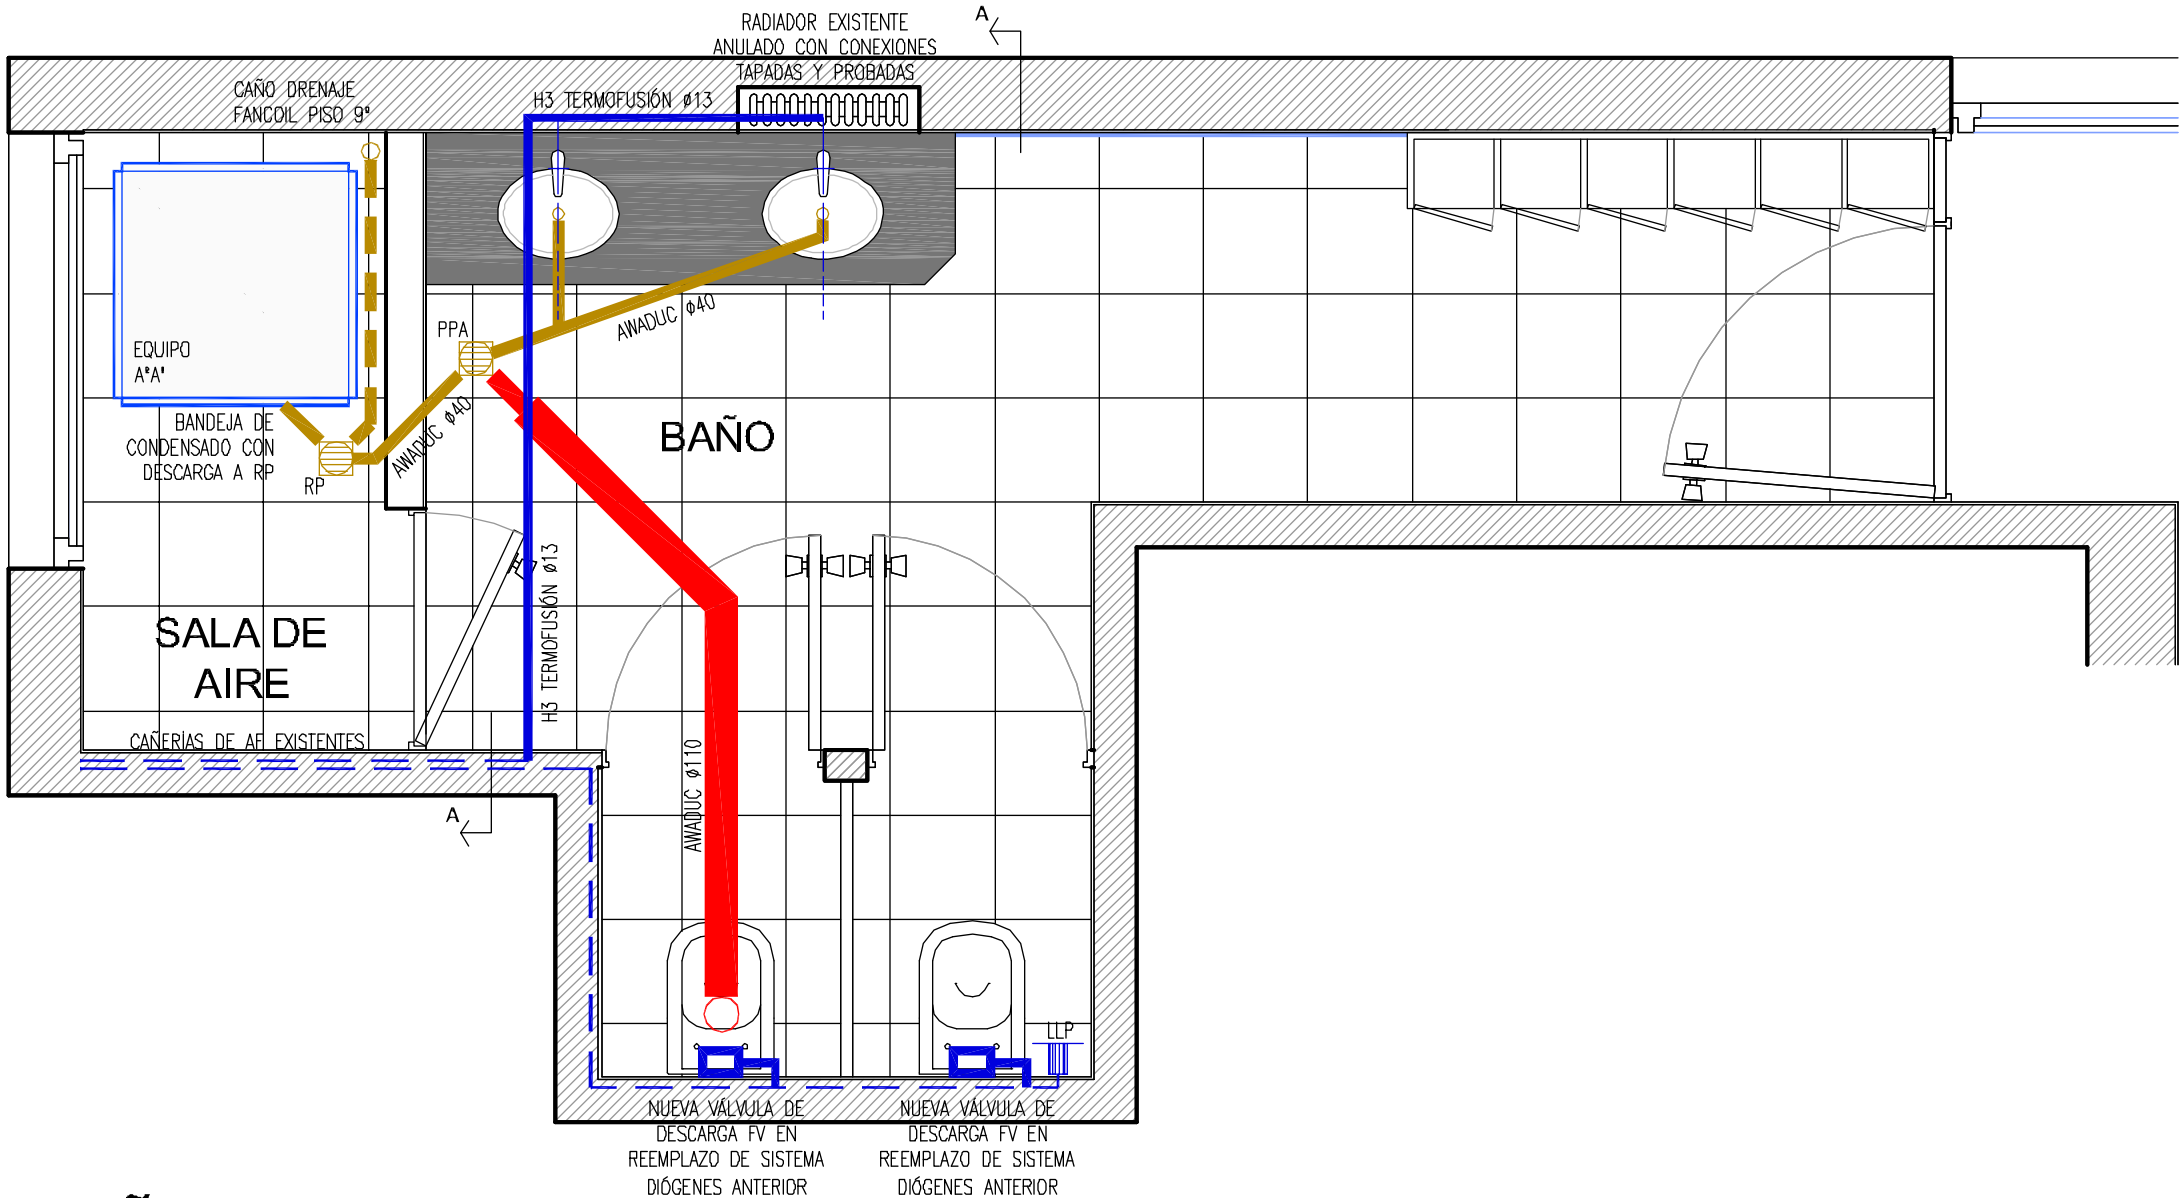

BAÑO DAMAS

CONFORME A OBRA	CO
INSTALACIONES SANITARIAS	
PLANO: INSTALACIÓN SANITARIA	IS-01
ESCALA: 1:25	
FECHA: 30-11-09	
PROYECTISTA A.M.	
ARCHIVO: CCR_COR_SAN_P10-01_CO	
XREF:	
NOTAS:	
DOCUMENTACIÓN CONFORME A OBRA	

El proyecto y el diseño indicados en este plano son propiedad intelectual de Contract Rent S.A. Esta prohibido su utilizacion total o parcial sin la expresa autorizacion escrita de la empresa.