


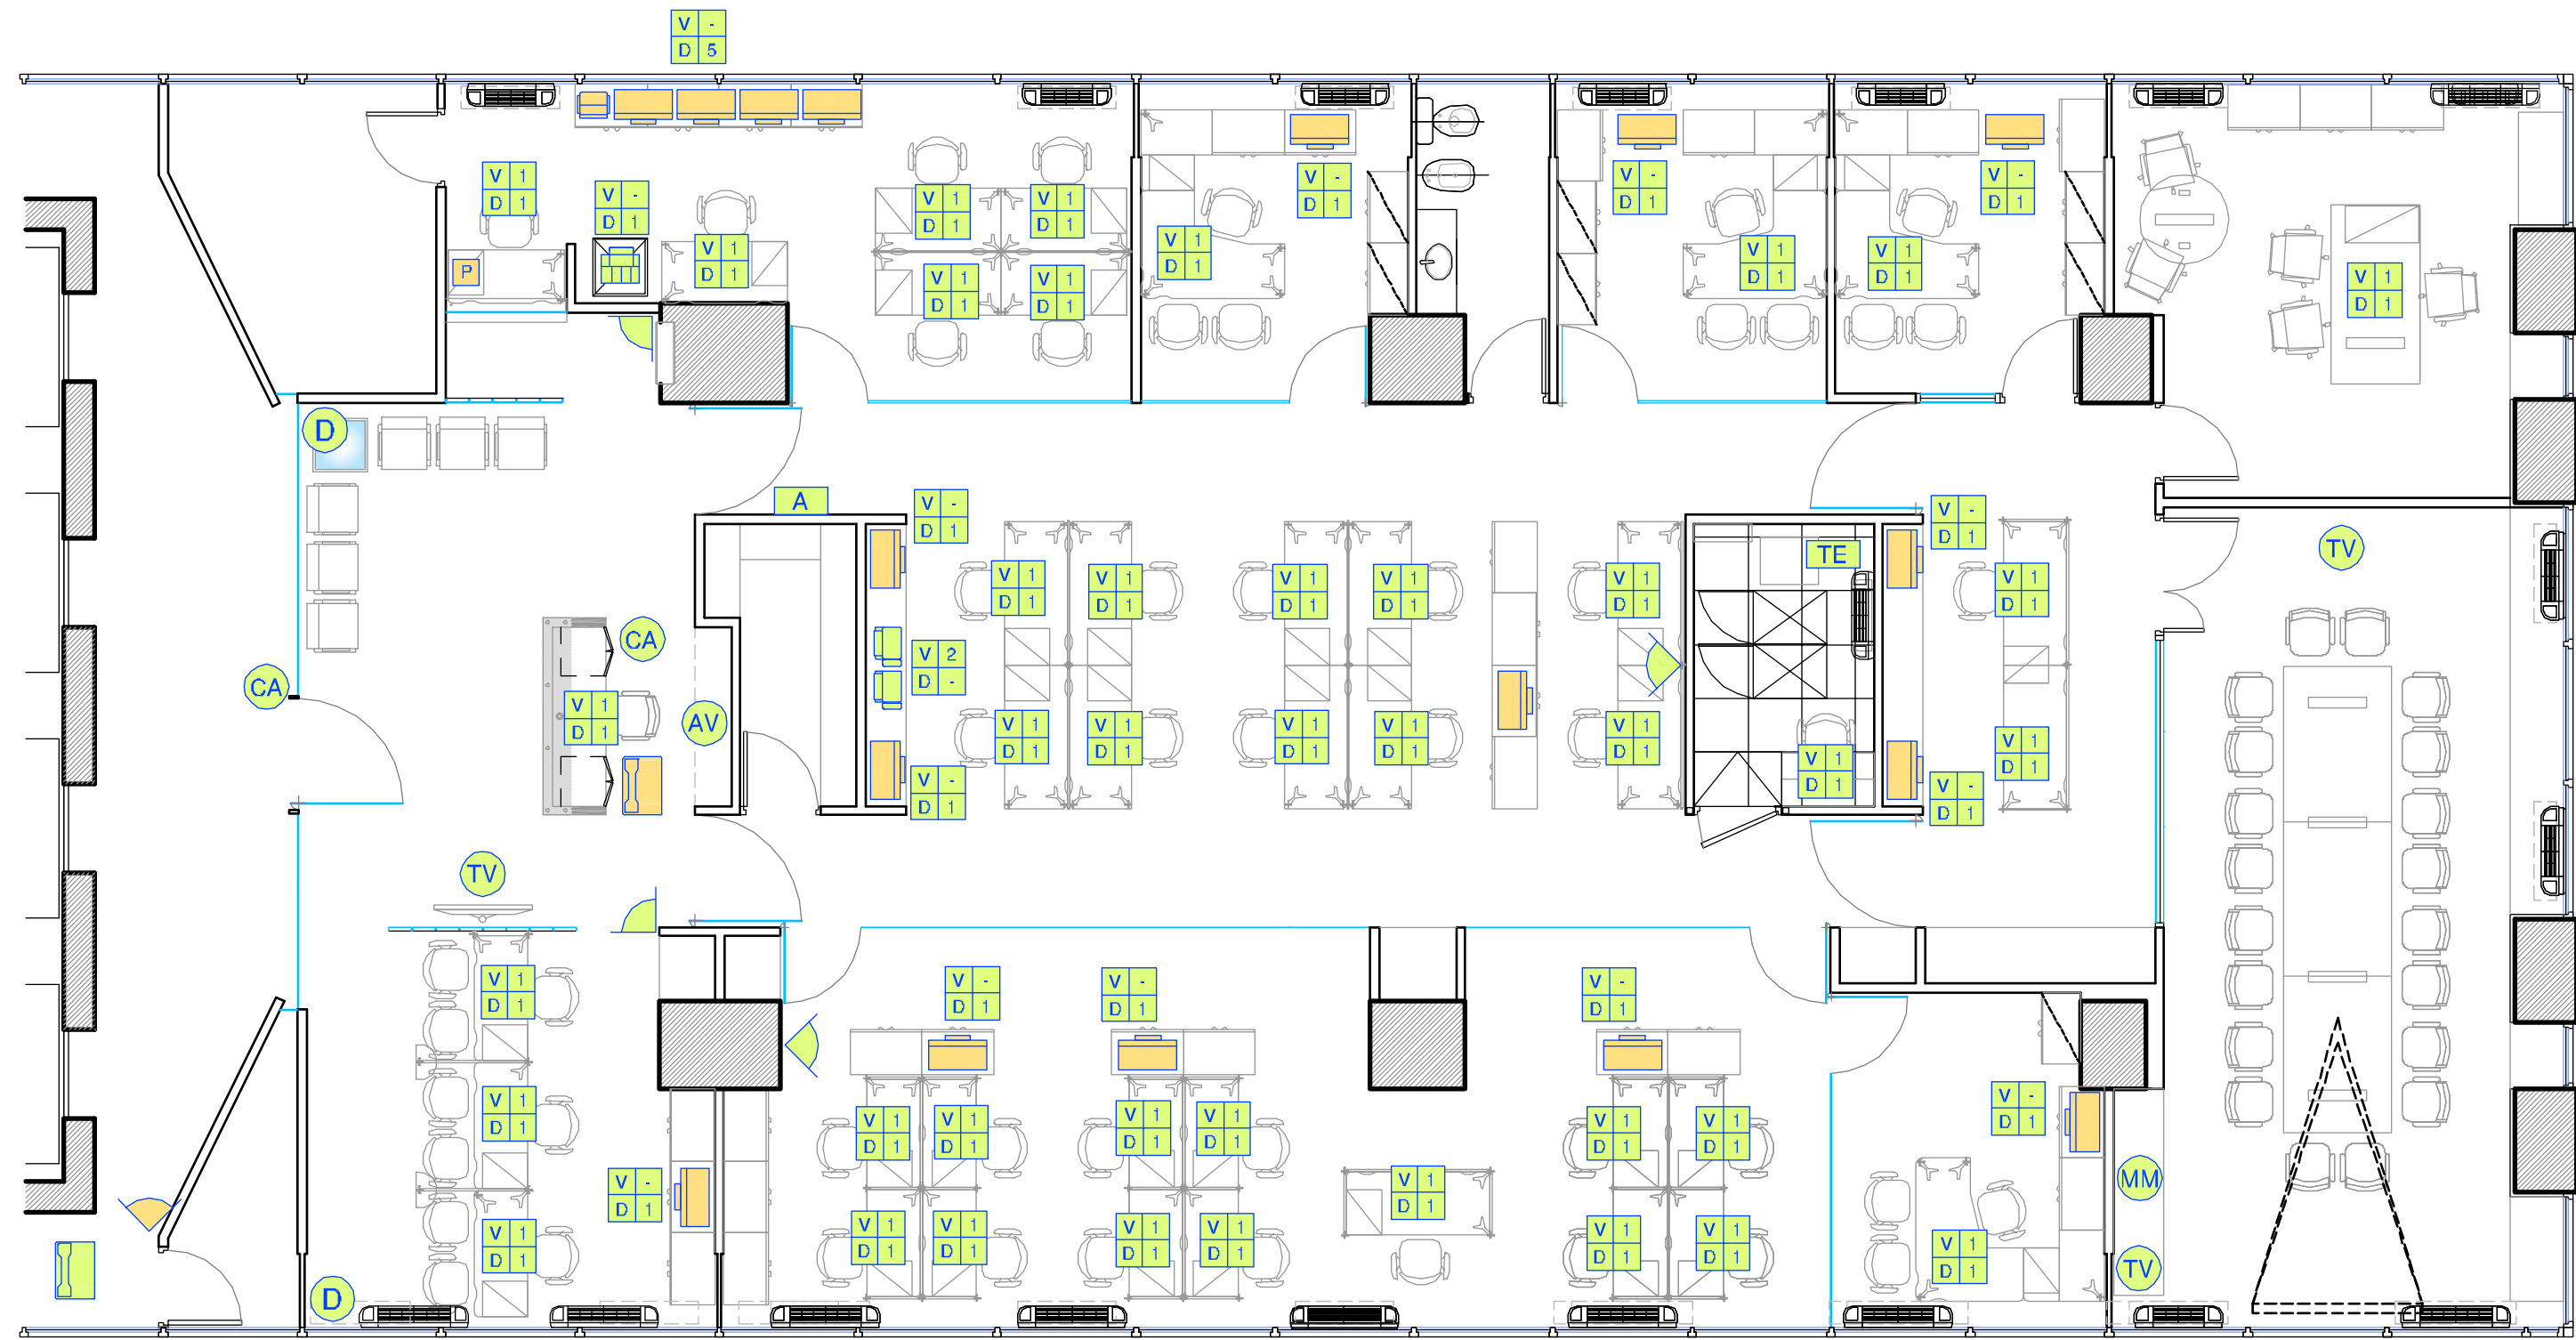

UBICACION: Av. CORRIENTES 327 – PISO 10°

REFERENCIAS

- V 1
D 2

Impresora de cheques
- Impresora

Impresora fiscal
(1 cable a server)

Fax

Teléfono en
cocina

Portero eléctrico

P

Posnet
- CA

Control de acceso
- AV

Audio y video
- MM

Multimedia
- Split
- A

Teclado de alarma
- TE

Central telefónica
- Cámara de seguridad

Cámara del edificio

Videocable
(Cablevisión)

Alarma Prosegur
(detector de mov.)

CONFORME A OBRA	CO
INSTALACIONES ELÉCTRICAS	
PLANO:	BAJA TENSIÓN
ESCALA:	1: 75
FECHA:	04-12-09
PROYECTISTA	A.M.
ARCHIVO:	CCR_COR_ELE_P10-02_CO
XREF:	
NOTAS:	
DOCUMENTACIÓN CONFORME A OBRA	

El proyecto y el diseño Indicados en este plano son propiedad intelectual de Contract Rent S.A. Esta prohibido su utilizacion total o parcial sin la expresa autorizacion escrita de la empresa.



CONTRACT ARGENTINA
Tucuman 117 7º Piso (C1049AAC)
Buenos Aires . Argentina
Tel. / Fax : 54 (11) 4516-0722
info@contract.com.ar
www.contract.com.ar