


CAÑERÍA VACIA 3/4" DE HIERRO

- TELEF. COCINA
- CENTRAL TELEF.
- PORTERO ELECTRICO
- TV
- 2 ADSL
- FIBRA OPTICA
- POSNET
- DETECTOR DE MOVIMIENTO
- CONTROL DE ACCESO

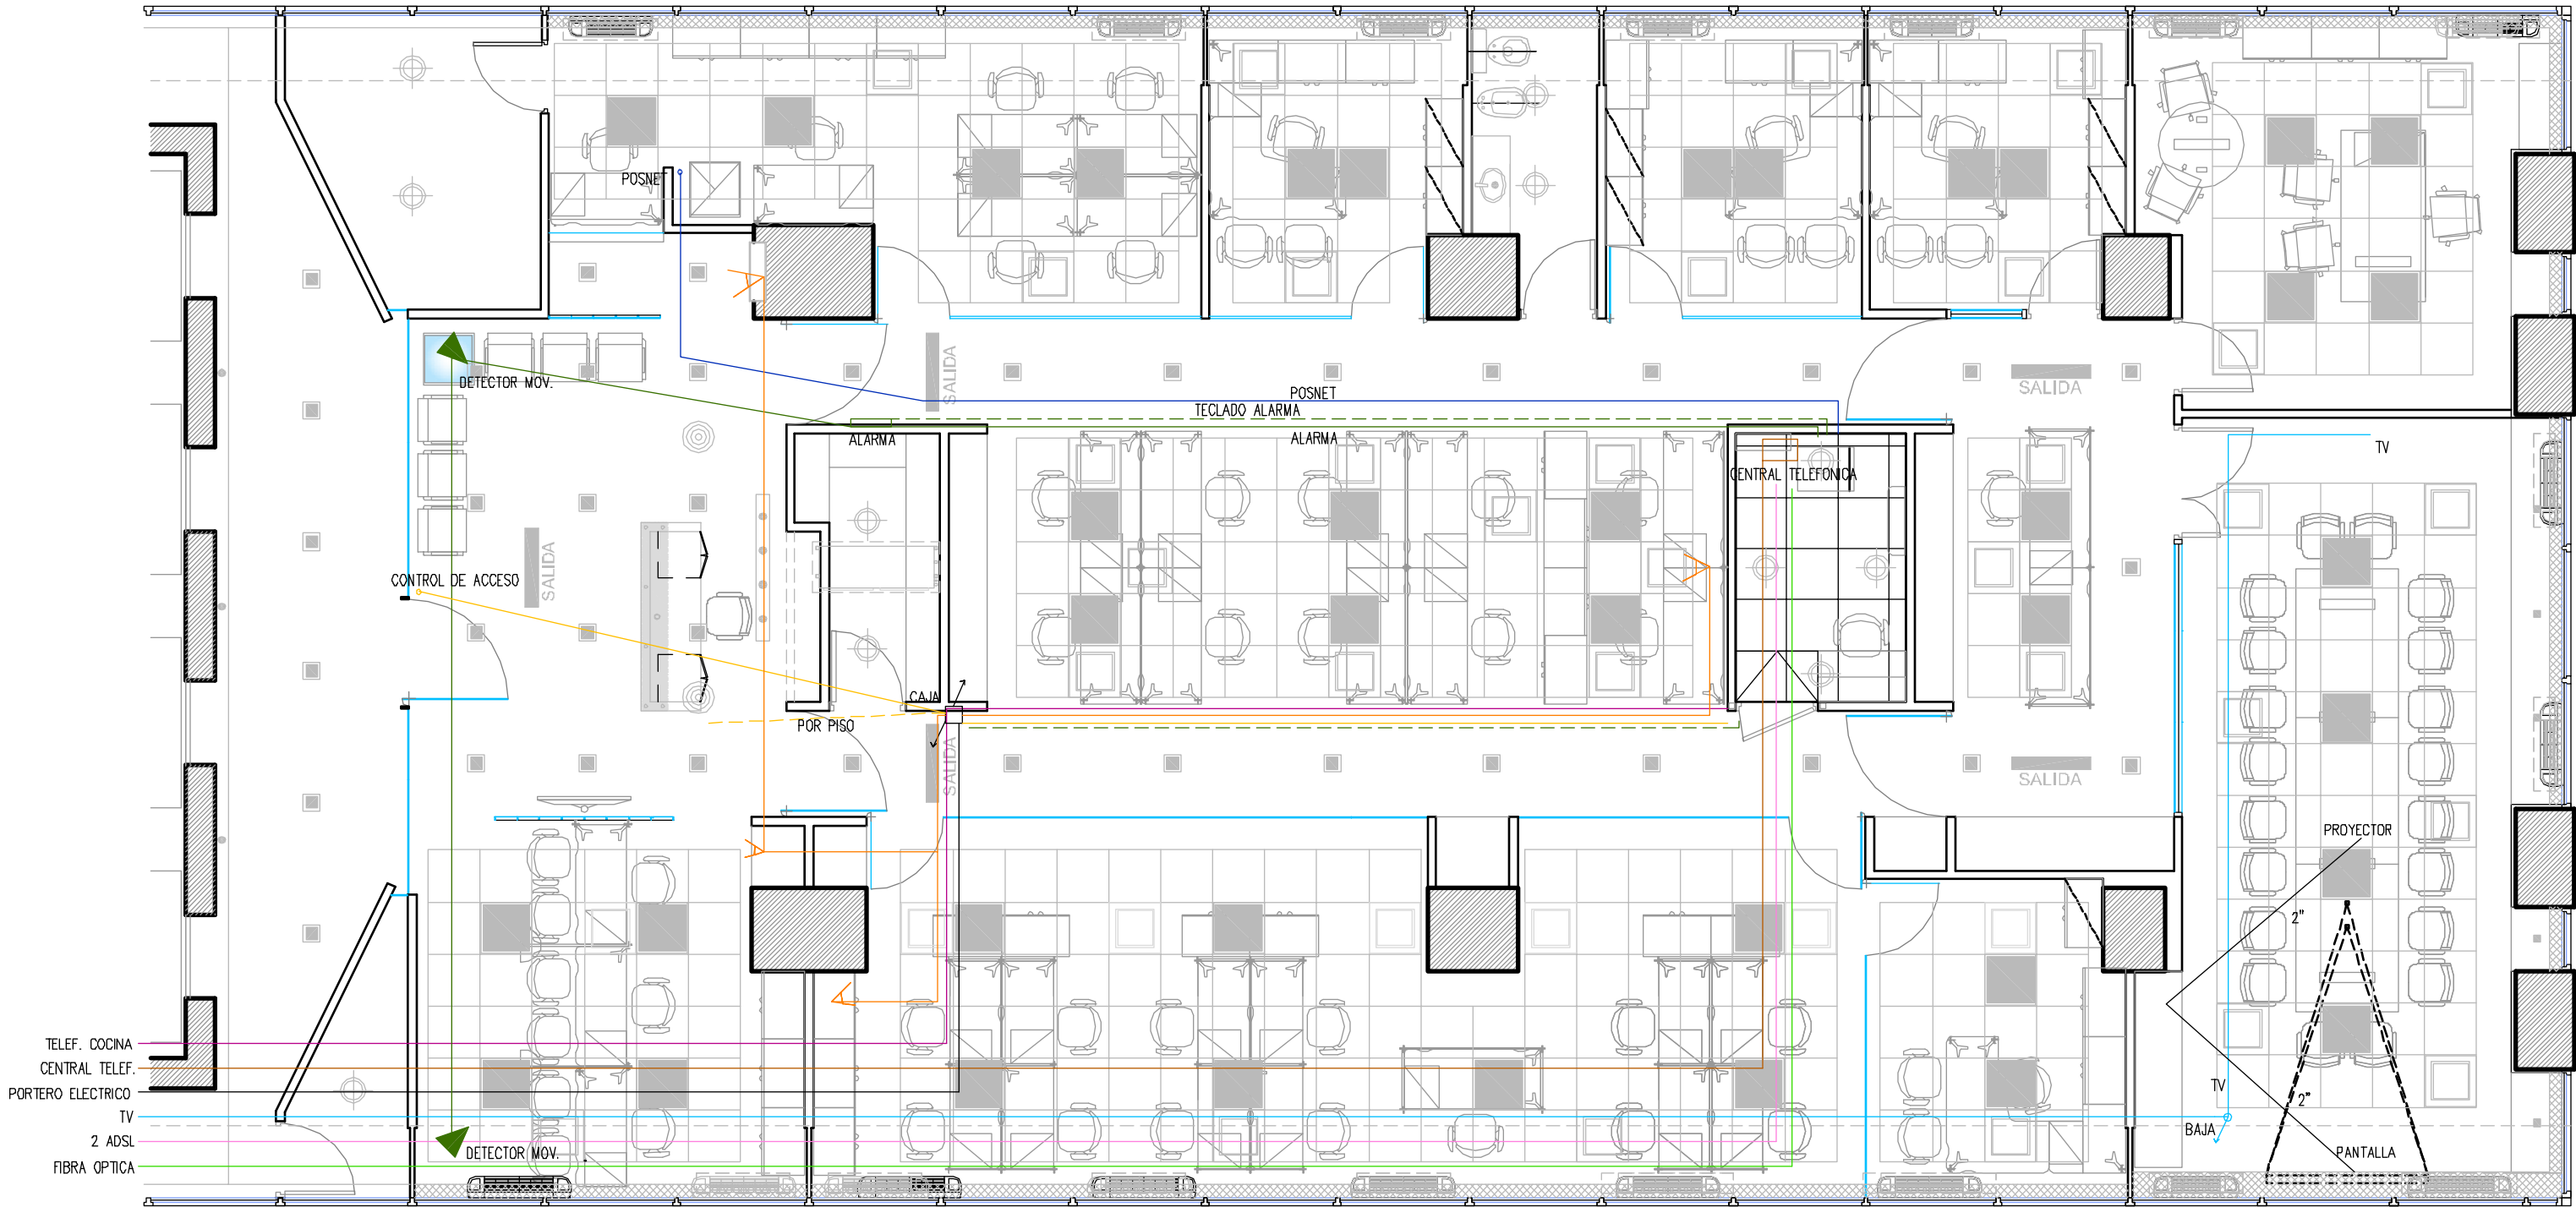

CONFORME A OBRA	CO
INSTALACIONES ELÉCTRICAS	IE-03

PLANO:	CIRCUITOS BAJA TENSIÓN
ESCALA:	1:75
FECHA:	04-12-09
PROYECTISTA:	A.M.
ARCHIVO:	CCR_COR_ELE_P10-03_CO
XREF:	
NOTAS:	DOCUMENTACIÓN CONFORME A OBRA

El proyecto y el diseño indicados en este plano son propiedad intelectual de Contract Rent S.A. Esta prohibido su utilizacion total o parcial sin la expresa autorizacion escrita de la empresa.

contract

CONTRACT ARGENTINA
Tucuman 117 7º Piso (C1049AAC)
Buenos Aires . Argentina
Tel. / Fax : 54 (11) 4516-0722
Info@contract.com.ar
www.contract.com.ar