


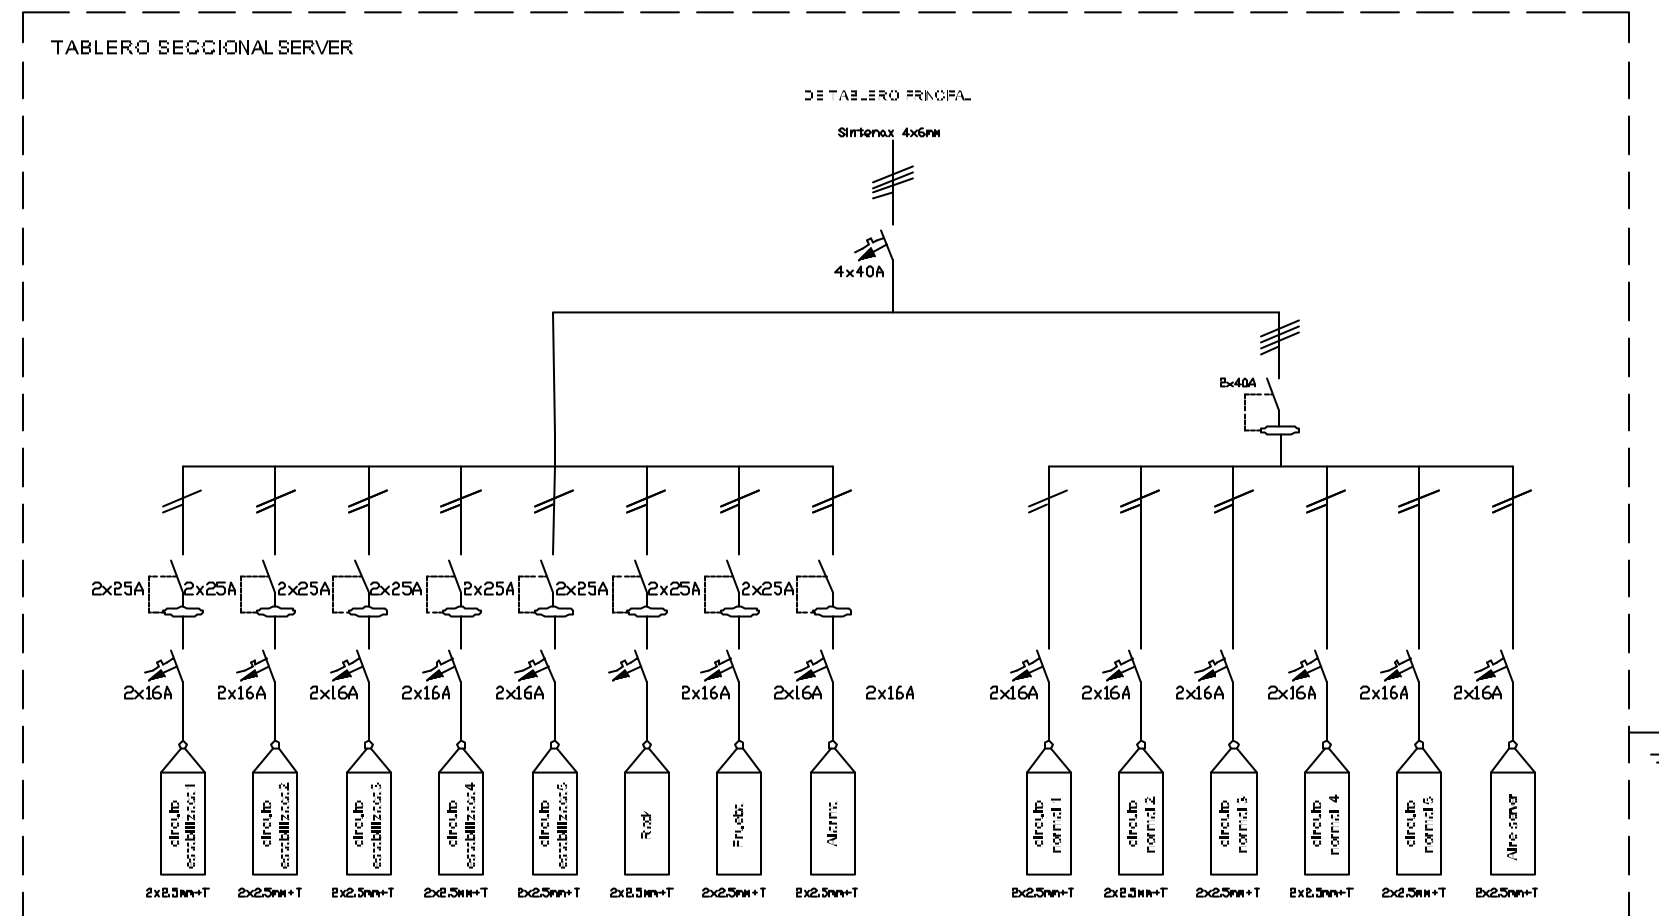

CONFORME A OBRA	CO
INSTALACIONES ELÉCTRICAS	
	IE-07
PLANO:	ESQUEMA UNIFILAR
ESCALA:	1: 75
FECHA:	04-12-09
PROYECTISTA:	A.M.
ARCHIVO:	CCR_COR_ELE_P10-07_CO
XREF:	
NOTAS:	
DOCUMENTACIÓN CONFORME A OBRA	

El proyecto y el diseño indicados en este plano son propiedad intelectual de Contract Rent S.A. Esta prohibido su utilizacion total o parcial sin la expresa autorizacion escrita de la empresa.

contract

CONTRACT ARGENTINA
 Tucuman 117 - 7° Piso (C1049AAC)
 Buenos Aires - Argentina
 Tel / Fax : 54 (0) 4516-0722
info@contract.com.ar
www.contract.com.ar