

UBICACION: **PARAGUAY 770 - ROSARIO**

REFERENCIAS CIELORRASOS

|                                                                                              |                                                                                              |                                                                                              |
|----------------------------------------------------------------------------------------------|----------------------------------------------------------------------------------------------|----------------------------------------------------------------------------------------------|
|  h=2,10 m |  h=2,35 m |  h=2,49 m |
|  h=2,30 m |  h=2,45 m |                                                                                              |

REFERENCIAS ARTEFACTOS EXISTENTES

|   |   |
|---|---|
|  LUMINARIA DE EMPOTRAR T8 3x36W COLOR BLANCO             |  LUMINARIA EMBUTIDA PARA LÁMPARAS FLUORESCENTES 2x26W |
|  LUMINARIA DE EMPOTRAR 2x36W COLOR BLANCO                |  LUMINARIA DE EMPOTRAR Ø 23 cm 2x26W COLOR BLANCO     |
|  TUBO ASIMÉTRICO                                         |  LUMINARIA DE EMPOTRAR ORIENTABLE 1x50W 12V DICROICO  |
|  TUBO DOBLE                                             |  DETECTOR ÓPTICO DE HUMOS                            |
|  TUBOS FLUORESCENTES (VER DETALLE DE PANEL DE GRAFICA) |   |


|                               |                           |
|-------------------------------|---------------------------|
| CONFORME A OBRA               | CO                        |
| ARQUITECTURA Y EQUIPAMIENTO   | AR-02                     |
| PLANO:                        | CIELORRASOS E ILUMINACION |
| ESCALA:                       | 1:100                     |
| FECHA:                        | NOVIEMBRE DE 2009         |
| PROYECTISTA                   | A.M.                      |
| ARCHIVO:                      | NEX_ROS_CIE_P00-02_CO     |
| XREF:                         |                           |
| NOTAS:                        |                           |
| DOCUMENTACION CONFORME A OBRA |                           |

El proyecto y el diseño indicados en este plano son propiedad intelectual de Contract Rent S.A. Esta prohibido su utilizacion total o parcial sin la expresa autorizacion escrita de la empresa.

**contract**

CONTRACT ARGENTINA  
Tucuman 117 7º Piso (C1049AAC)  
Buenos Aires - Argentina  
Tel. / Fax : 54 (11) 4516-0722  
info@contract.com.ar  
www.contract.com.ar

PLANTA BAJA

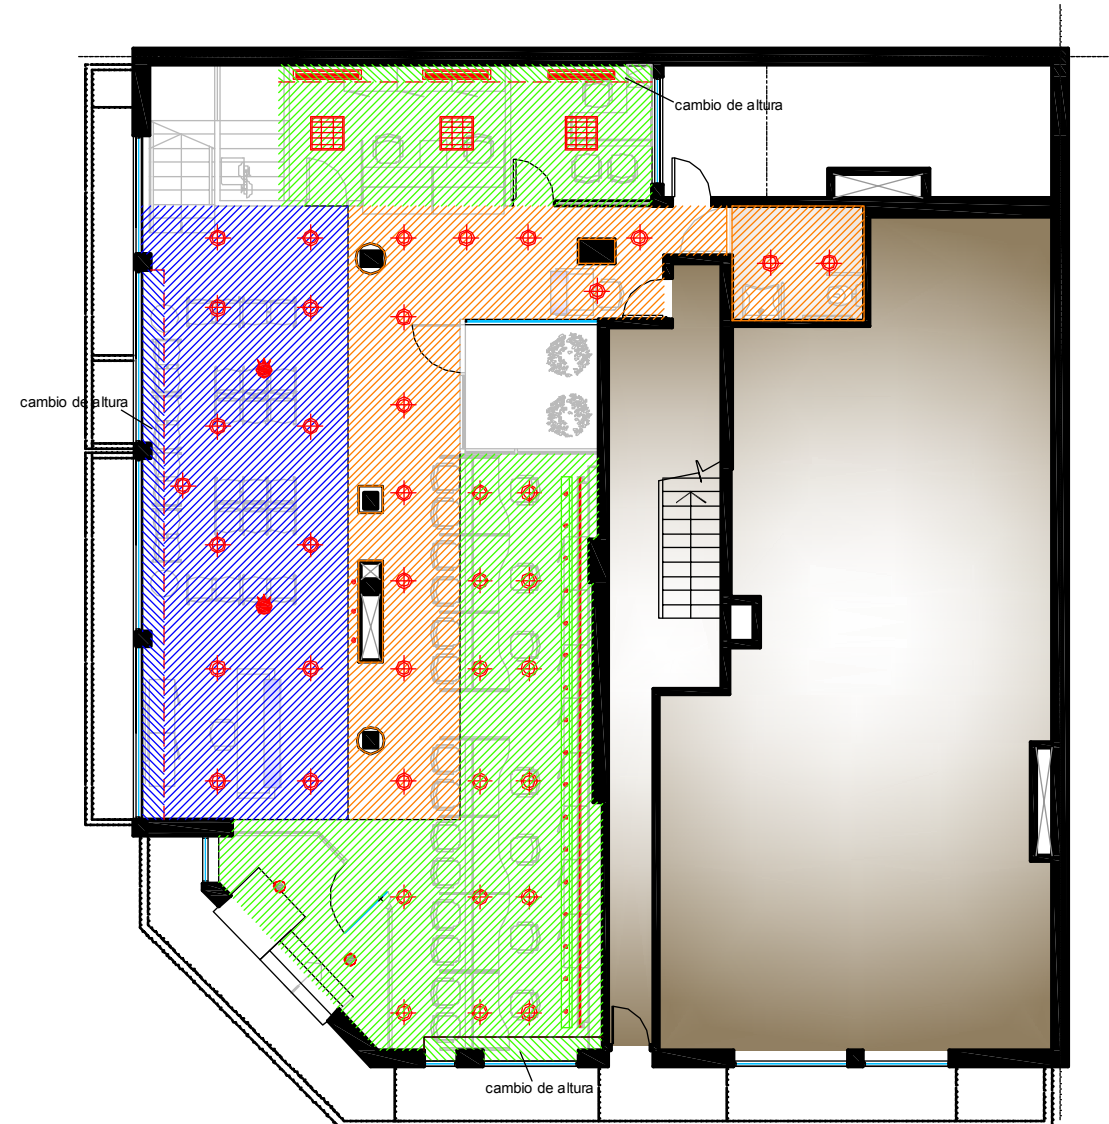

PLANTA ALTA

