


CONFORME A OBRA	CO
INSTALACION TERMOMECANICA	AA-01
PLANO:	INSTALACION TERMOMECANICA
ESCALA:	1:100
FECHA:	NOVIEMBRE DE 2009
PROYECTISTA	A.M.
ARCHIVO:	NEX_R0S_TER_P00-01_CO
XREF:	
NOTAS:	
DOCUMENTACION CONFORME A OBRA	

El proyecto y el diseño indicados en este plano son propiedad intelectual de Contract Rent S.A. Esta prohibido su utilizacion total o parcial sin la expresa autorizacion escrita de la empresa.

contract

CONTRACT ARGENTINA
Tucuman 117 7º Piso (C1049AAC)
Buenos Aires - Argentina
Tel. / Fax : 54 (11) 4518-0722
info@contract.com.ar
www.contract.com.ar

PLANTA BAJA

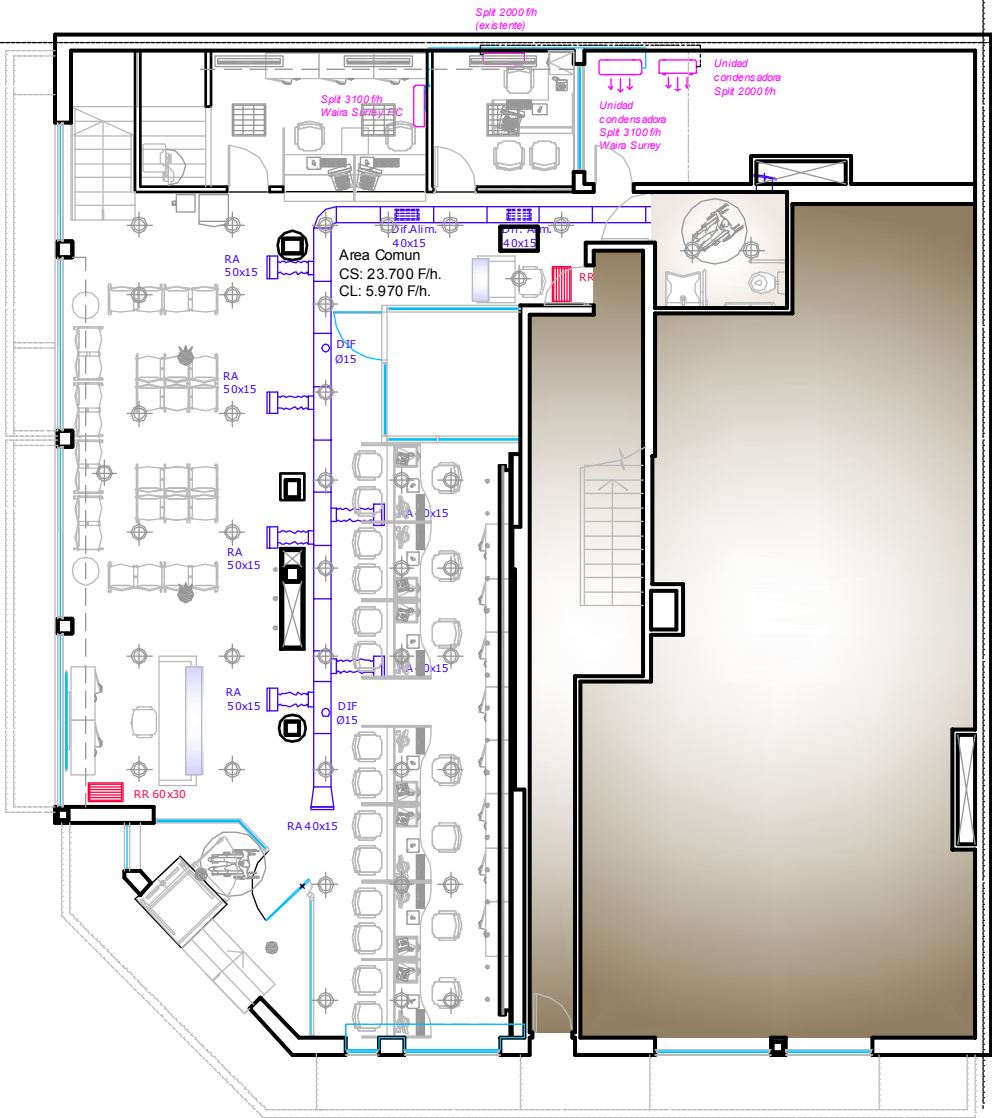

PLANTA ALTA

Area Comun
Calor sensible: 17.200 F/h.
Calor Latente: 4.700 F/h.

