



PLANTA ALTA

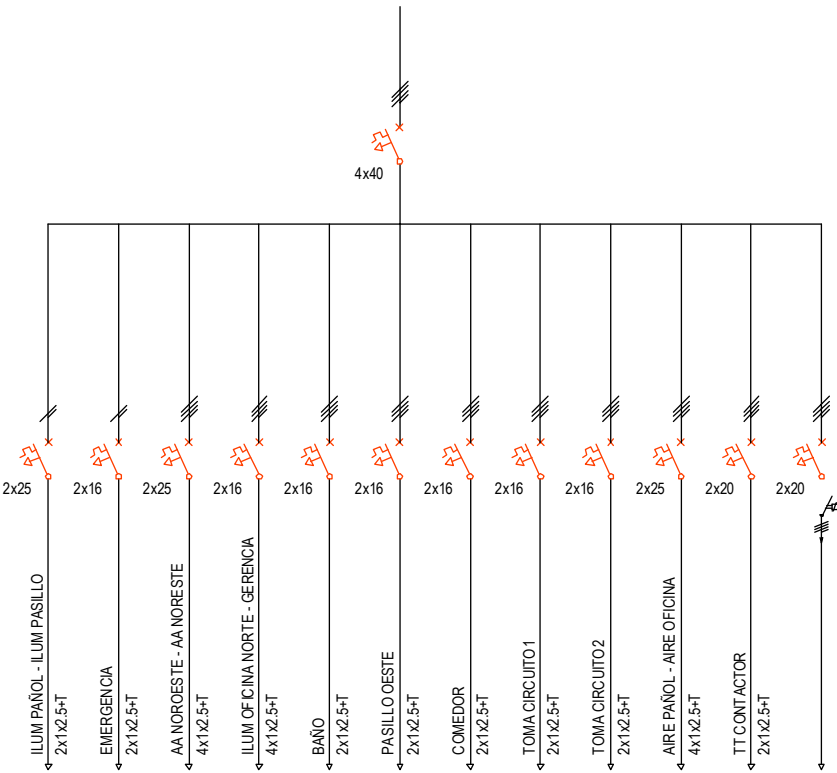

PLANTA BAJA

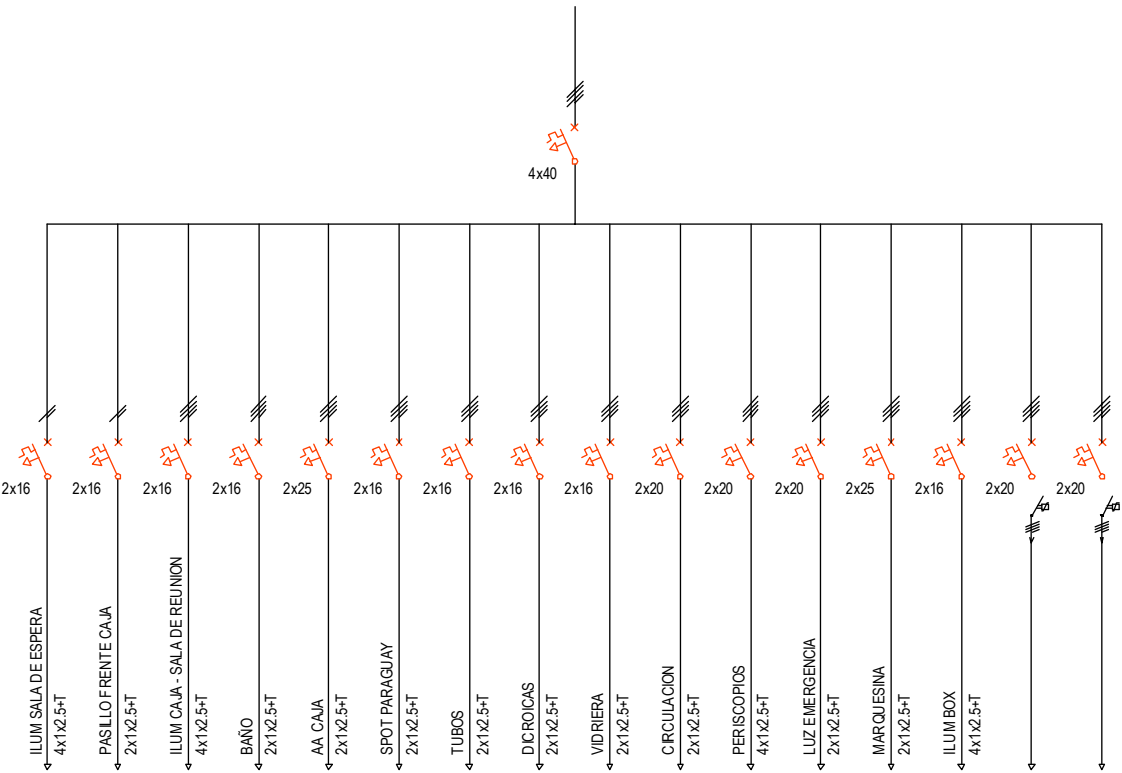

CONFORME A OBRA	CO
INSTALACION ELECTRICA	IE-03

PLANO:	ESQUEMAS UNIFILARES
ESCALA:	1:100
FECHA:	NOVIEMBRE DE 2009
PROYECTISTA	A.M.
ARCHIVO:	NEX_ROS_ELE-P00-03_CO
XREF:	

NOTAS:
DOCUMENTACION CONFORME A OBRA

El proyecto y el diseño indicados en este plano son propiedad intelectual de Contract Rent S.A. Esta prohibido su utilizacion total o parcial sin la expresa autorizacion escrita de la empresa.



CONTRACT ARGENTINA
Tucuman 117 7º Piso (C1049AAC)
Buenos Aires - Argentina
Tel. / Fax : 54 (11) 4516-0722
info@contract.com.ar
www.contract.com.ar