


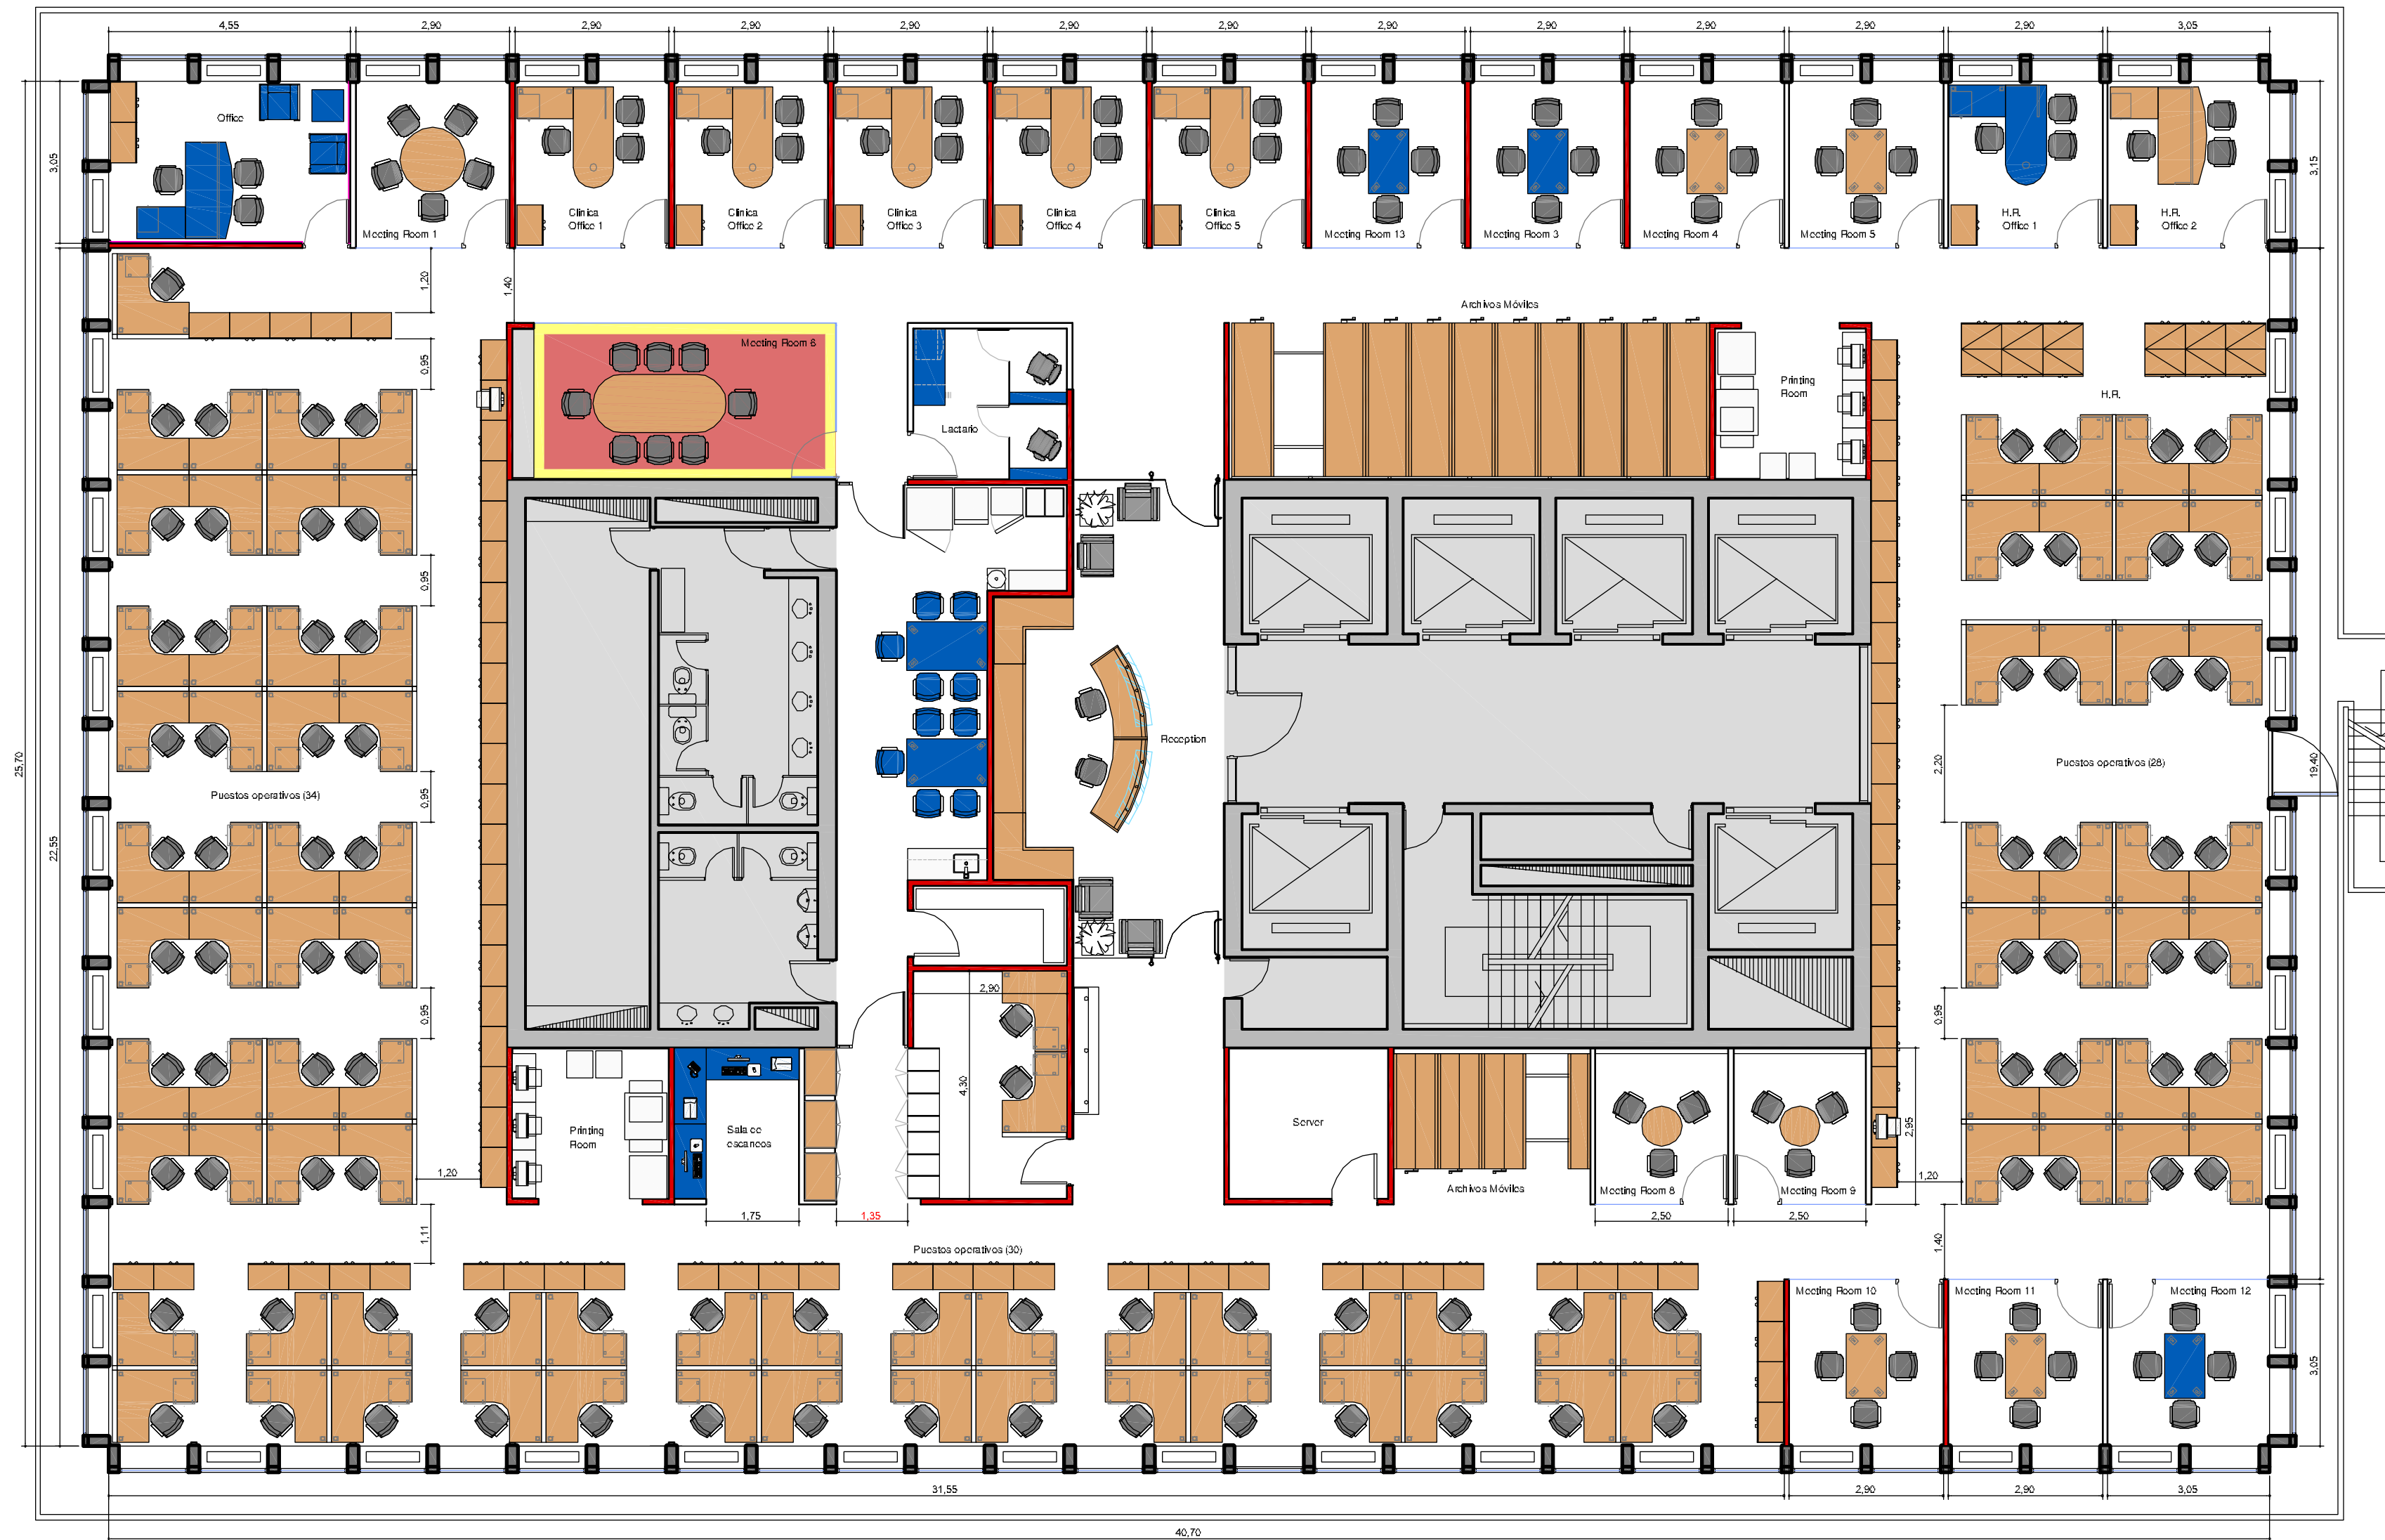

CONFORME A OBRA  
ARQUITECTURA Y EQUIPAMIENTO

CO  
AR-01

REFERENCIAS

- Equipamiento reutilizado
- Equipamiento nuevo
- Alfombra especial
- Tabique de Durlock existente
- Tabique de Durlock nuevo
- Cerramiento de cristal templado
- Revestimiento a reutilizar
- Aislación acústica a conservar
- Nicho hidrante reubicado



UBICACION: Edif. IBM - piso 9º  
PLANO: LAYOUT EQUIPAMIENTO  
ESCALA: 1:100  
FECHA: 14 Septiembre 2010  
PROYECTISTA: A.M.  
ARCHIVO: QWE IBM EQC P09-01 CO.DWG  
XREF:  
NOTAS:  
DOCUMENTACION CONFORME A OBRA

El proyecto y el diseño indicados en este plano son propiedad intelectual de Contract Rent S.A. Está prohibida su utilización total o parcial sin la expresa autorización escrita de la empresa.



CONTRACT ARGENTINA  
Tucumán 117 7º piso (C1049AAC)  
Buenos Aires - Argentina  
Tel. / Fax: (54-11) 4516-0722  
info@contract.com.ar  
www.contract.com.ar