
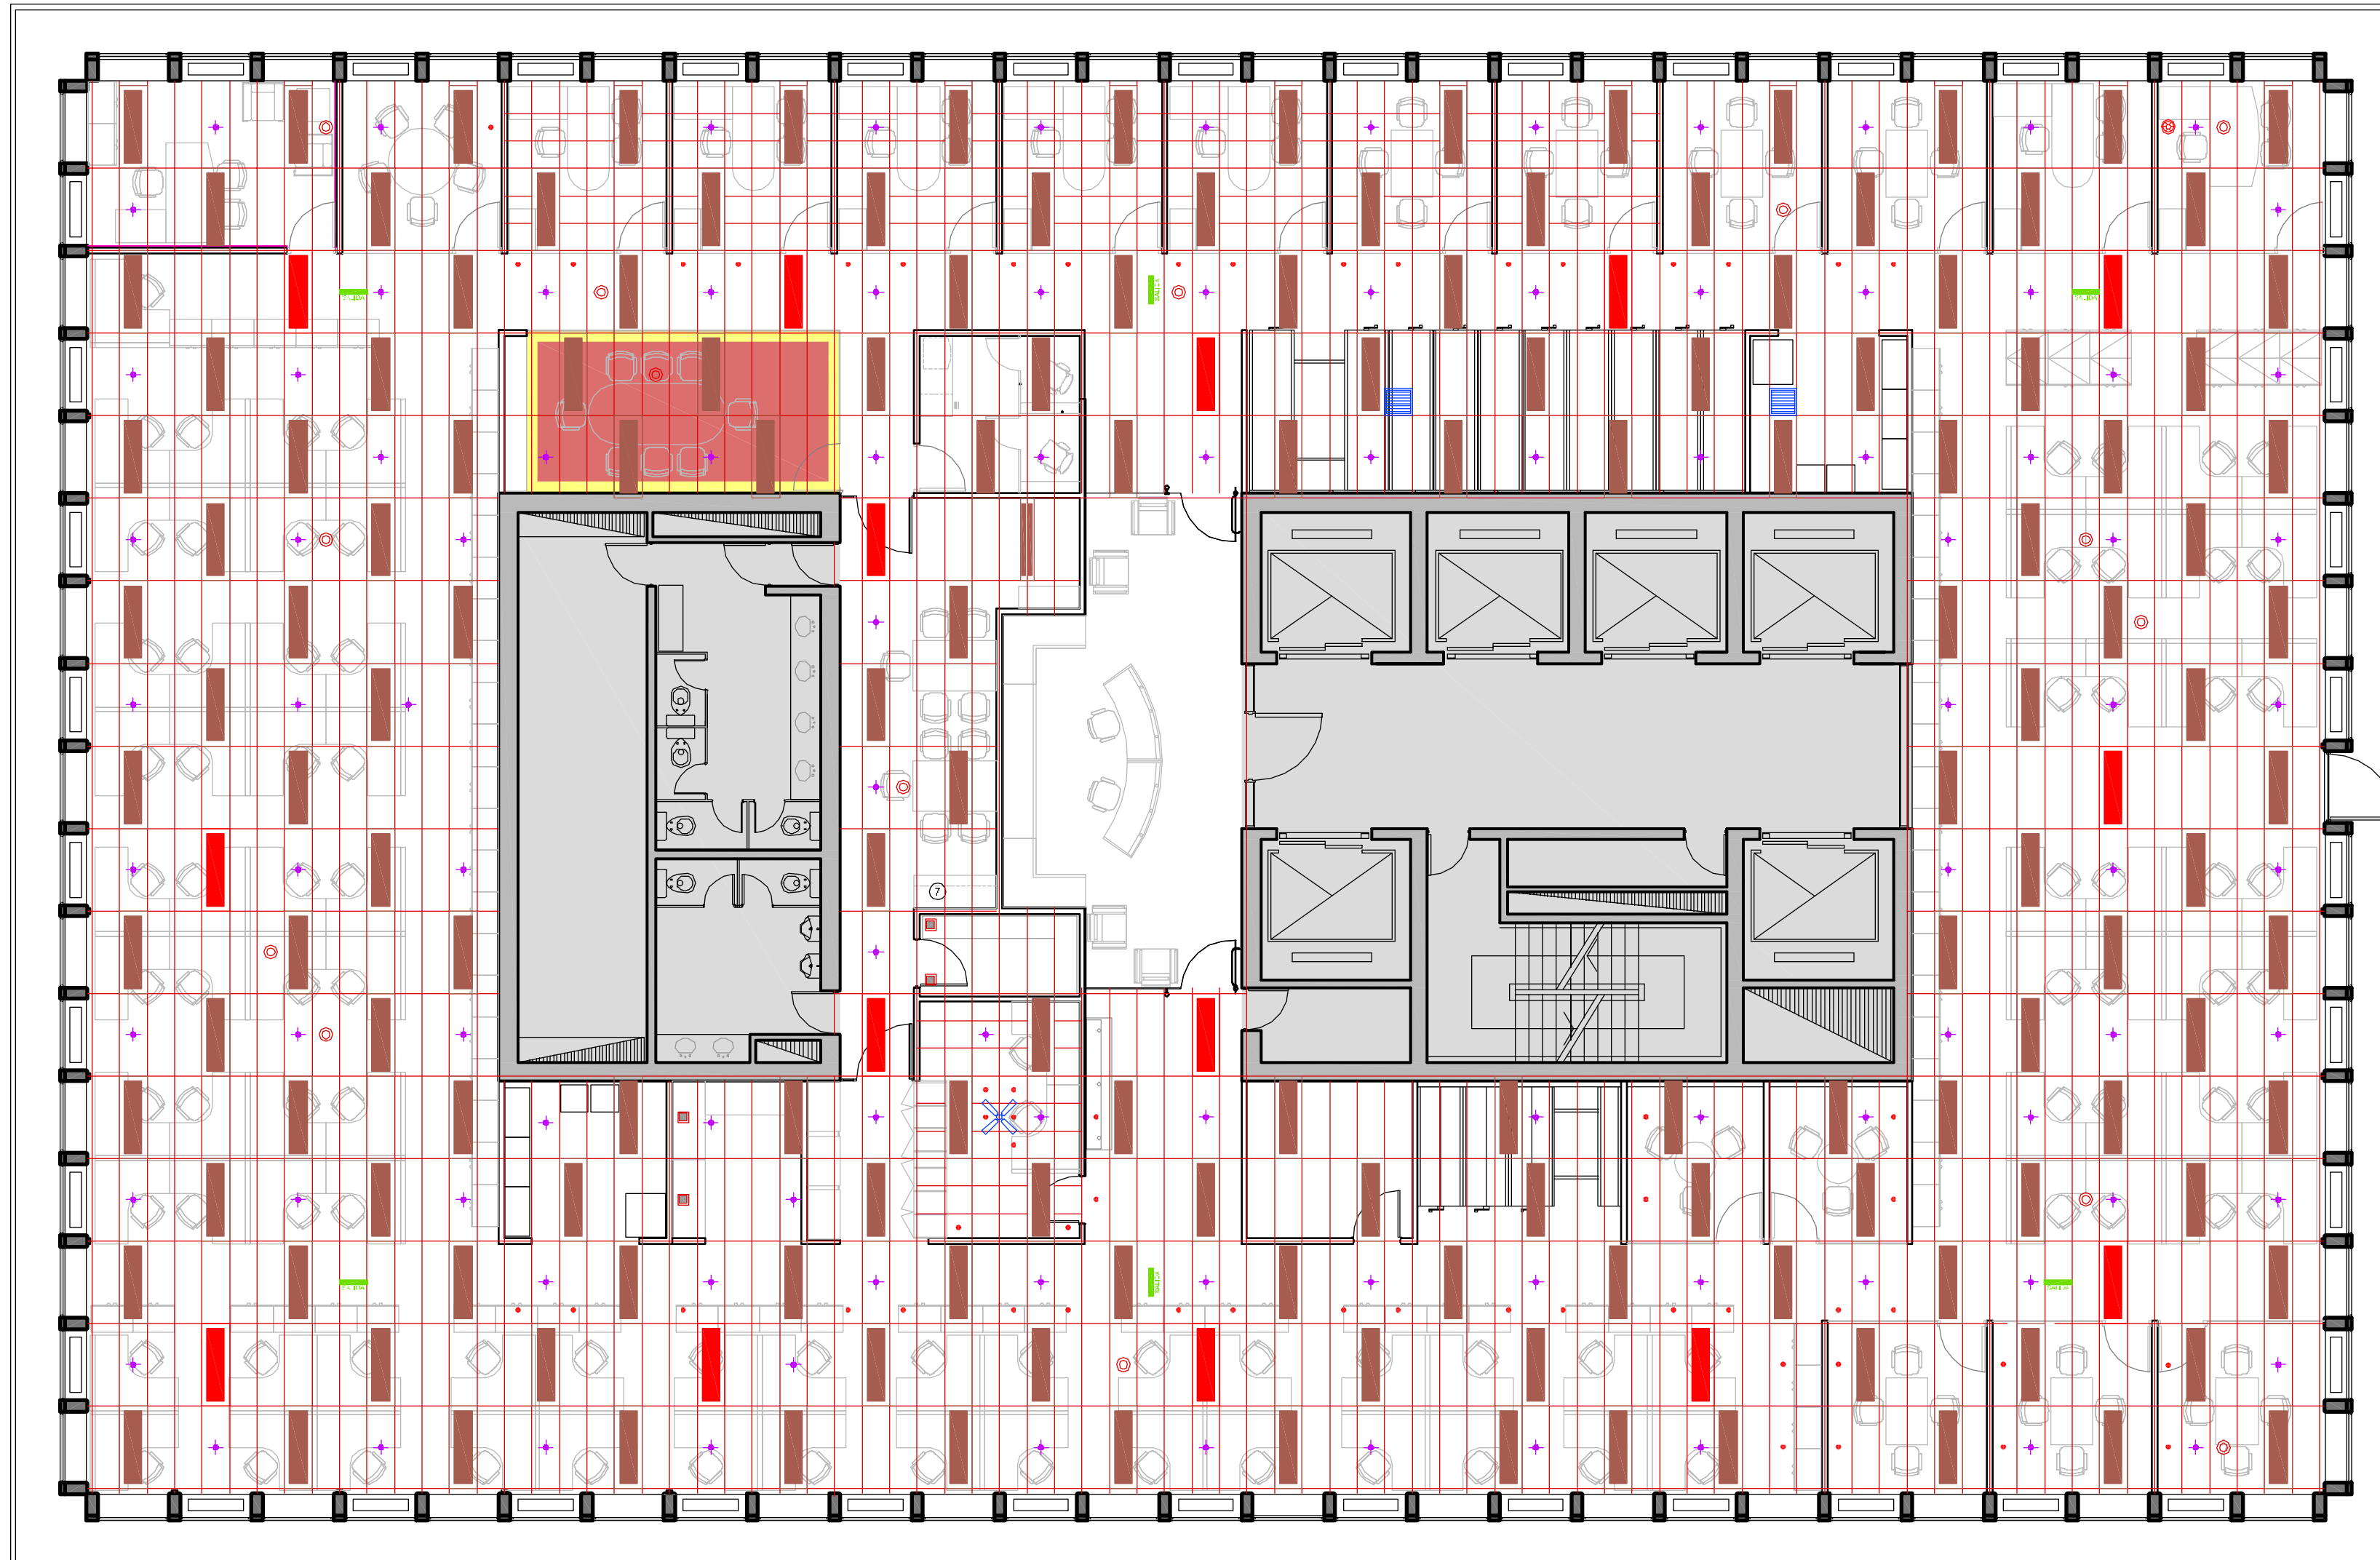


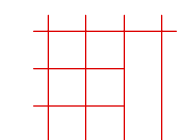

CONFORME A OBRA
ARQUITECTURA Y EQUIPAMIENTO

CO
AR-03

REFERENCIAS

-  Cieloraso modular existente
-  Artefacto de iluminación existente
-  Artefacto de iluminación luz vigia
-  Sprinkler
-  Spot existente
-  Cartel de salida
-  Parlante embudido
-  Dulux existente
-  Artefacto de embutir existente
-  Ventilador de techo
-  Rejilla de retorno



UBICACION:	Edif. IBM - piso 9º
PLANO:	CIELORASOS E ILUMINACION
ESCALA:	1:100
FECHA:	14 Septiembre 2010
PROYECTISTA:	A.M.
ARCHIVO:	QVE IBM CIE P09-01 CO.DWG
XREF:	
NOTAS:	DOCUMENTACION CONFORME A OBRA

El proyecto y el diseño indicados en este plano son propiedad intelectual de Contract Rent S.A. Está prohibida su utilización total o parcial sin la expresa autorización escrita de la empresa.

contract

CONTRACT ARGENTINA
Tucumán 117 7º piso (C1049AAC)
Buenos Aires . Argentina
Tel. / Fax: (54-11) 4516-0722
info@contract.com.ar
www.contract.com.ar