




CONFORME A OBRA	CO
INSTALACIONES TERMOMECAICAS	IT-01

REFERENCIAS	
	Conducto nuevo o modificado
	Cañería existente Ø32 / Ø38
	Conducto A³A² central existente
	Conducto A³A² central existente
	Tramo anulado
	Instalación existente para server
	Artefacto de iluminación
	Difusor A³A²

NOTA IMPORTANTE
La información sobre conductos de A³A² central corresponde a la documentación suministrada por el administrador del consorcio.
Se adjunta la digitalización de los planos originales.

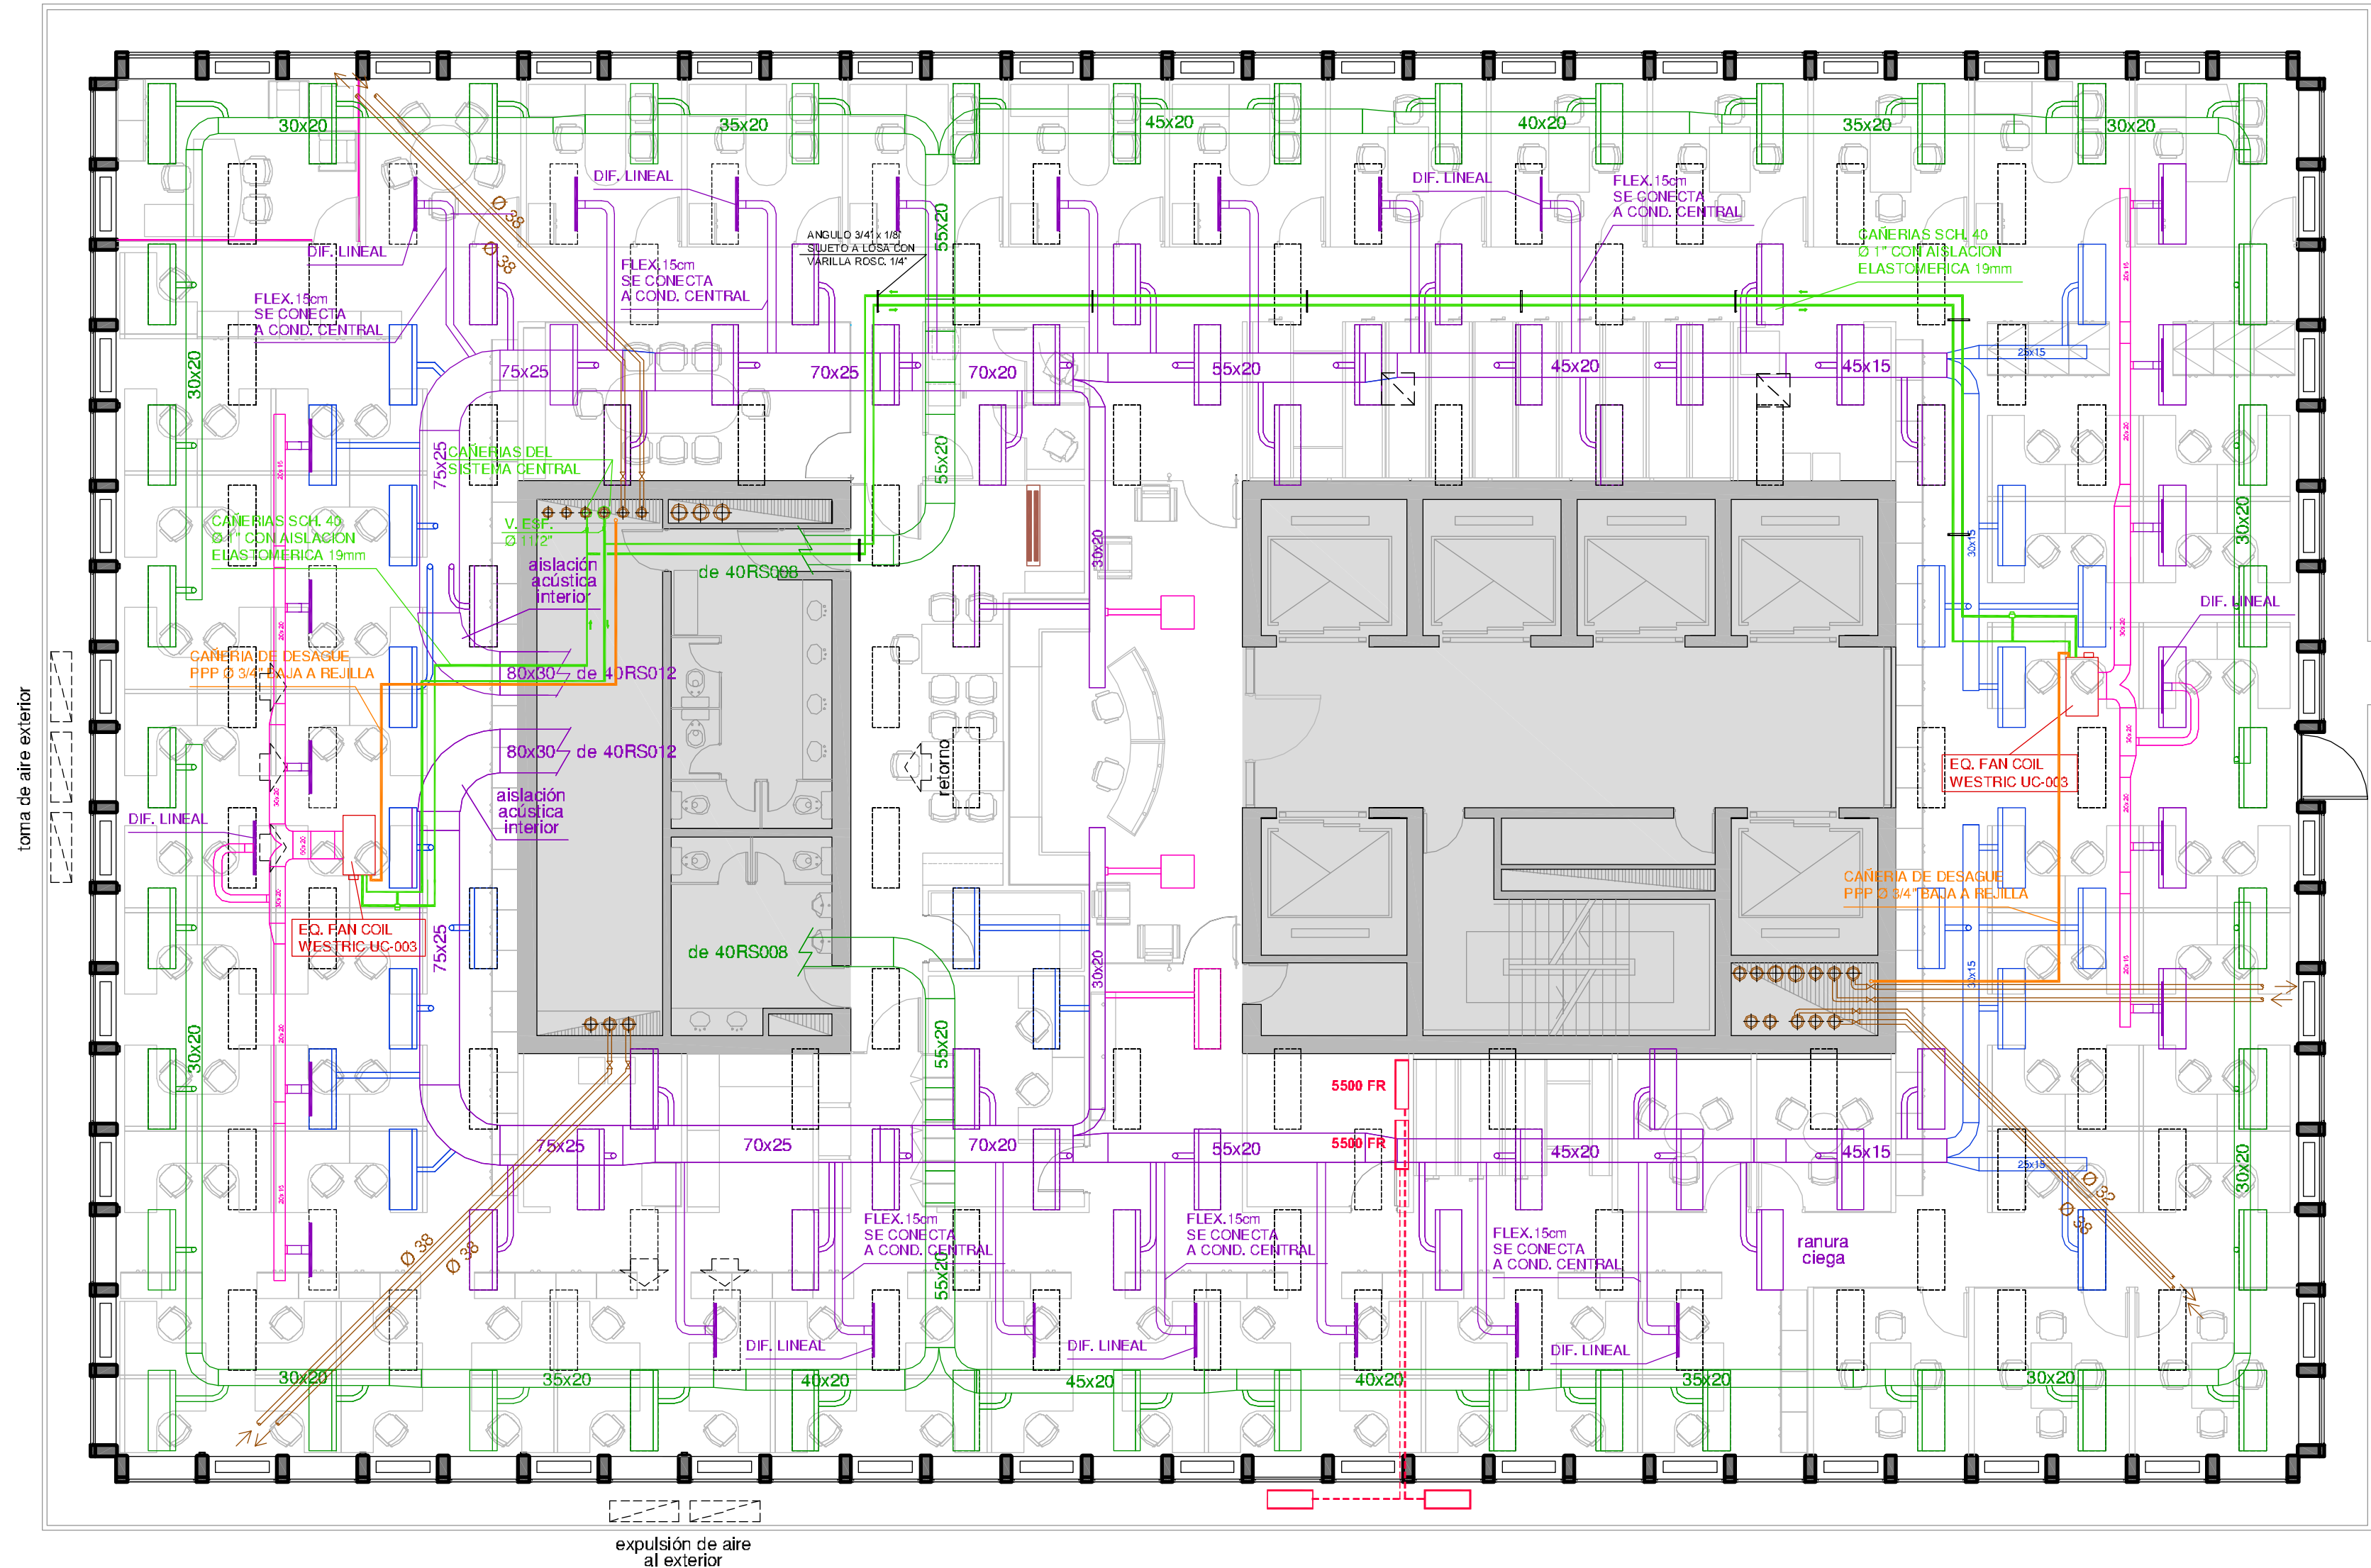

UBICACION:	Edif. IBM - piso 9º
PLANO:	AIRE ACCIONADO
ESCALA:	1:100
FECHA:	14 Setiembre 2010
PROYECTISTA:	A.M.
ARCHIVO:	QVE IBM CER P09-01 CO.DWG
XREF:	
NOTAS:	DOCUMENTACION CONFORME A OBRA

El proyecto y el diseño indicados en este plano son propiedad intelectual de Contract Rent S.A. Está prohibida su utilización total o parcial sin la expresa autorización escrita de la empresa.



CONTRACT ARGENTINA
Tucumán 117 7º piso (C1049AAC)
Buenos Aires - Argentina
Tel. / Fax: (54-11) 4516-0722
info@contract.com.ar
www.contract.com.ar