




- REFERENCIAS
- Bandeja bajo piso 300mm
 - Bandeja bajo piso 100mm
 - Periscopio de 6 módulos
 - Caja embutida en piso Ackerman
 - Toma de pared
 - Tablero eléctrico tensión común
 - Tablero eléctrico tensión estabilizada

CONFORME A OBRA

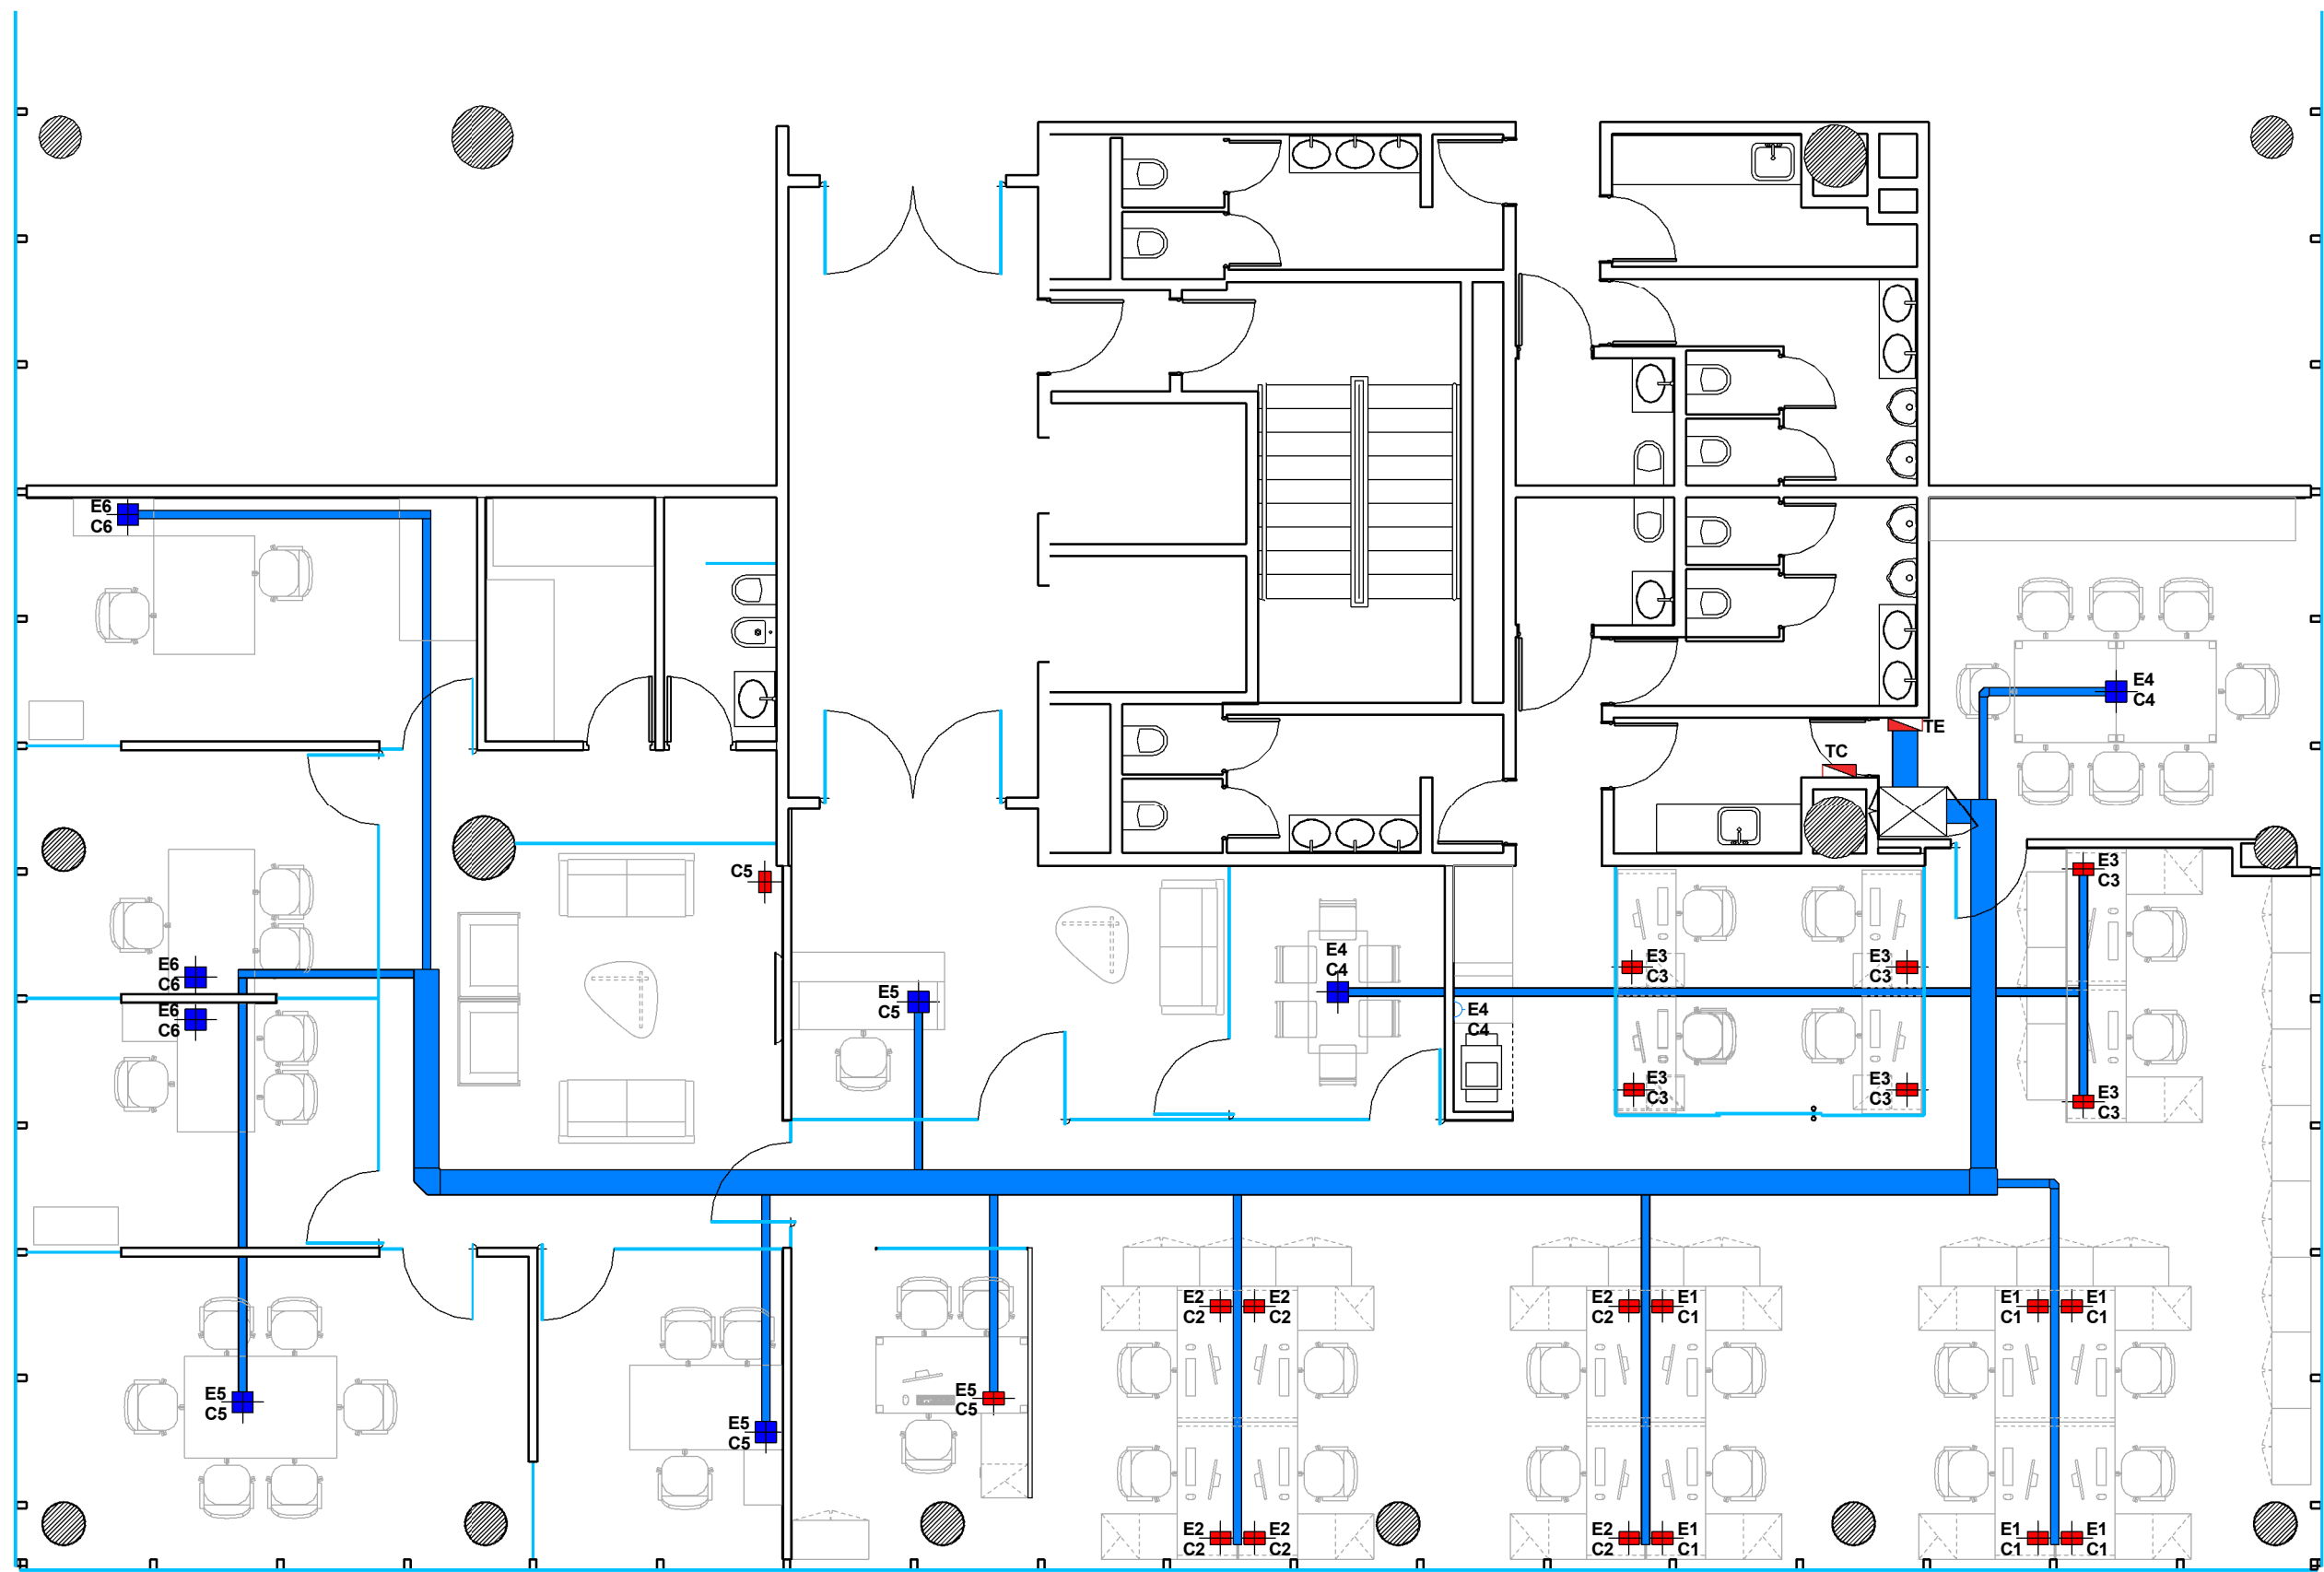

ECHEVERRIA 1050 - PISO 3
Vicente López

CO
E1

PLANO Canalizaciones y periscopios.
ESCALA Circuitos de energía en puestos
1:75
FECHA Agosto 2012
PROYECTISTA A.M.
NOTAS

Plano Conforme a Obra

El proyecto y el diseño indicados en este plano son propiedad intelectual de Contract Rent S.A. Está prohibida su utilización total o parcial sin la expresa autorización escrita de la empresa.

contract Una empresa socia del grupo **PLANET**
Espacios de Trabajo

Tucumán 117, Piso 7 (C1049AAC)
Buenos Aires, Argentina
Tel/Fax: 54.11. 4516.0722
info@contract.com.ar
www.contract.com.ar