




REFERENCIAS CIELORRASO

- Durlock H= 2,54m
- Modular. H= 2,54m
- Difusor tipo Omni (inyección)
- Difusor tipo Omni (retorno)
- Difusor circular (inyección)
- Difusor circular (retorno)
- Artefacto embutido Pixel 2x26w de Lumenac
- Artefacto embutido Office DP90 3x36w de Lumenac
- Artefacto embutido tipo dicroico 220V
- Detector de humo
- Cartel de salida

CONFORME A OBRA

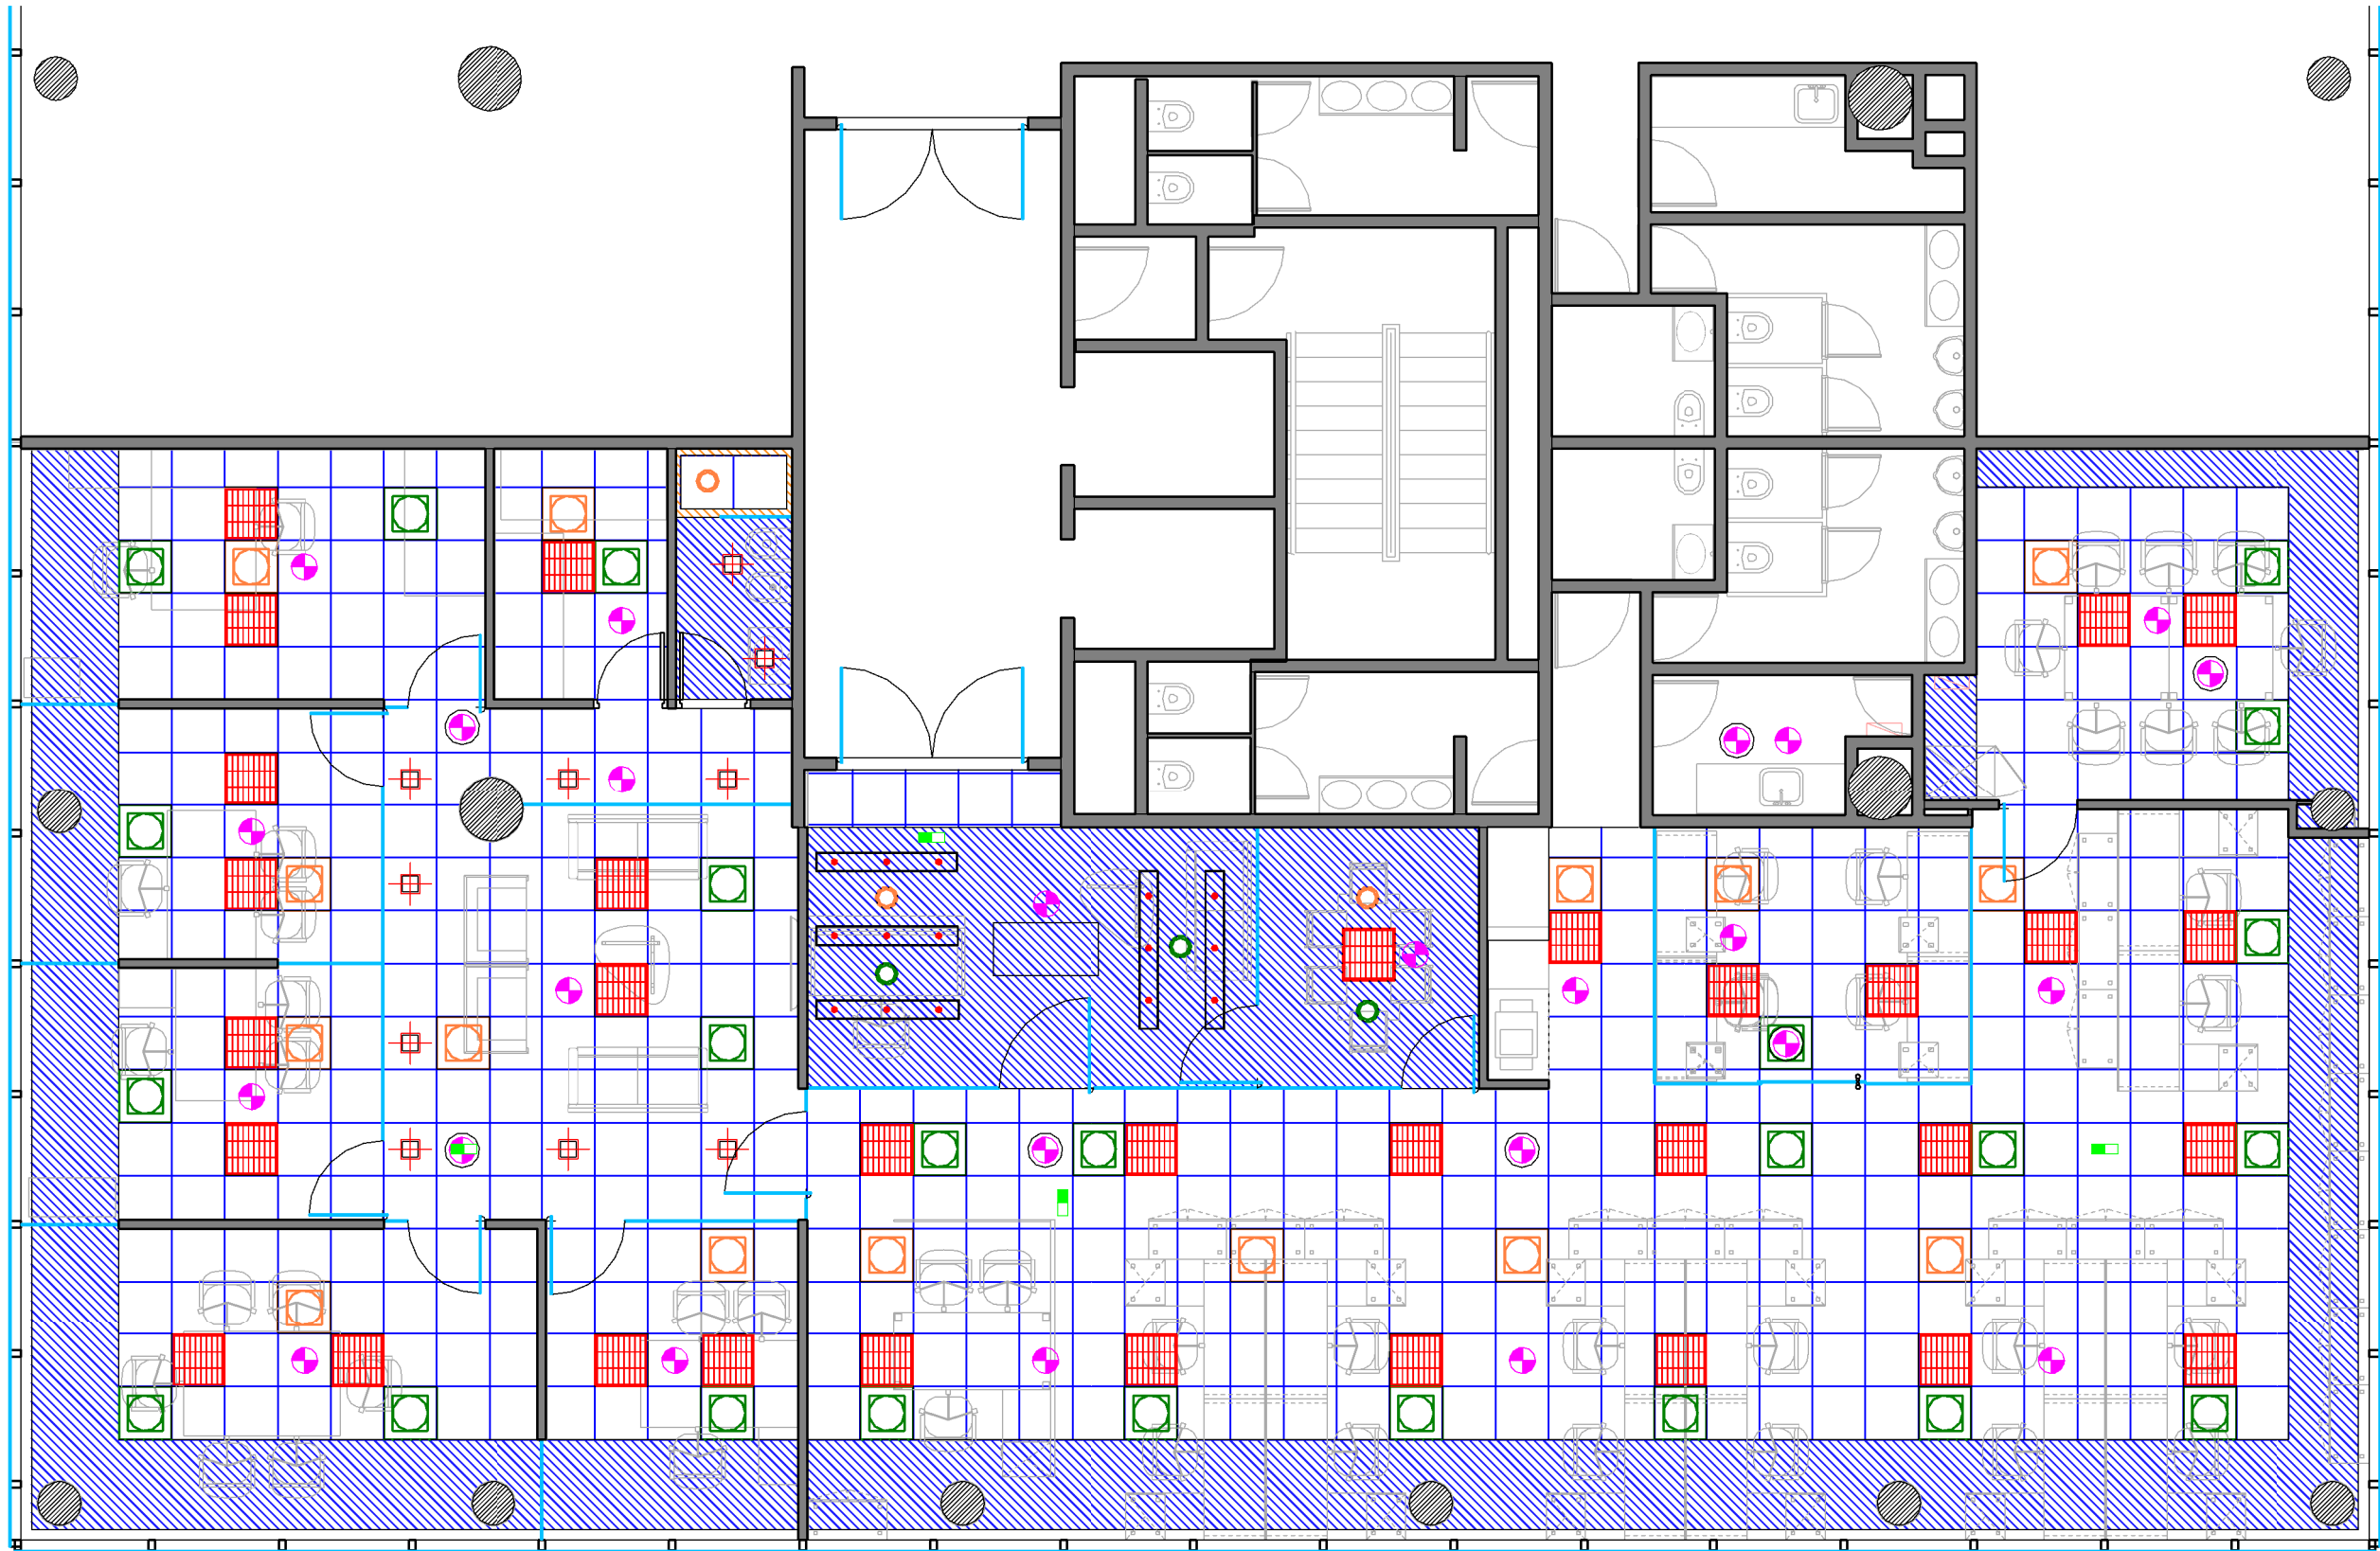

ECHEVERRIA 1050 - PISO 3
Vicente López

CO
A2

PLANO Cielorrasos e Iluminación
ESCALA 1:75
FECHA Agosto 2012
PROYECTISTA A.M.
NOTAS

Plano Conforme a Obra

El proyecto y el diseño indicados en este plano son propiedad intelectual de Contract Rent S.A. Está prohibida su utilización total o parcial sin la expresa autorización escrita de la empresa.



Tucumán 117, Piso 7 (C1049AAC)
Buenos Aires, Argentina
Tel/Fax 54.11. 4516.0722
info@contract.com.ar
www.contract.com.ar