




- REFERENCIAS
- Boca de iluminación - Circuito 1
 - Boca de iluminación - Circuito 2
 - Boca de iluminación - Circuito 3
 - Boca de iluminación - Circuito 4
 - Boca de iluminación - Circuito 5
 - Efecto de iluminación
 - Toma de servicio
 - TS - Tablero seccional
TSTD - Tab. secc.tensiones débiles
 - IE Iluminación de emergencia
 - Cartel de salida

CONFORME A OBRA

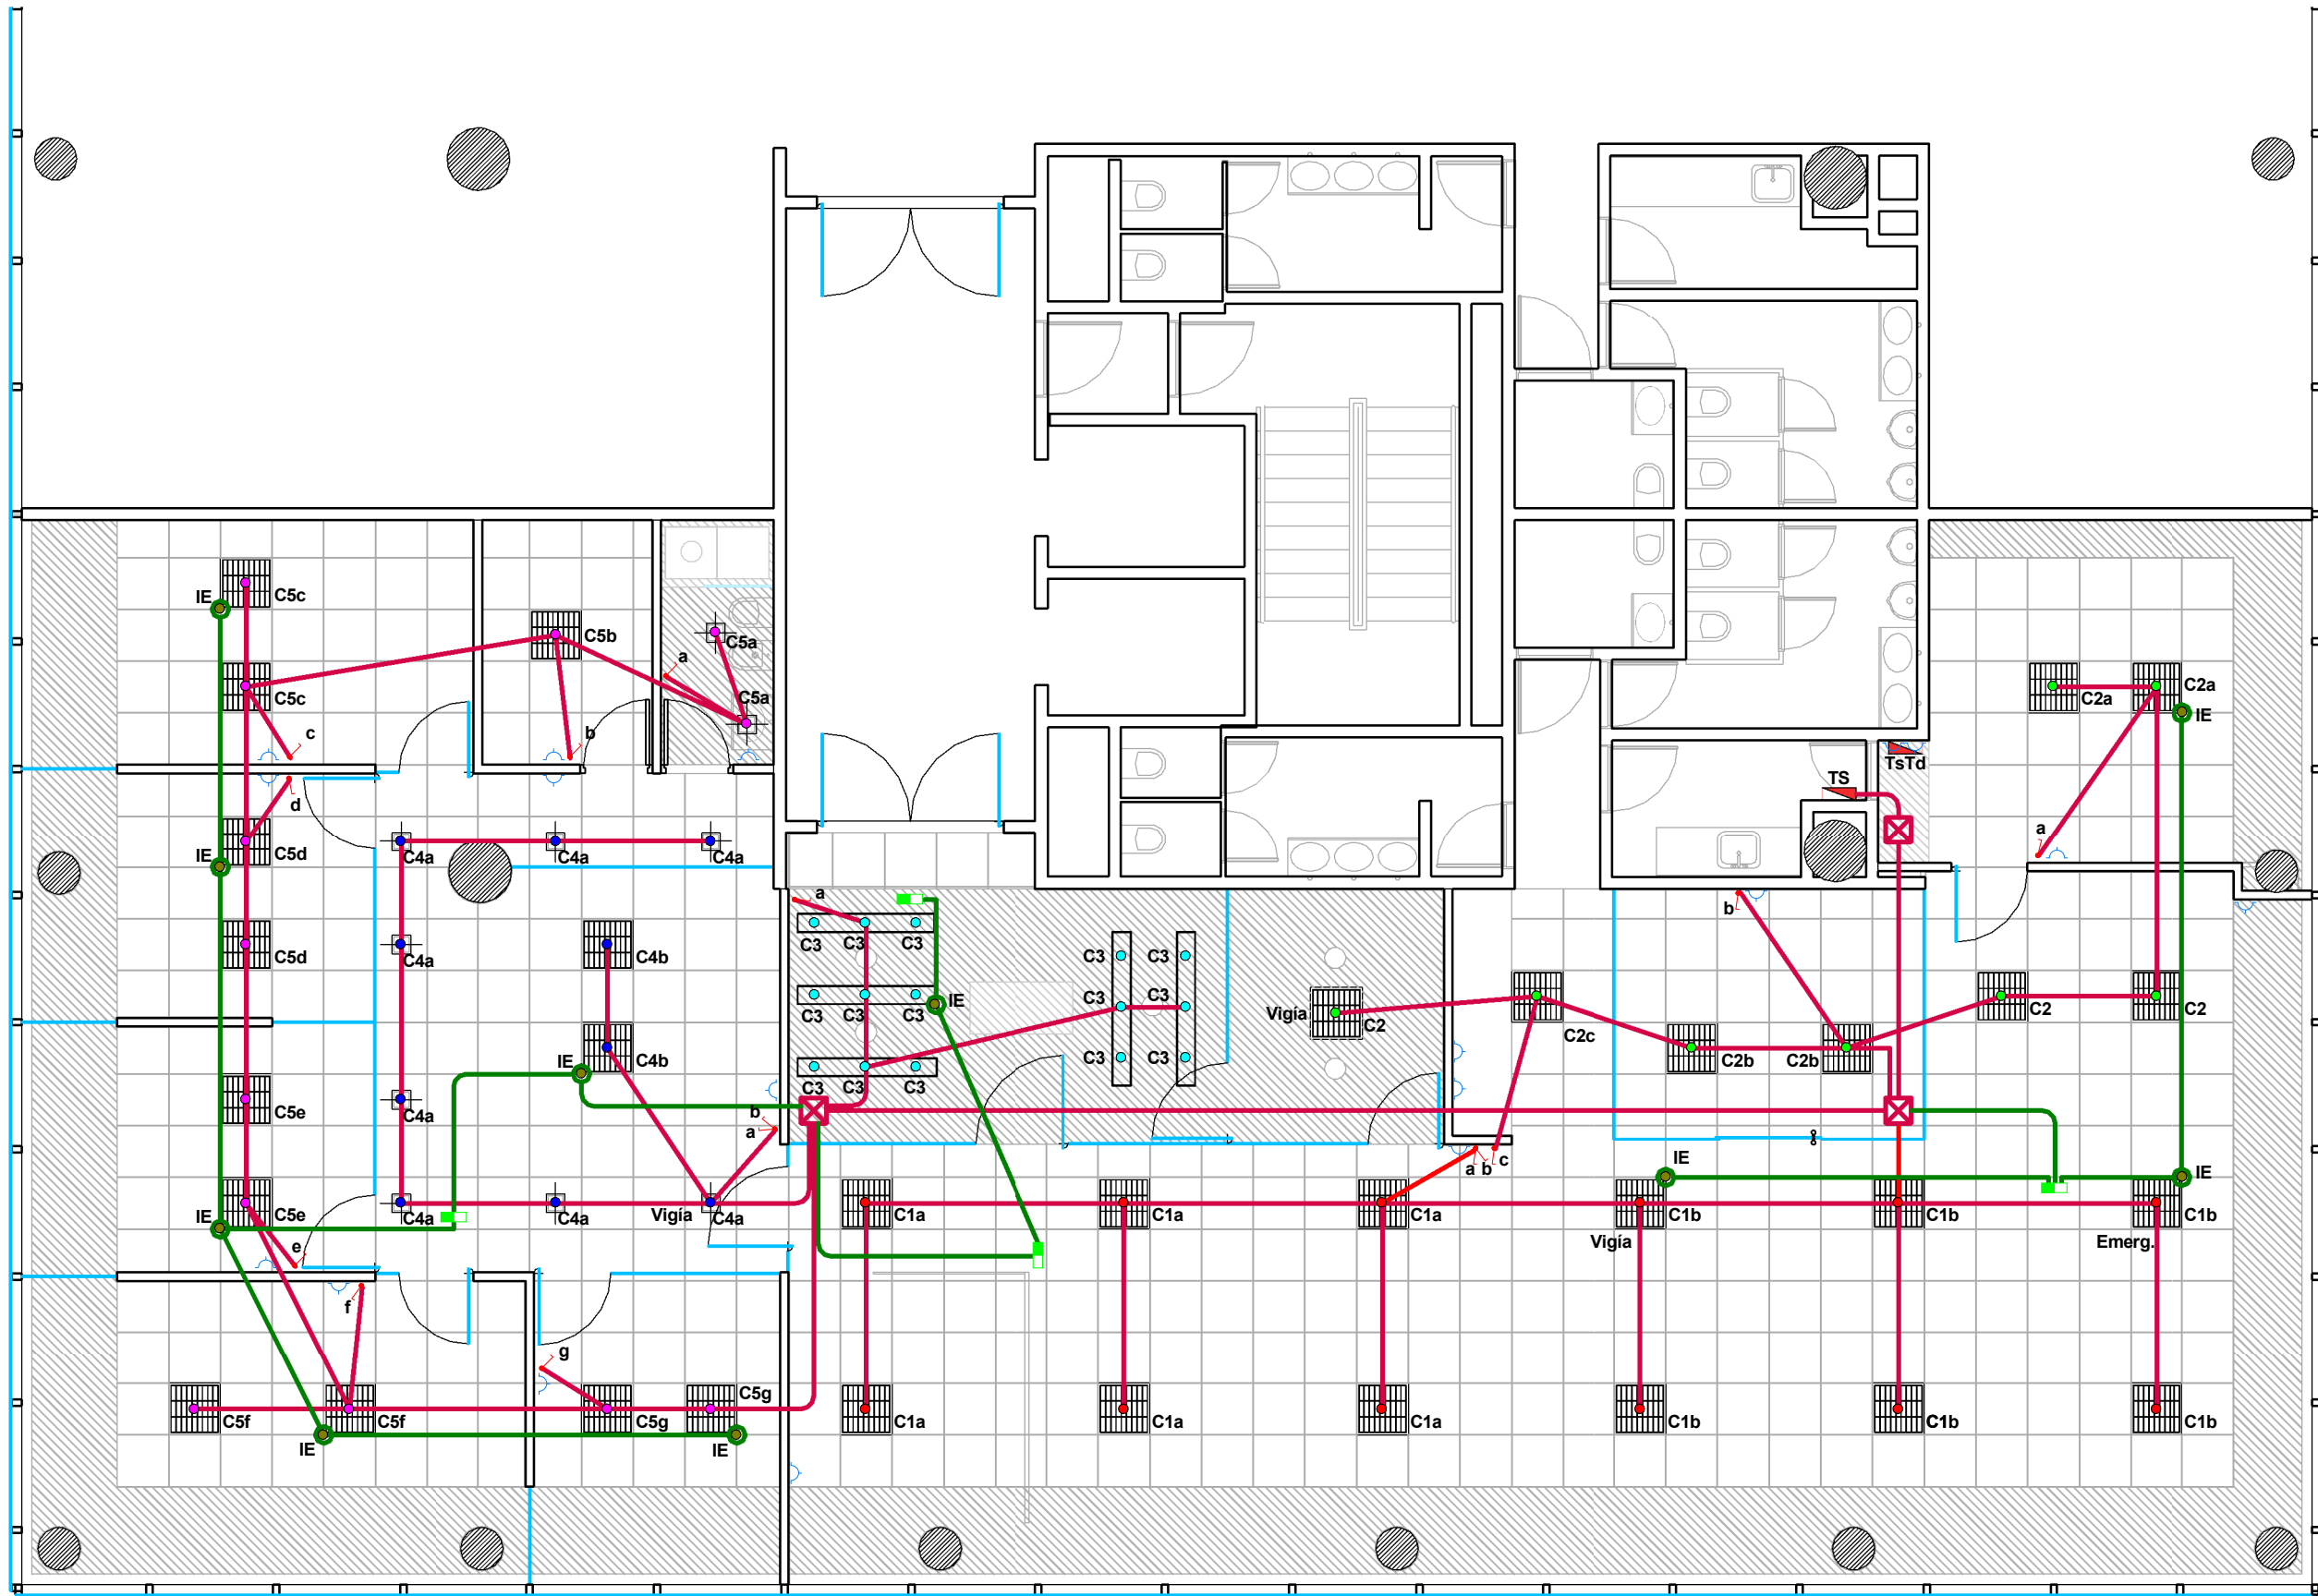

ECHEVERRIA 1050 - PISO 3
Vicente López

CO
E2

PLANO Circuitos de Iluminación
ESCALA 1:75
FECHA Agosto 2012
PROYECTISTA A.M.
NOTAS

Plano Conforme a Obra

El proyecto y el diseño indicados en este plano son propiedad intelectual de Contract Rent S.A. Está prohibida su utilización total o parcial sin la expresa autorización escrita de la empresa.

contract Una empresa socia del grupo **PLANET**
Espacios de Trabajo
Tucumán 117, Piso 7 (C1049AAC)
Buenos Aires, Argentina
Tel/Fax 54.11. 4516.0722
info@contract.com.ar
www.contract.com.ar