



Distribución de Agua

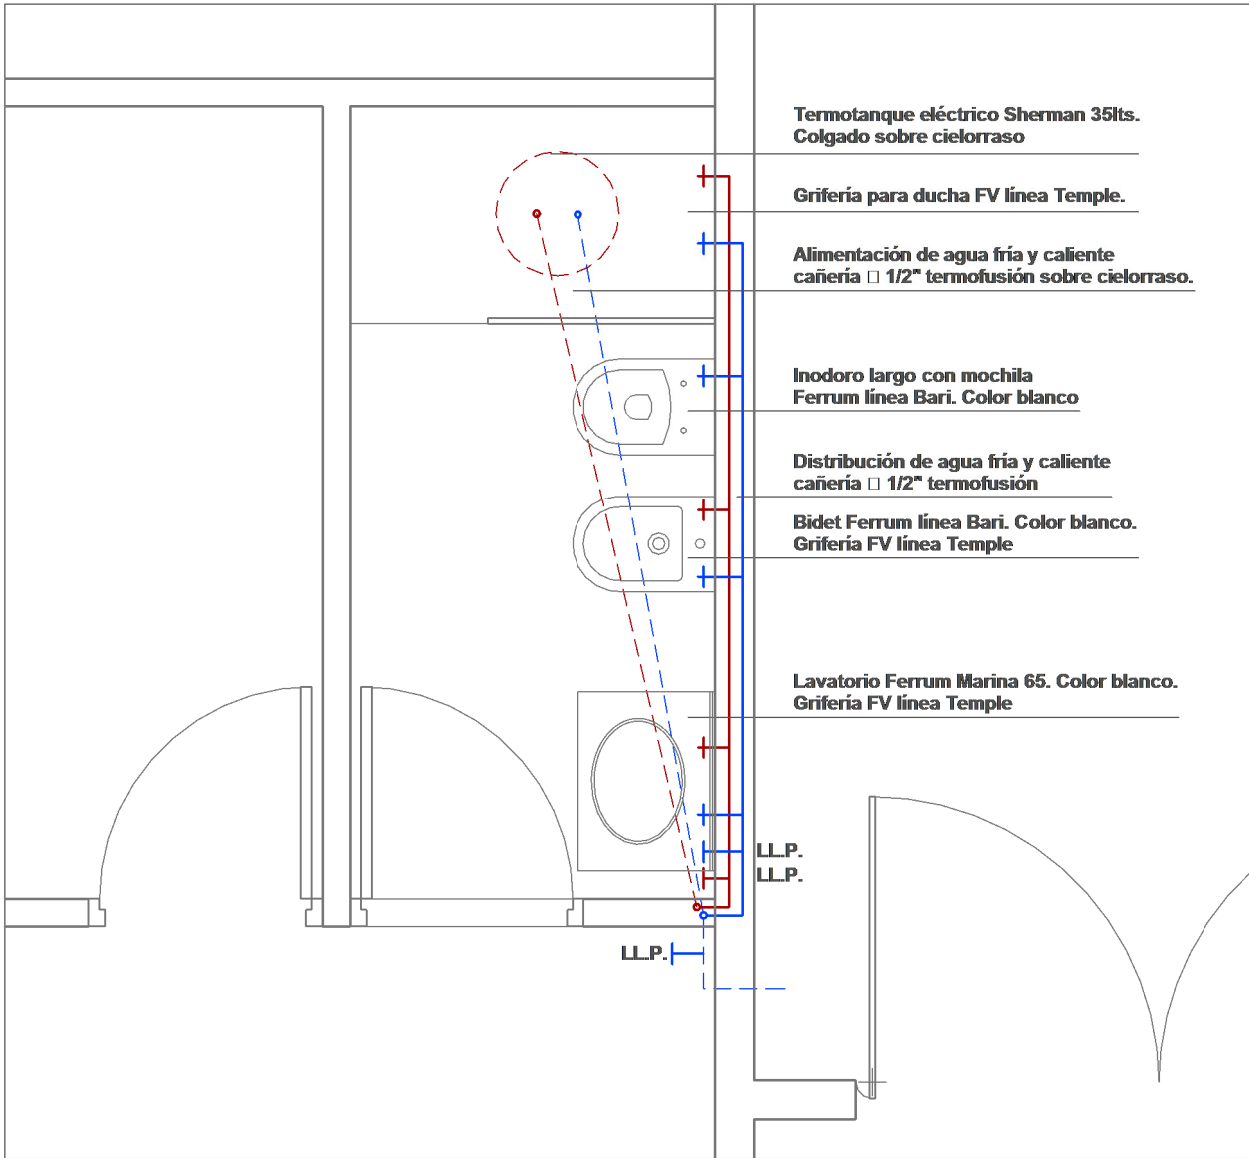

Desagües

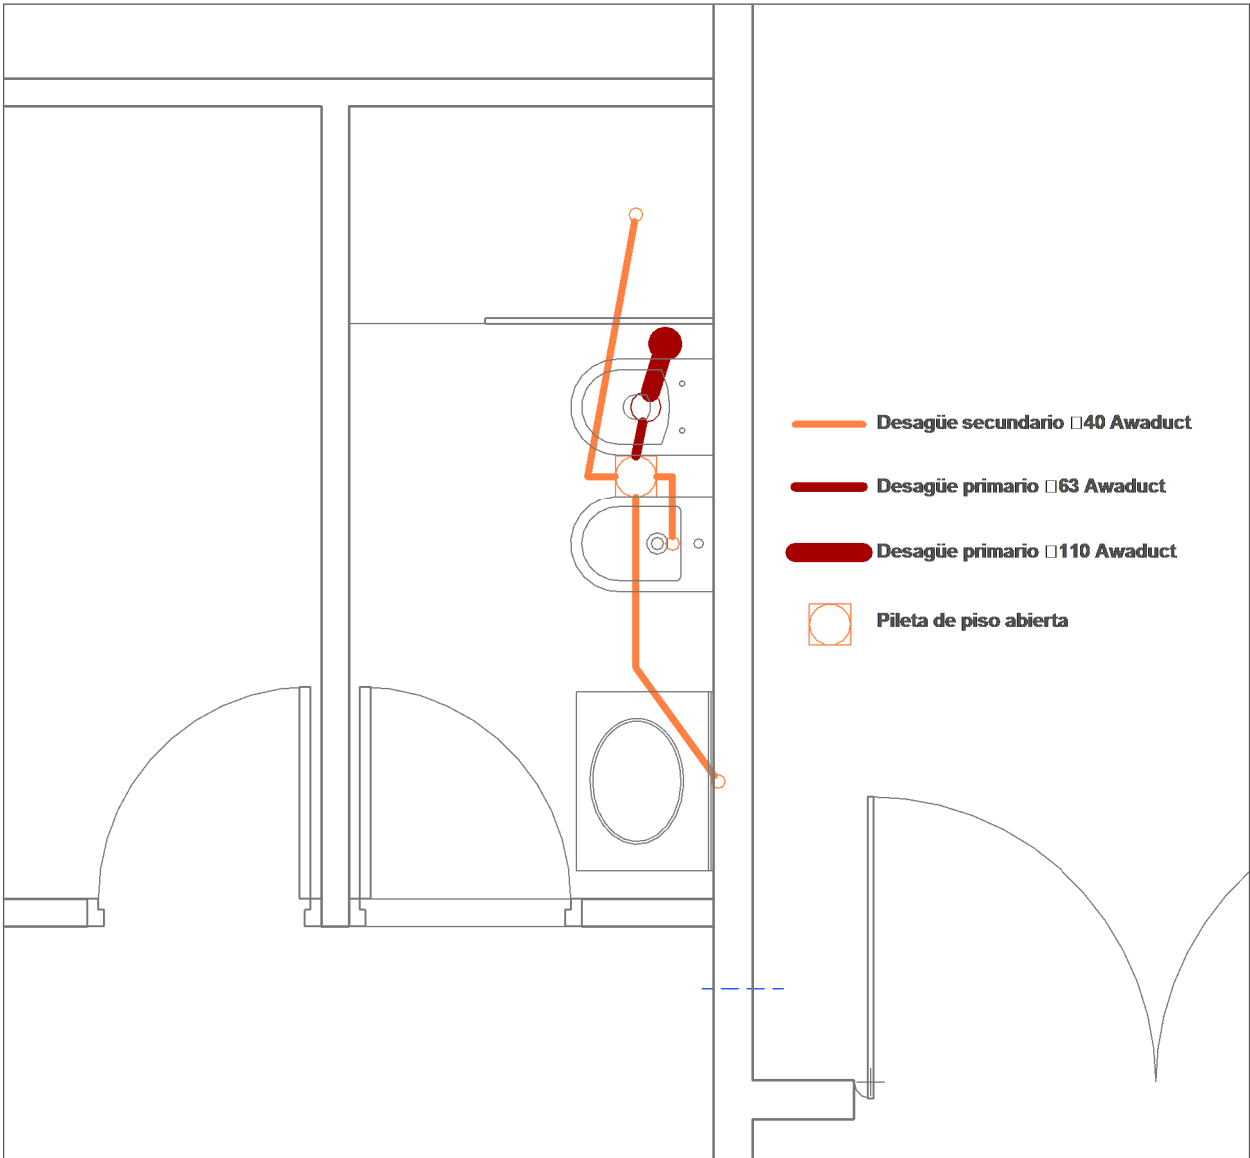

CONFORME A OBRA



ECHEVERRIA 1050 - PISO 3
Vicente López

CO
S1

PLANO Instalación Sanitaria
ESCALA 1 : 25
FECHA Agosto 2012
PROYECTISTA A.M.
NOTAS

Plano Conforme a Obra

El proyecto y el diseño indicados en este plano son propiedad intelectual de Contract Rent S.A. Está prohibida su utilización total o parcial sin la expresa autorización escrita de la empresa.



Tucumán 117, Piso 7 (C1049AAC)
Buenos Aires, Argentina
Tel/Fax 54.11. 4516.0722
info@contract.com.ar
www.contract.com.ar