




Referencias

C	X	Circuito Común
E	X	Circuito Estabilizado
D	X	Terminal Datos
V	X	Terminal Voz

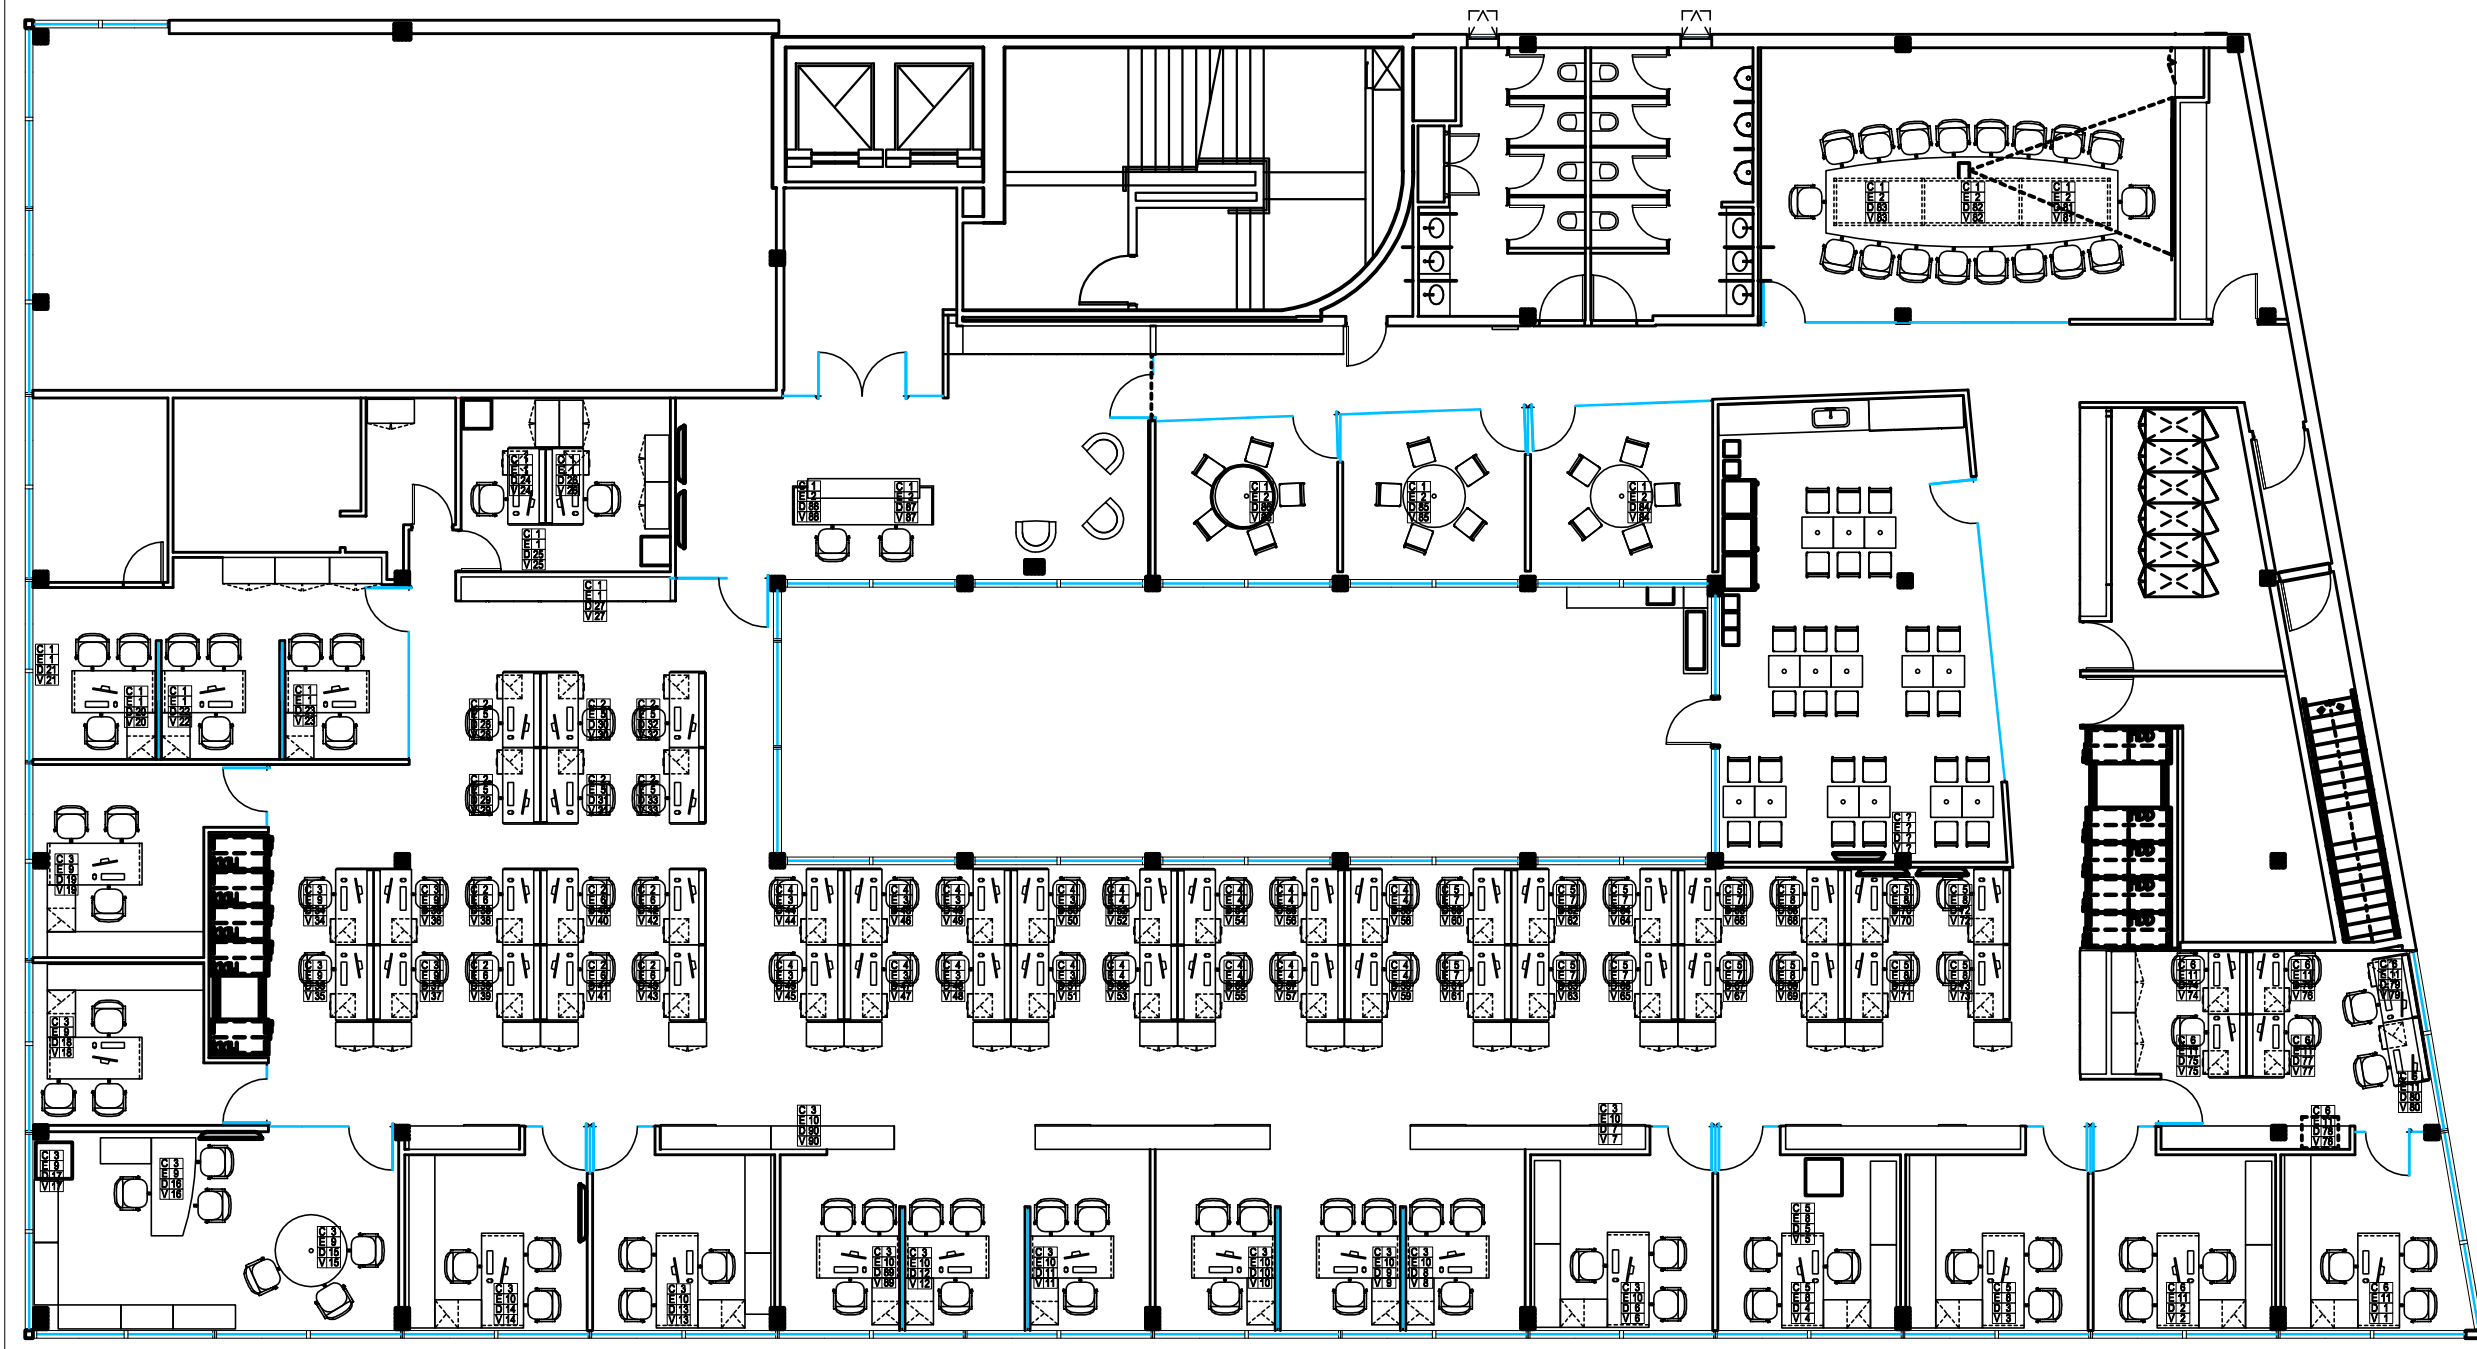

CONFORME A OBRA
Beruti 3399

IE
3.4

PLANO IE - Datos
ESCALA 1 : 100
FECHA ABRIL 2013
PROYECTISTA A.P.
NOTAS -

El proyecto y el diseño indicados en este plano son propiedad intelectual de Contract Rent S.A. Está prohibida su utilización total o parcial sin la expresa autorización escrita de la empresa.



Tucumán 117, Piso 7 (C1049AAC)
Buenos Aires, Argentina
Tel/Fax 54.11. 4516.0722
info@contract.com.ar
www.contract.com.ar

Una empresa
sociá del grupo
PLANET