


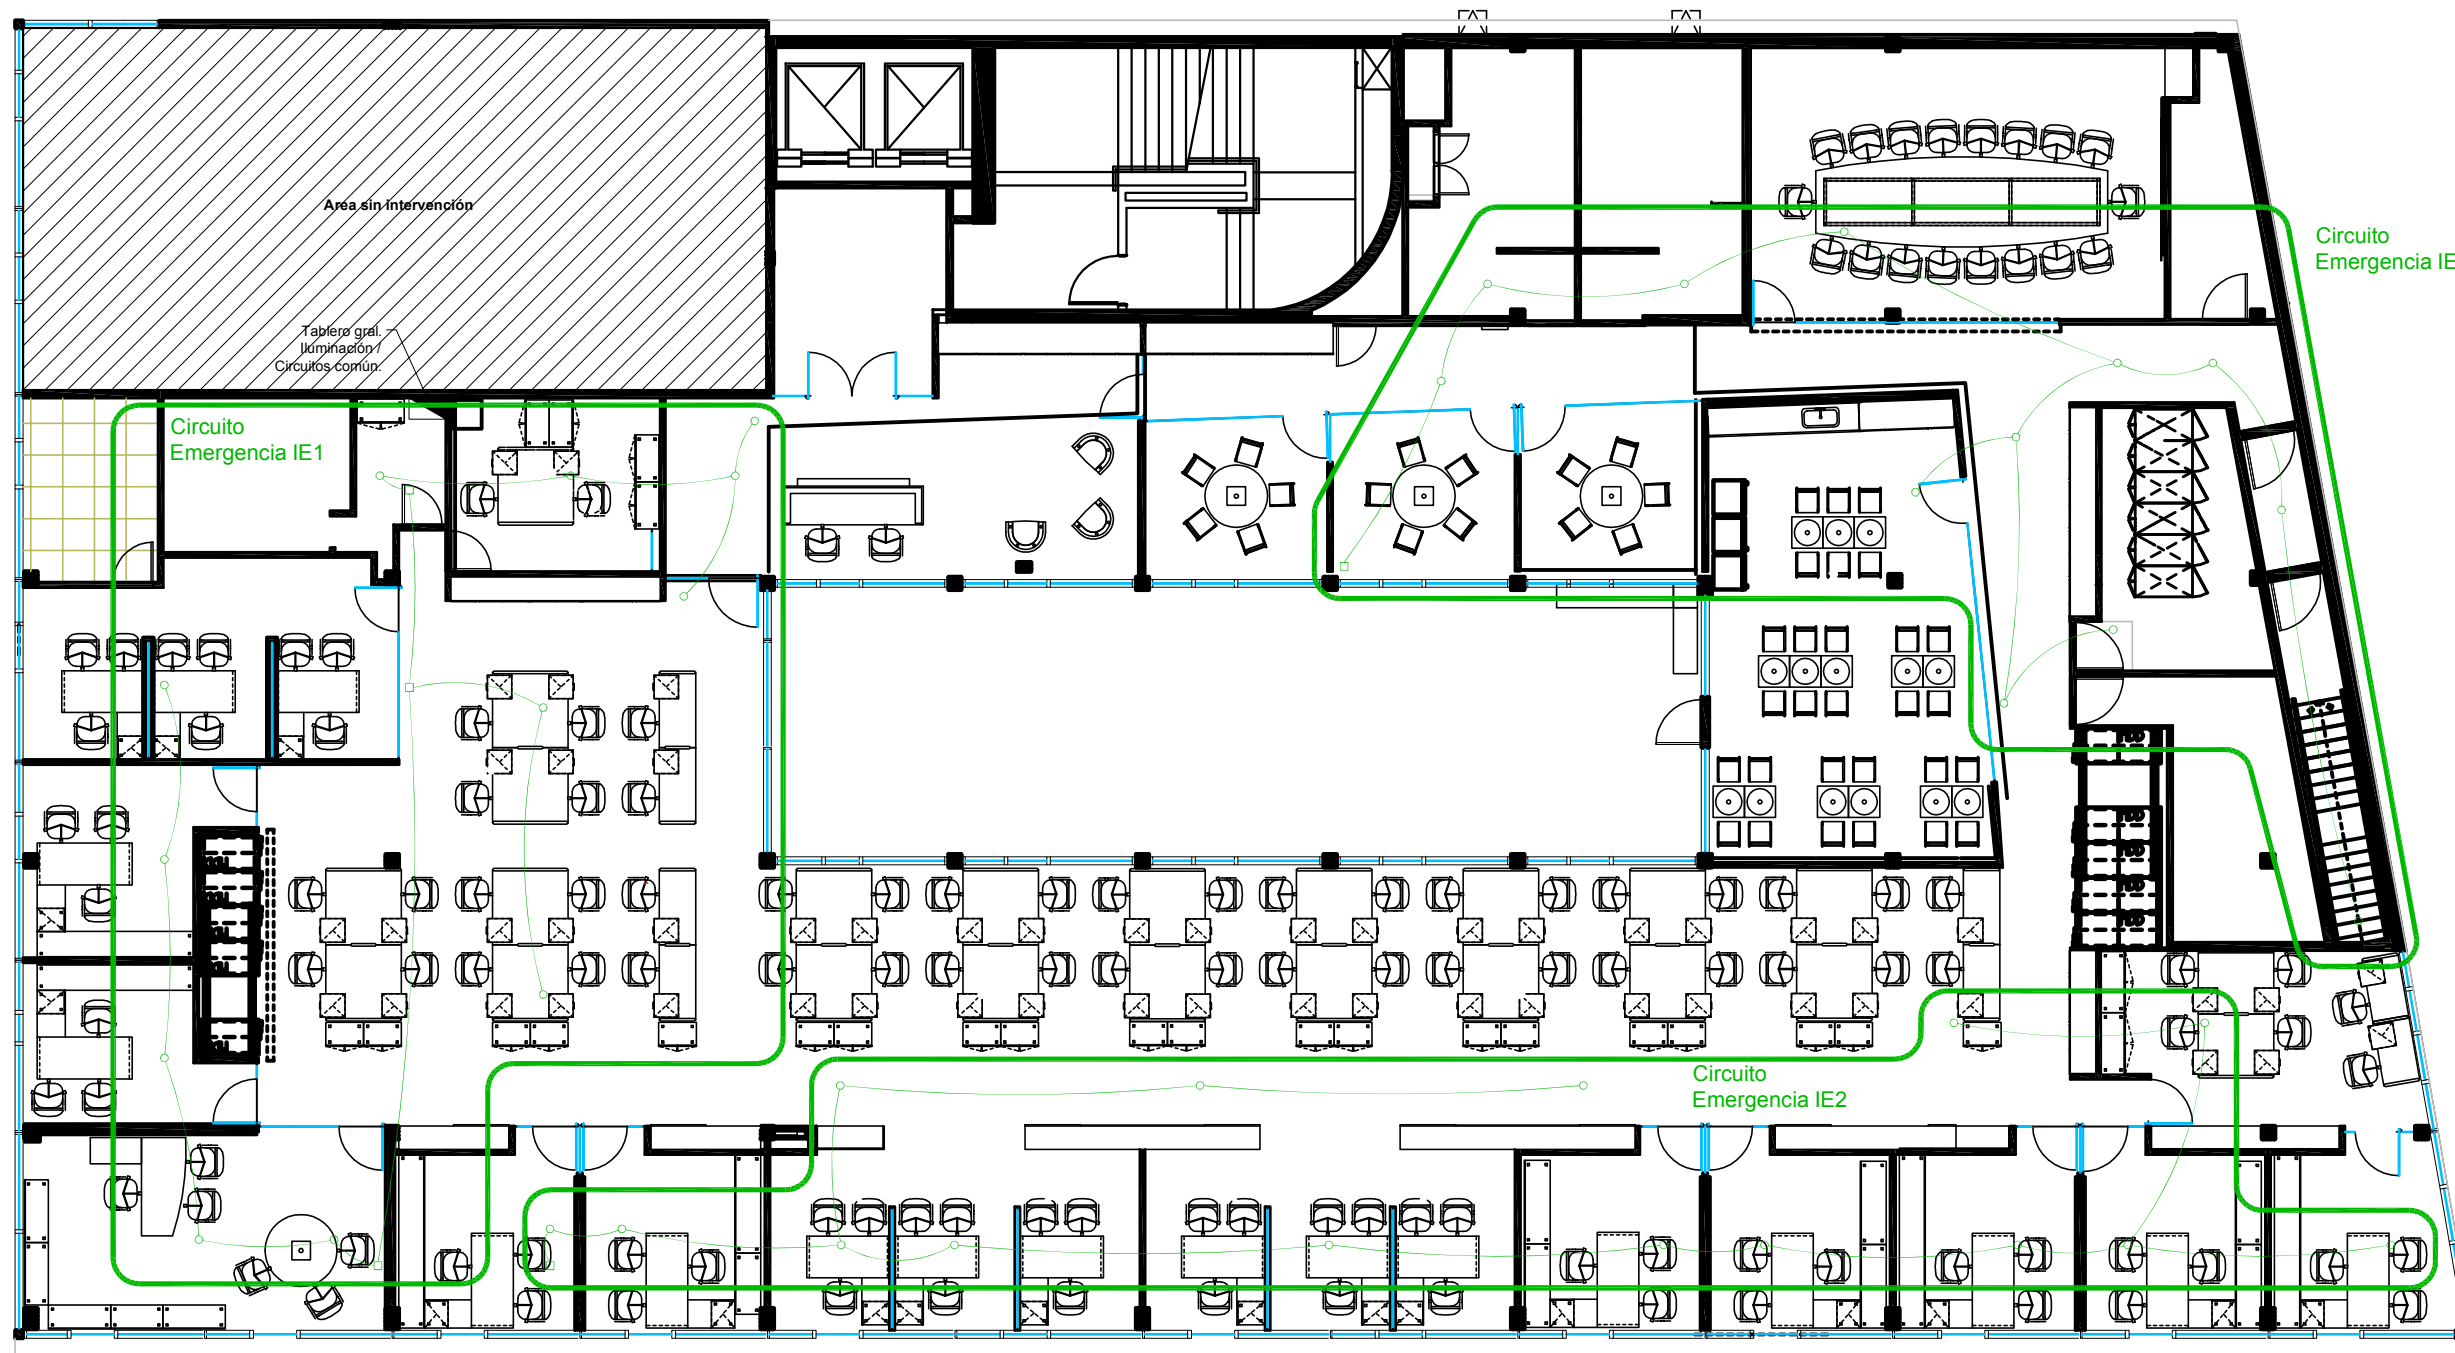

Referencias

- Boca de iluminación
- Cañería eléctrica

CINEMARK
Lo Mejor En Cines

CONFORME A OBRA
Beruti 3399

OC
3.3

PLANO IE - Emergencia
ESCALA 1 : 100
FECHA ABRIL 2013
PROYECTISTA A.P.
NOTAS -

El proyecto y el diseño indicados en este plano son propiedad intelectual de Contract Rent S.A. Está prohibida su utilización total o parcial sin la expresa autorización escrita de la empresa.

contract Una empresa
Espacios de Trabajo socia del grupo
PLANET

Tucumán 117, Piso 7 (C1049AAC)
Buenos Aires, Argentina
Tel/Fax 54.11. 4516.0722
info@contract.com.ar
www.contract.com.ar