


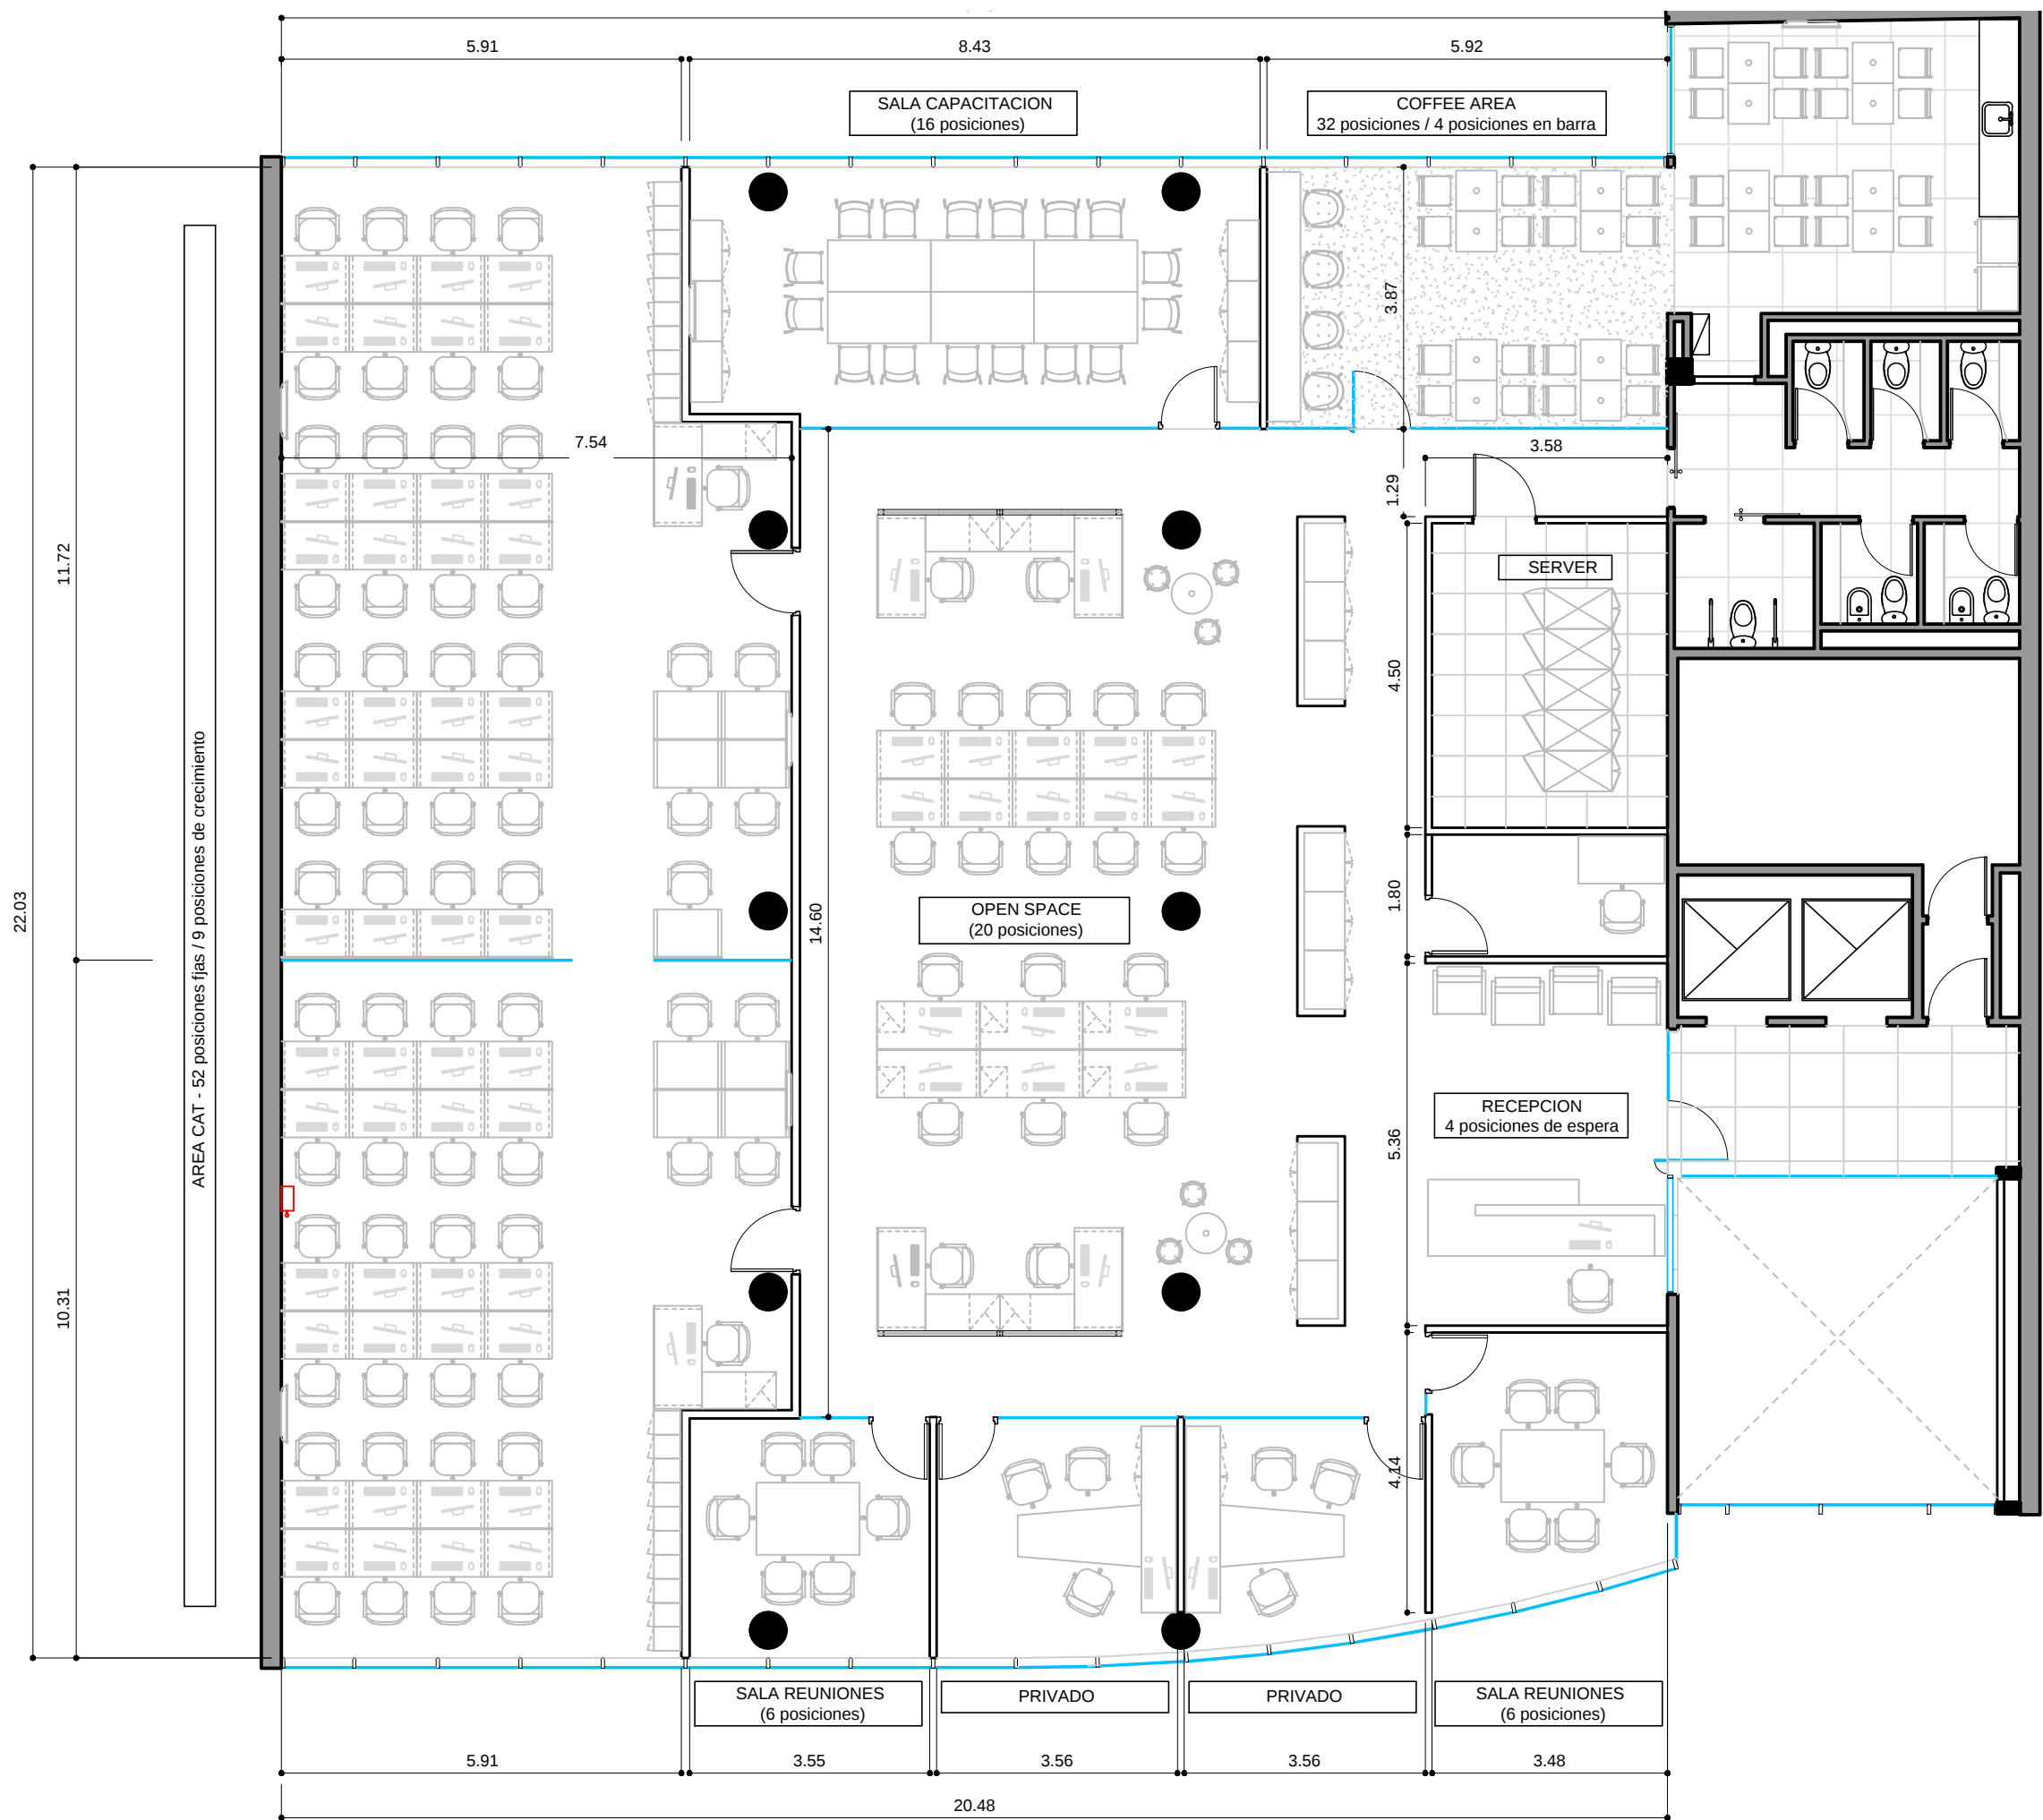

UBICACION: UGARTE 1674 – PISO 4

REFERENCIAS TABIQUERIA

- TABIQUE DURLOCK
- VIDRIO SIMPLE
- ESTRUCTURA DE H"A" EXISTENTE
- MURO EXISTENTE

REFERENCIAS EQUIPAMIENTO

- EQUIPAMIENTO CRECIMIENTO - AREA CAT

REFERENCIAS SOLADO

- PISO DE GOMA ENCASTRABLE
- ALFOMBRA MODULAR
- PISO TECNICO - TERMINACION COLOR ROJO LADRILLO (PANTONE 167)

CONFORME A OBRA	CO
PLANO CONFORME A OBRA	
LAYOUT EQUIPAMIENTO	
ESCALA:	1.100
FECHA:	MARZO 2013
PROYECTISTA	MJT – C4

El proyecto y el diseño indicados en este plano son propiedad intelectual de Contract Rent S.A. Esta prohibido su utilizacion total o parcial sin la expresa autorizacion escrita de la empresa.

contract

CONTRACT ARGENTINA
Tucuman 117 7º Piso (C1049AAC)
Buenos Aires . Argentina
Tel. / Fax : 54 (11) 4516-0722
info@contract.com.ar
www.contract.com.ar