


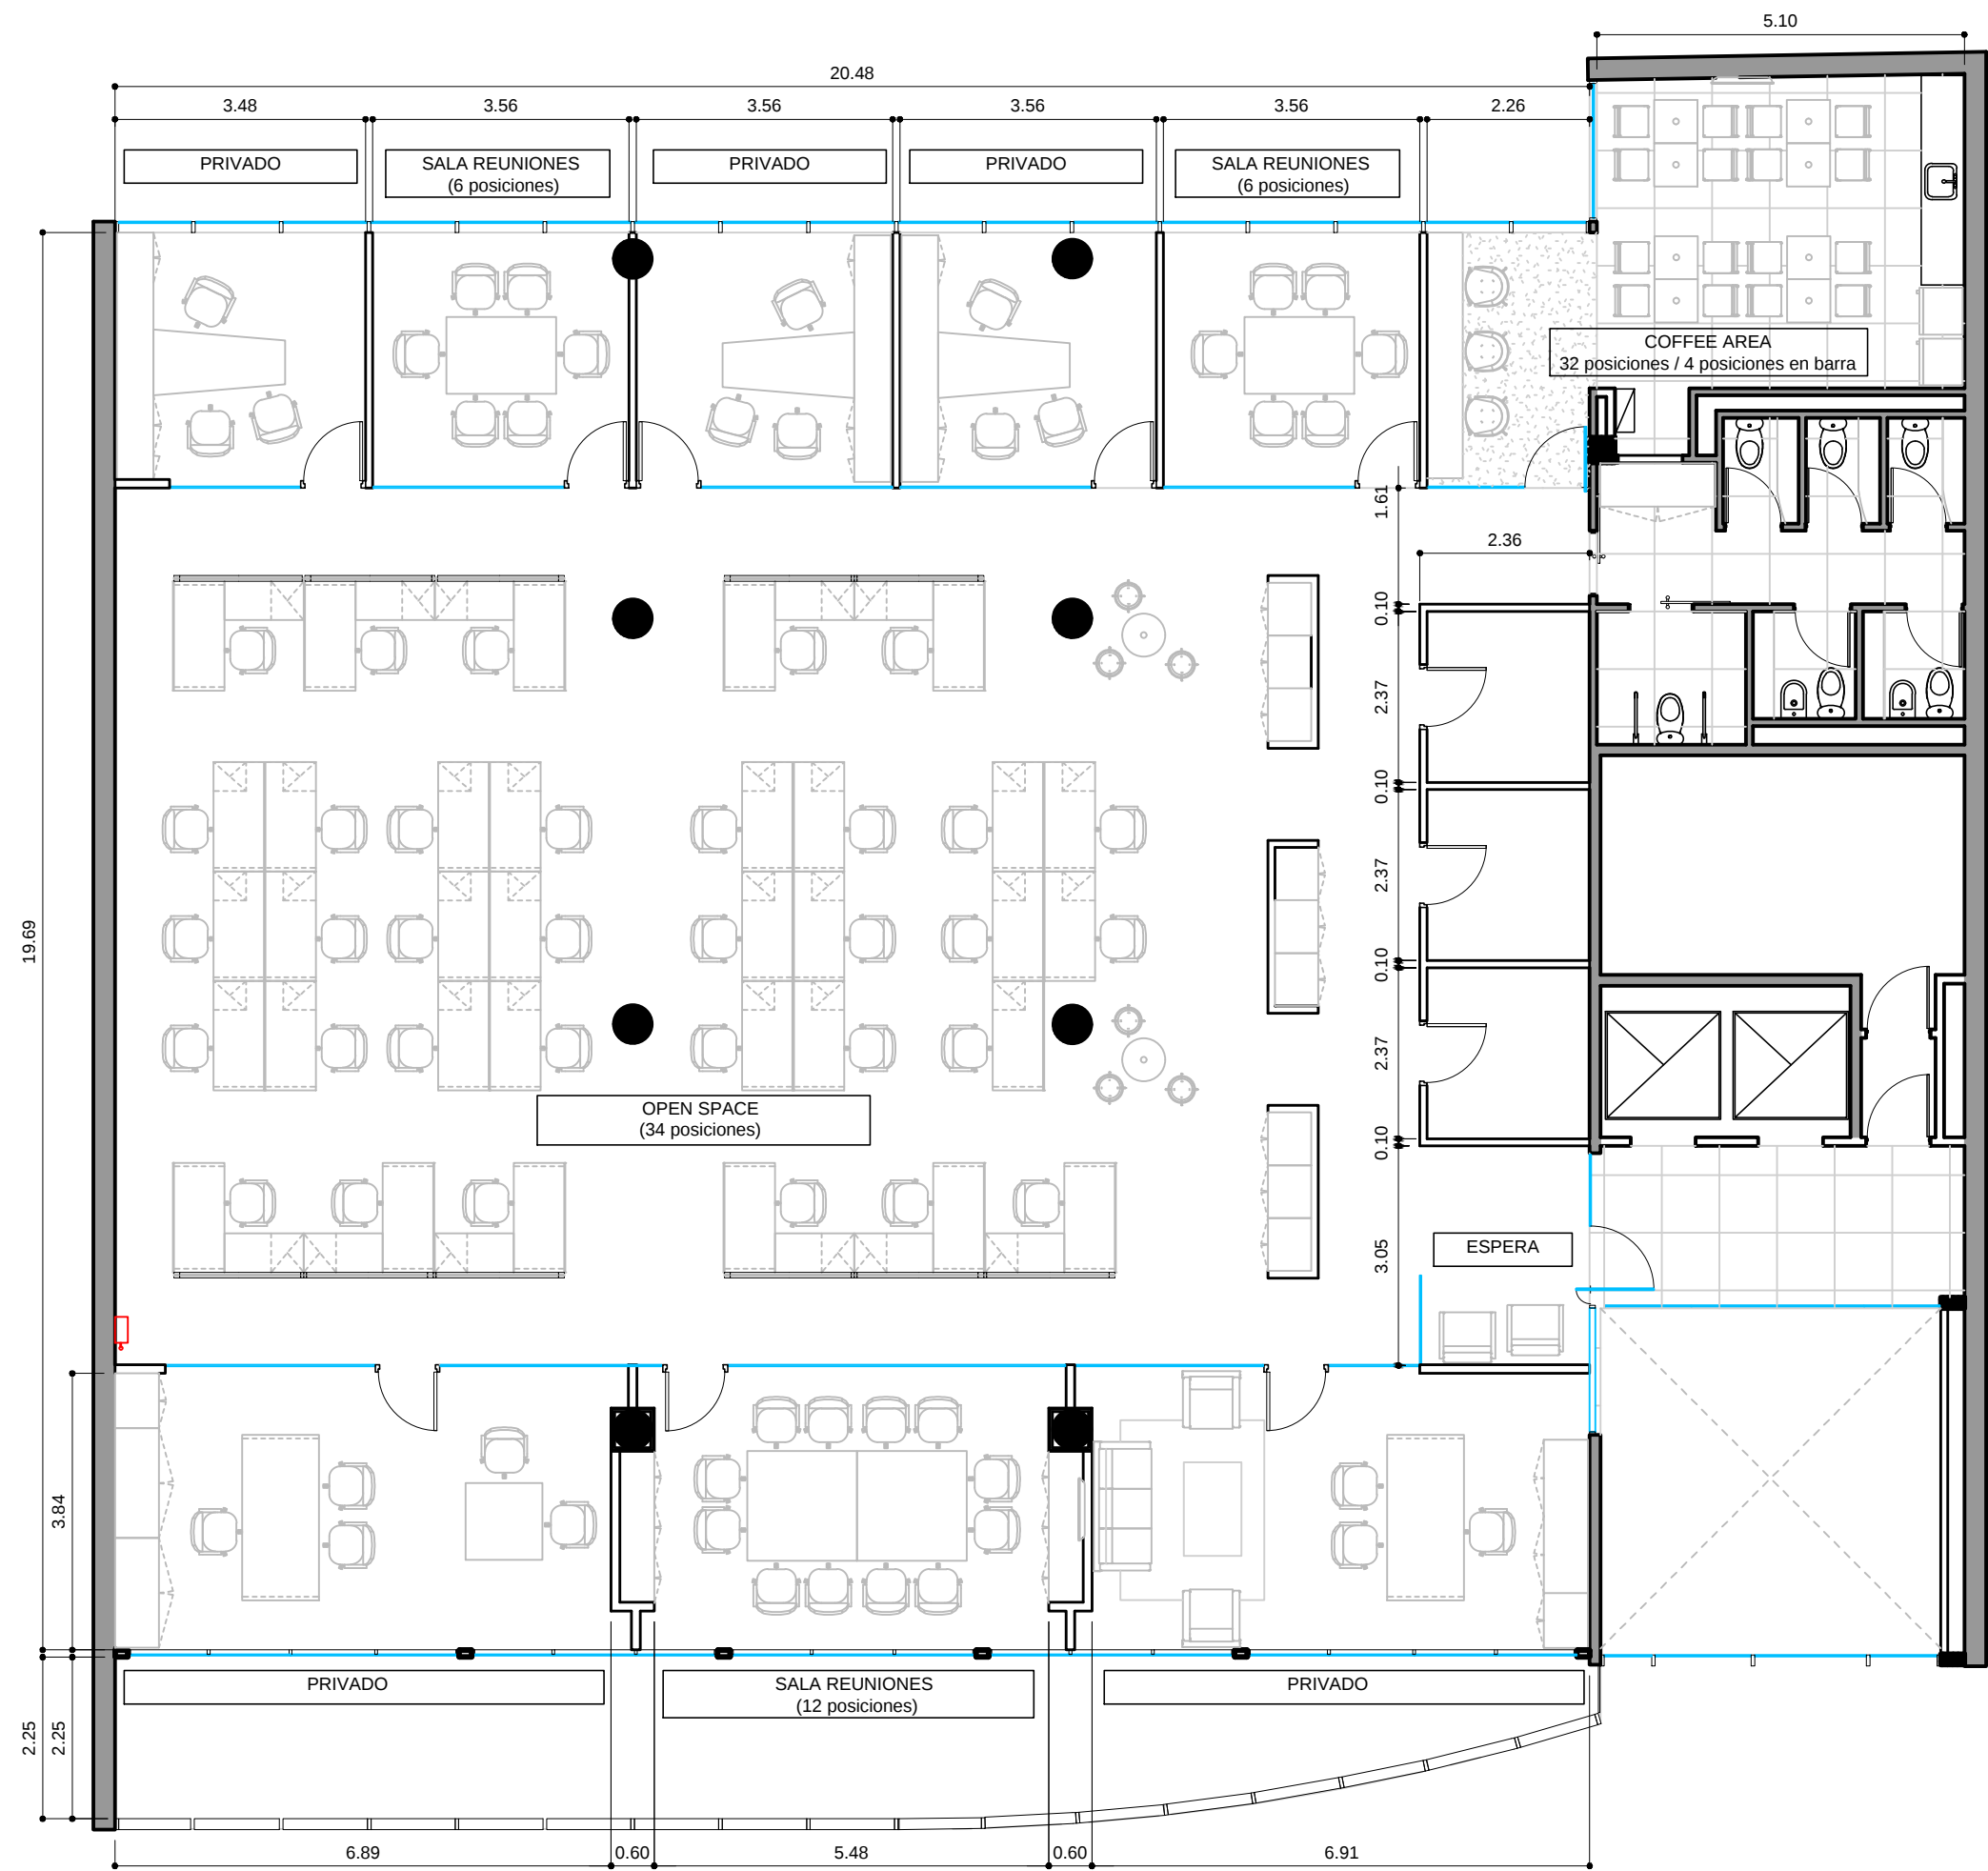

UBICACION: UGARTE 1674 - PISO 5

REFERENCIAS TABIQUERIA

- TABIQUE DURLock
- VIDRIO SIMPLE
- ESTRUCTURA DE H"A EXISTENTE
- MURO EXISTENTE

REFERENCIAS SOLADO

- PISO DE GOMA ENCASTRABLE
- ALFOMBRA MODULAR

CONFORME A OBRA	CO
PLANO CONFORME A OBRA	
LAYOUT EQUIPAMIENTO	
ESCALA:	1:100
FECHA:	MARZO 2013
PROYECTISTA	MJT - C4

El proyecto y el diseño indicados en este plano son propiedad intelectual de Contract Rent S.A. Esta prohibido su utilizacion total o parcial sin la expresa autorizacion escrita de la empresa.

contract

CONTRACT ARGENTINA
Tucuman 117 7º Piso (C1049AAC)
Buenos Aires - Argentina
Tel. / Fax : 54 (11) 4516-0722
info@contract.com.ar
www.contract.com.ar