


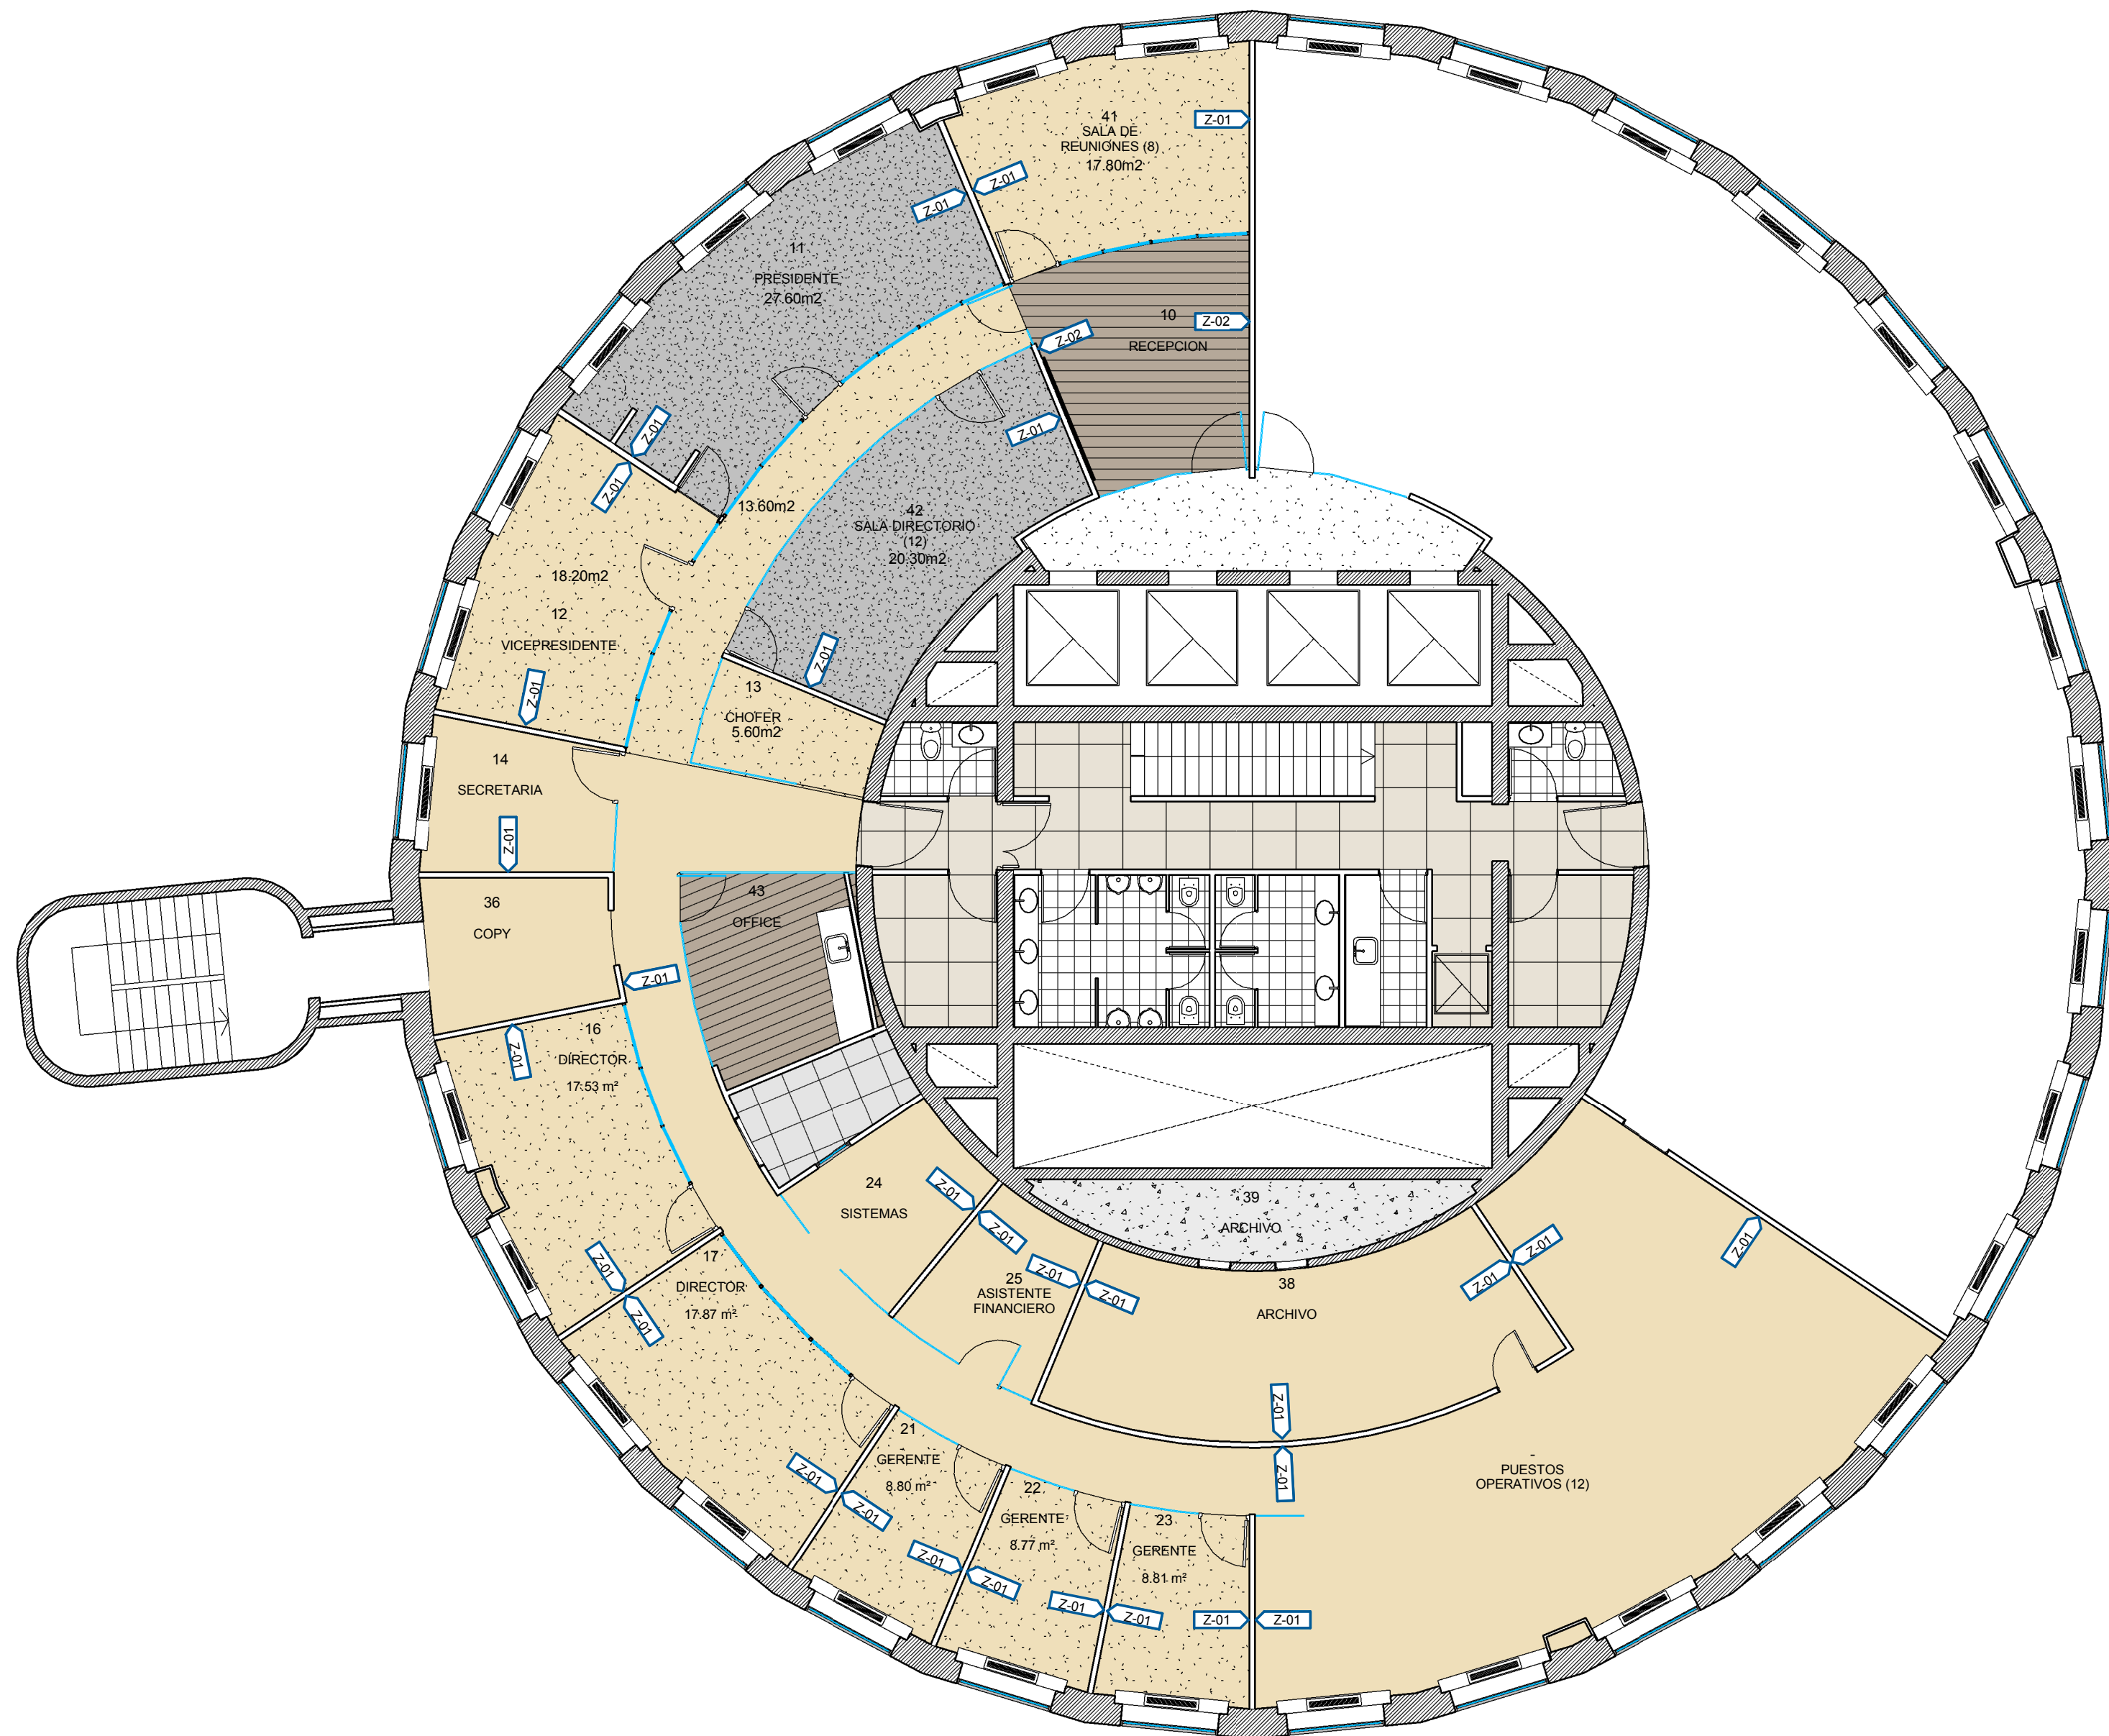

REFERENCIAS SOLADO

- Alfombra Existente - En rollo
Marca: OLIMPIA II
Modelo: TRICOLOR 1320
- Alfombra NUEVA - En rollo
Marca: OLIMPIA II
Modelo: TRICOLOR 1320
- Alfombra NUEVA - En rollo
Marca: OLIMPIA II
Modelo: 0130
- Piso Flotante Melamínico - Existente
Marca: KRONOTEK
Modelo: MEKBAU - BRASIL
- Piso de Goma en Rollo - Existente
(esp. 7mm)
Marca: INDELVAL
Línea: ECOSPORT
Color: TERRANOVA

REFERENCIAS ZOCALOS

- Z-01 Zócalo de madera para pintar
h=10cm
- Z-02 Zócalo idem piso flotante
h=10cm

CONFORME A OBRA



AV. DEL LIBERTADOR 498

OC
2.3

PLANO Solados
ESCALA 1 : 100
FECHA 15.09.2013
PROYECTISTA JB
NOTAS -

Plano Conforme a Obra

El proyecto y el diseño indicados en este plano son propiedad intelectual de Contract Rent S.A. Está prohibida su utilización total o parcial sin la expresa autorización escrita de la empresa.

contract Una empresa
Espacios de Trabajo socia del grupo
PLANET
Tucumán 117, Piso 7 (C1049AAC)
Buenos Aires, Argentina
Tel/Fax 54.11. 4516.0722
info@contract.com.ar
www.contract.com.ar