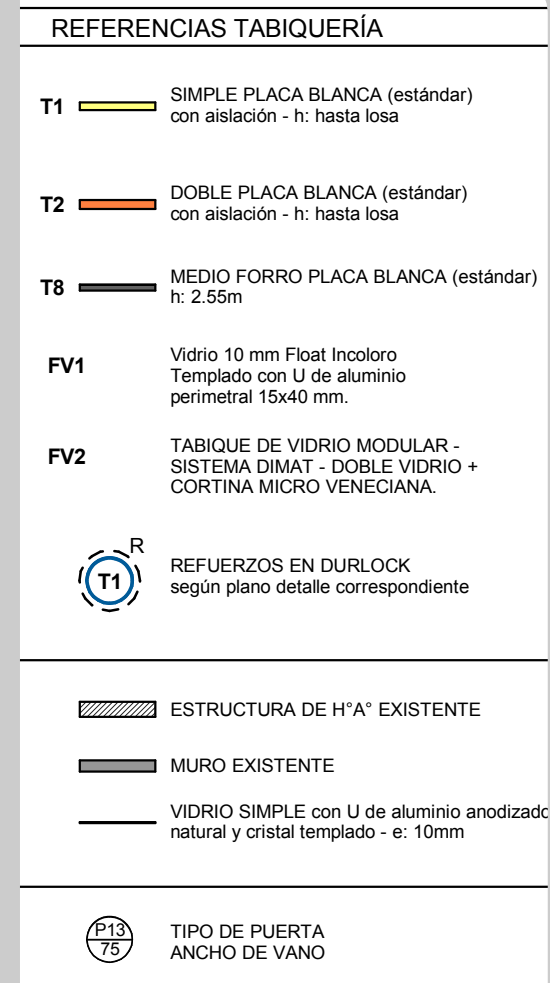


**isaura** ➤OC
2.1

Plano Conforme a Obra

contract | Una empresa
socio del grupo
PLANET

Espacios de Trabajo

Tucumán 117, Piso 7 (C1049AAC)
Buenos Aires, Argentina
Tel/Fax 54.11. 4516.0722
info@contract.com.ar
www.contract.com.ar