


ME-2 MUEBLE DE GUARDADO
Sector Copy - Cant.: 1
VISTA



CONFORME A OBRA

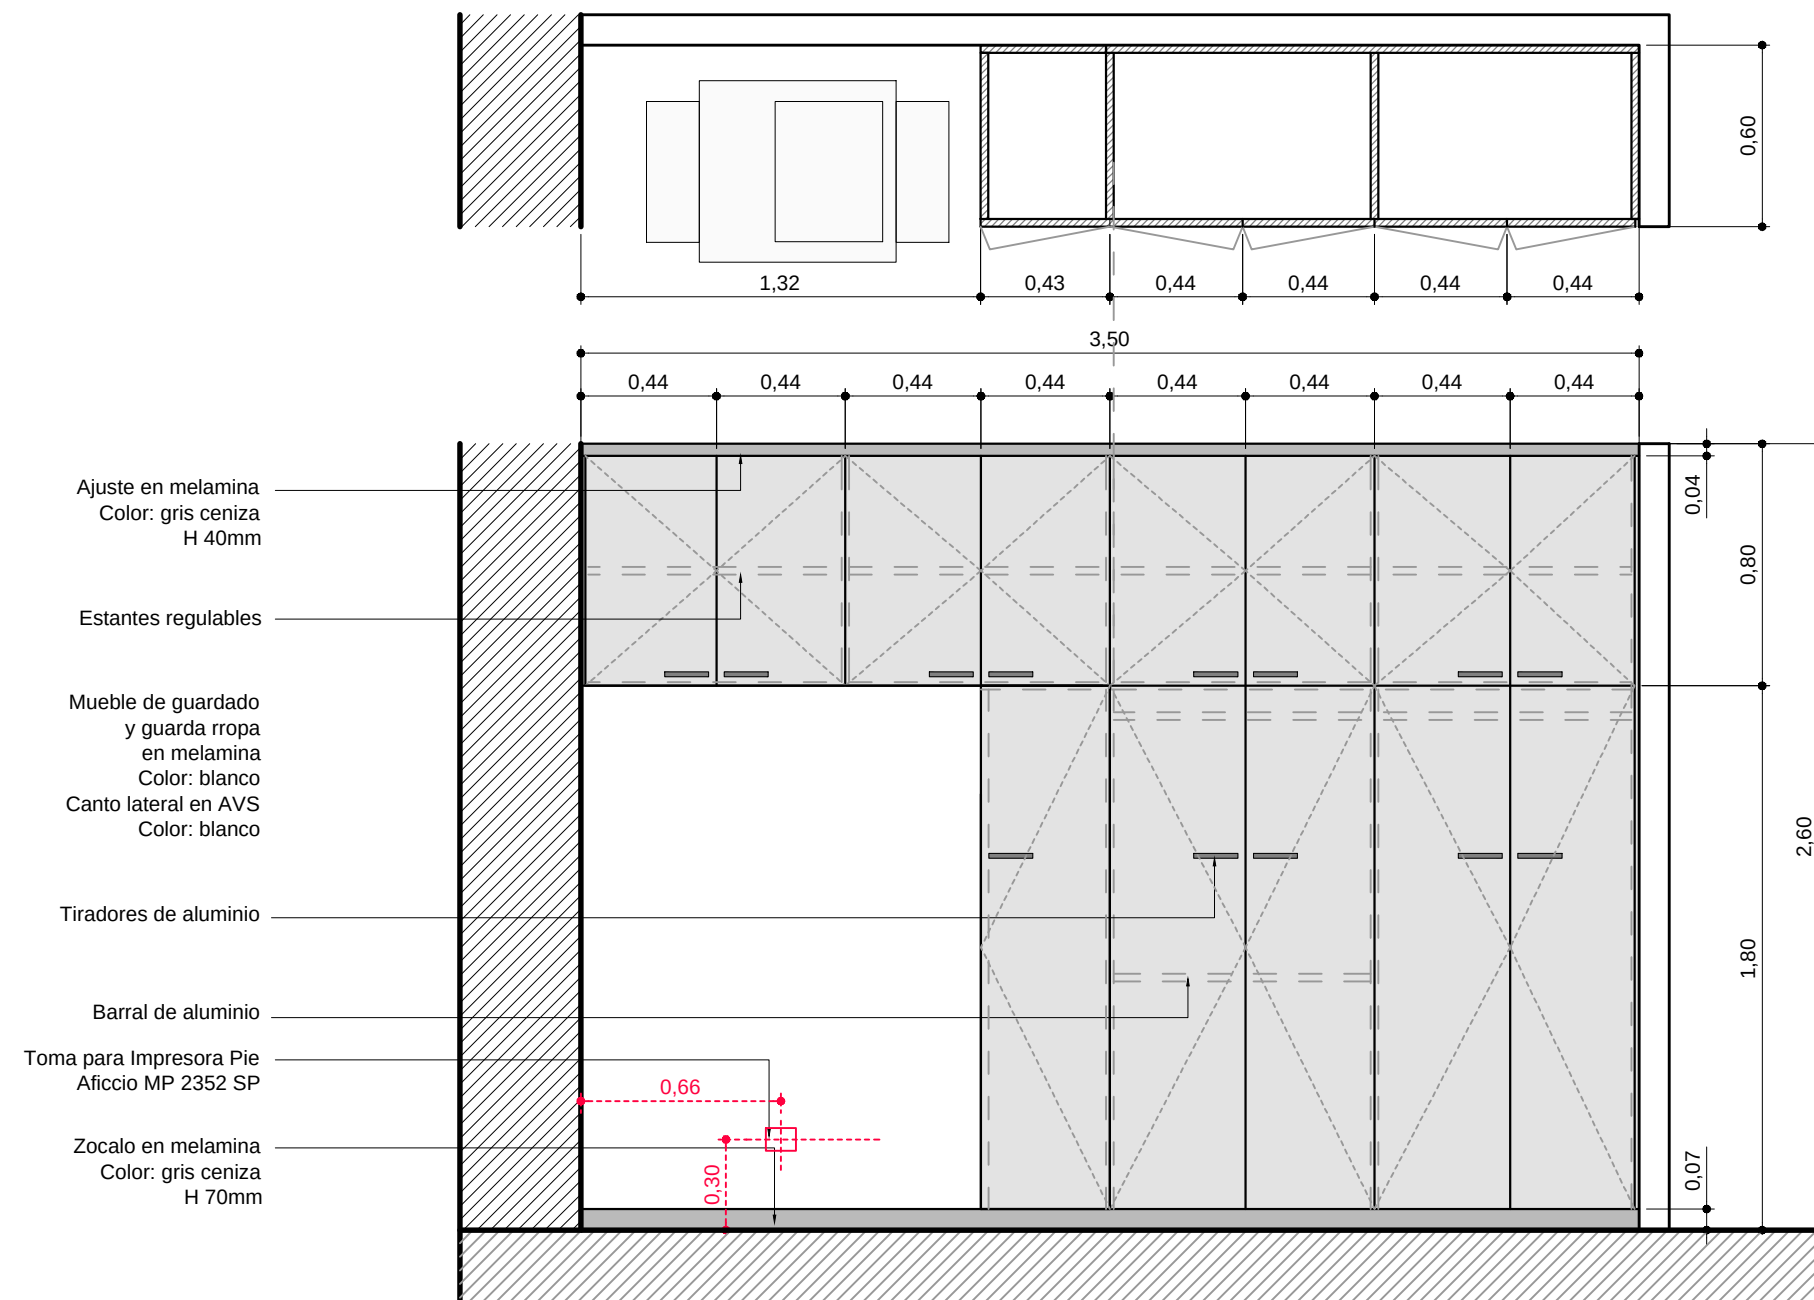

AV. DEL LIBERTADOR 498

MUE 2

PLANO MUE2 - COPY REMODELACION
 ESCALA 1:25
 FECHA 09.09.2013
 PROYECTISTA JB
 NOTAS

PLANO CONFORME A OBRA

El proyecto y el diseño indicados en este plano son propiedad intelectual de Contract Rent S.A. Está prohibida su utilización total o parcial sin la expresa autorización escrita de la empresa.

contract

C O N T R A C T A R G E N T I N A
Tucuman 117 7º Piso (C1049AAC)
Buenos Aires . Argentina
Tel. / Fax : 54 (11) 4516-0722
info@contract.com.ar
www.contract.com.ar