


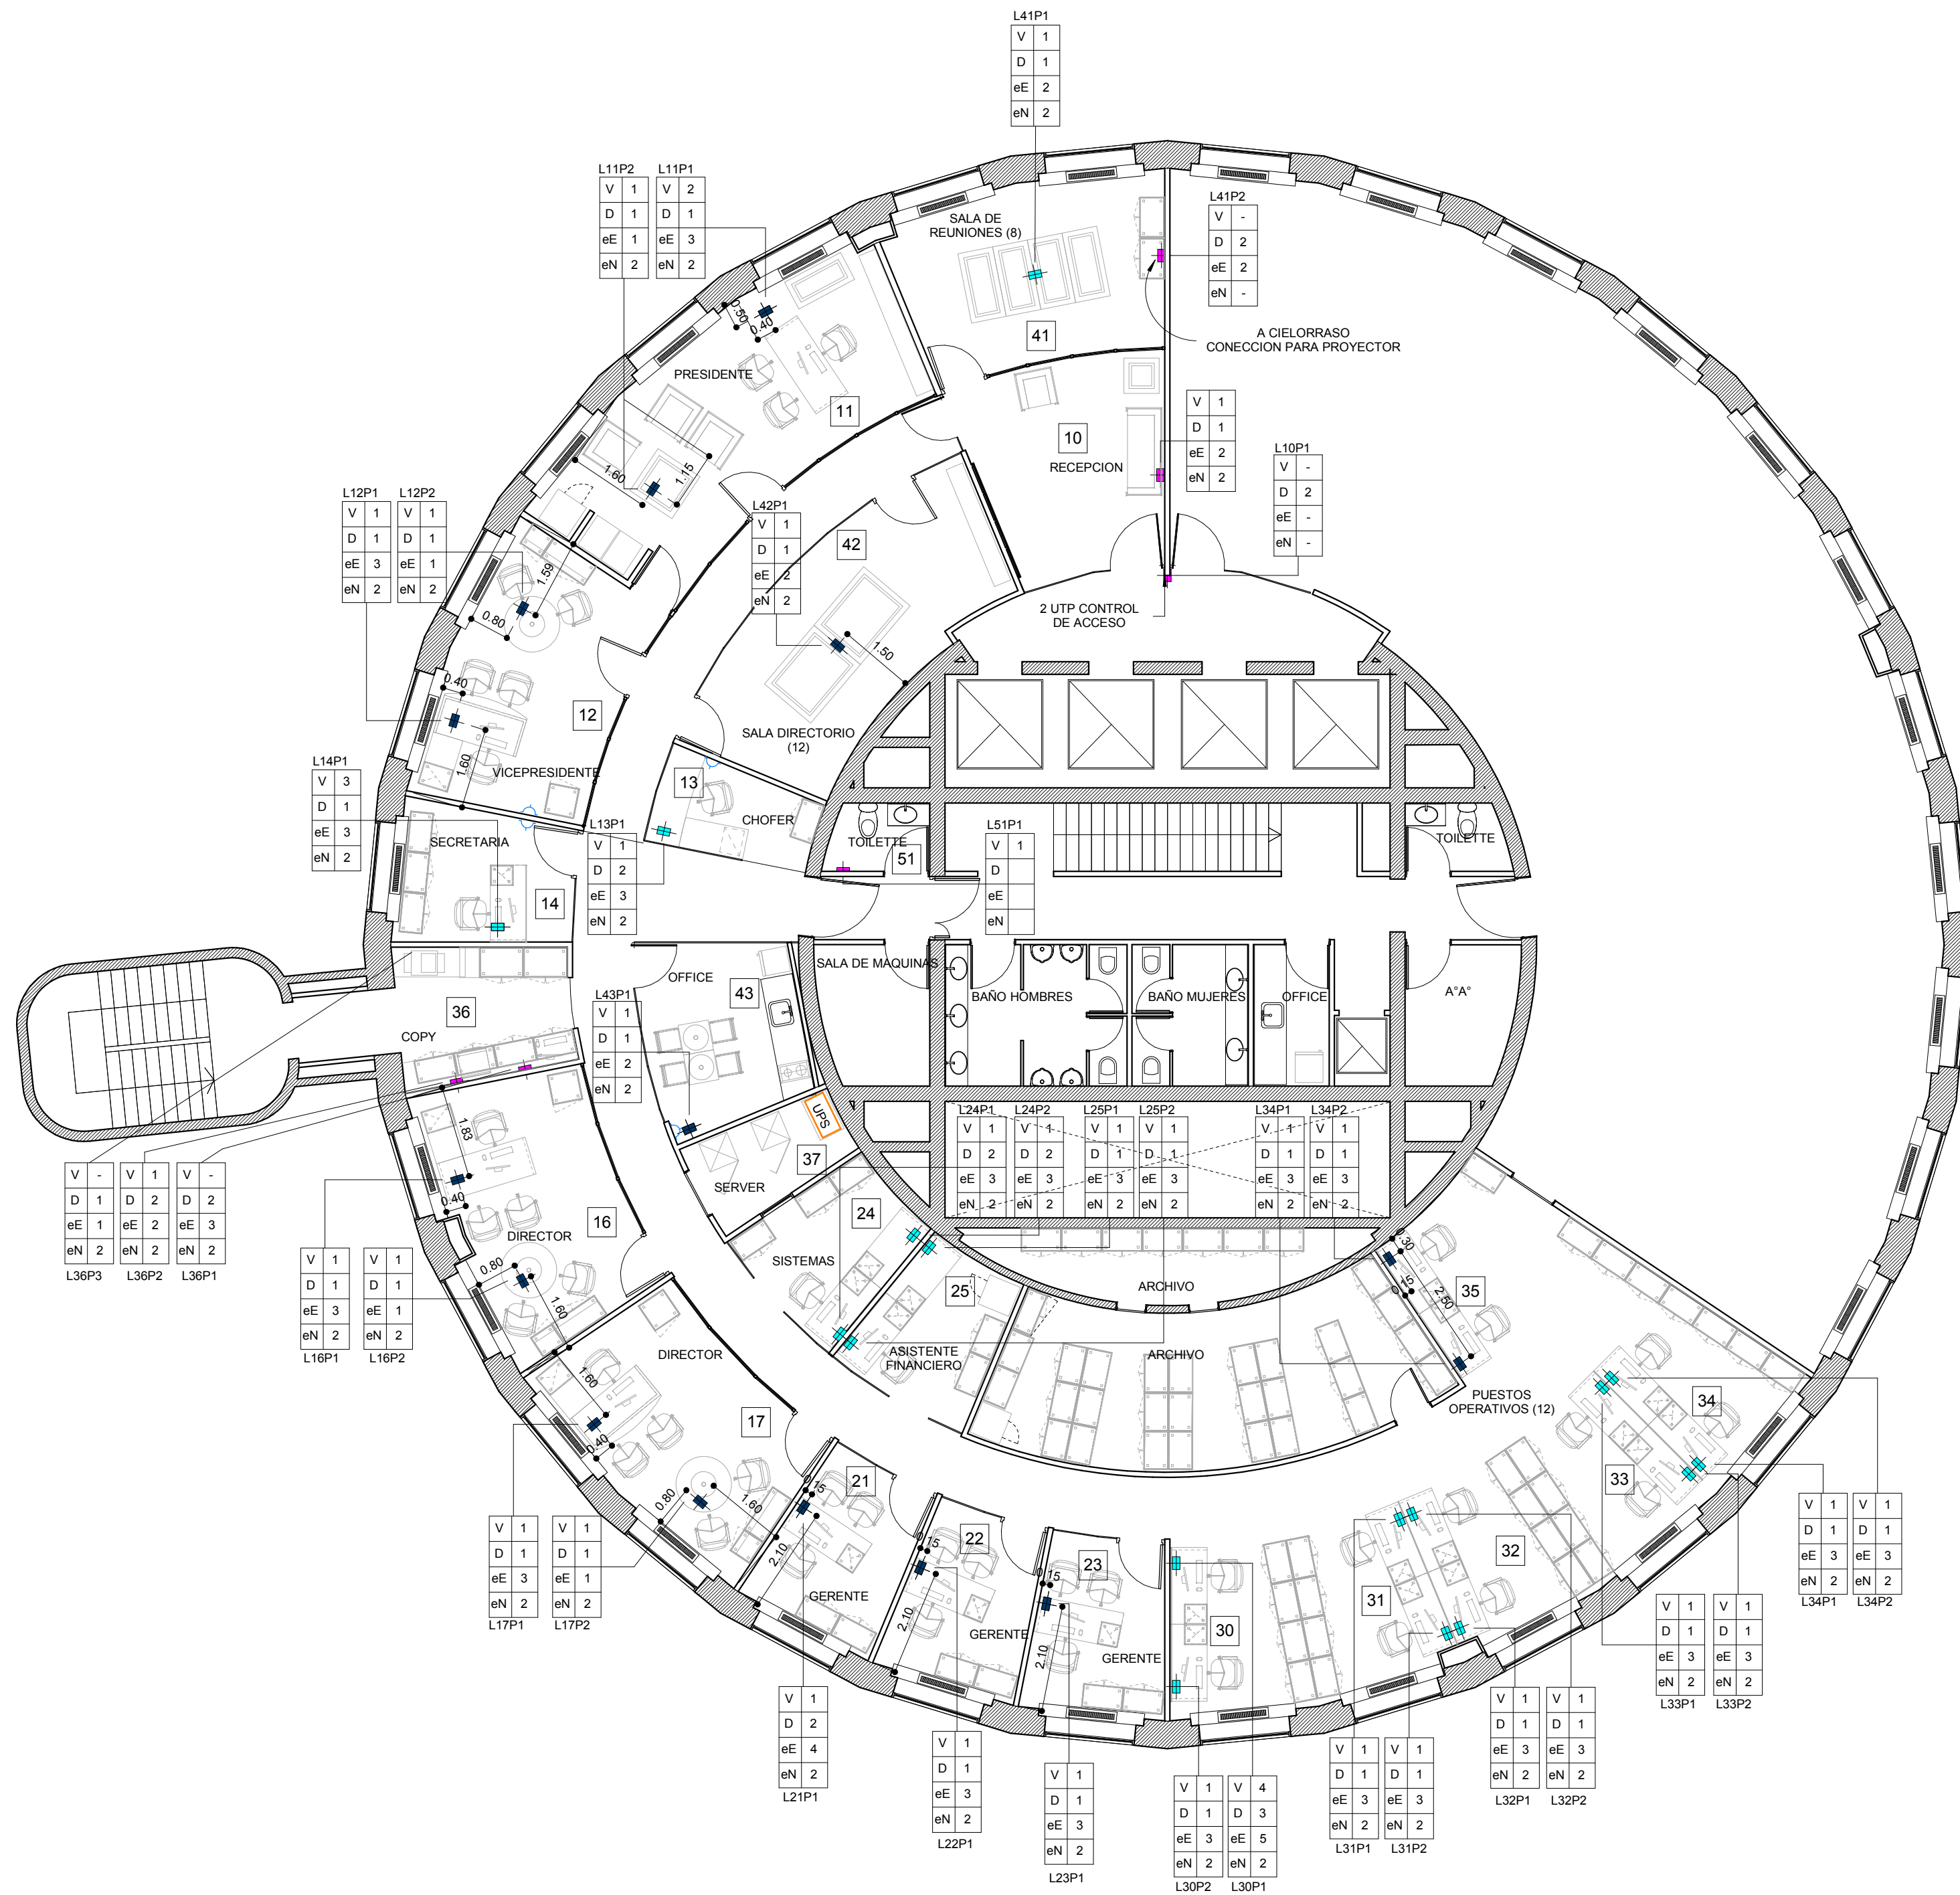

# REFERENCIAS PUESTOS

UPS UPS

- Periscopios nuevos
- Periscopios existentes
- Faceplate h=90cm

L00P00 NRO. PUESTO

|    |   |                           |
|----|---|---------------------------|
| V  | - | Bocas de Voz              |
| D  | - | Bocas de Datos            |
| eE | - | Tomas Estabilizadas a UTP |
| eN | - | BASE STECK 6amp           |
| eN | - | Tomas de corriente Normal |

CONFORME A OBRA



AV. DEL LIBERTADOR 498

IE  
3.2.1

|             |            |
|-------------|------------|
| PLANO       | PUESTOS    |
| ESCALA      | 1 : 100    |
| FECHA       | 10.09.2013 |
| PROYECTISTA | JB         |
| NOTAS       | -          |

Plano Conforme a Obra

El proyecto y el diseño indicados en este plano son propiedad intelectual de Contract Rent S.A. Está prohibida su utilización total o parcial sin la expresa autorización escrita de la empresa.

**contract** Una empresa socia del grupo PLANET  
Espacios de Trabajo

Tucumán 117, Piso 7 (C1049AAC)  
Buenos Aires, Argentina  
Tel/Fax 54.11. 4516.0722  
info@contract.com.ar  
www.contract.com.ar