


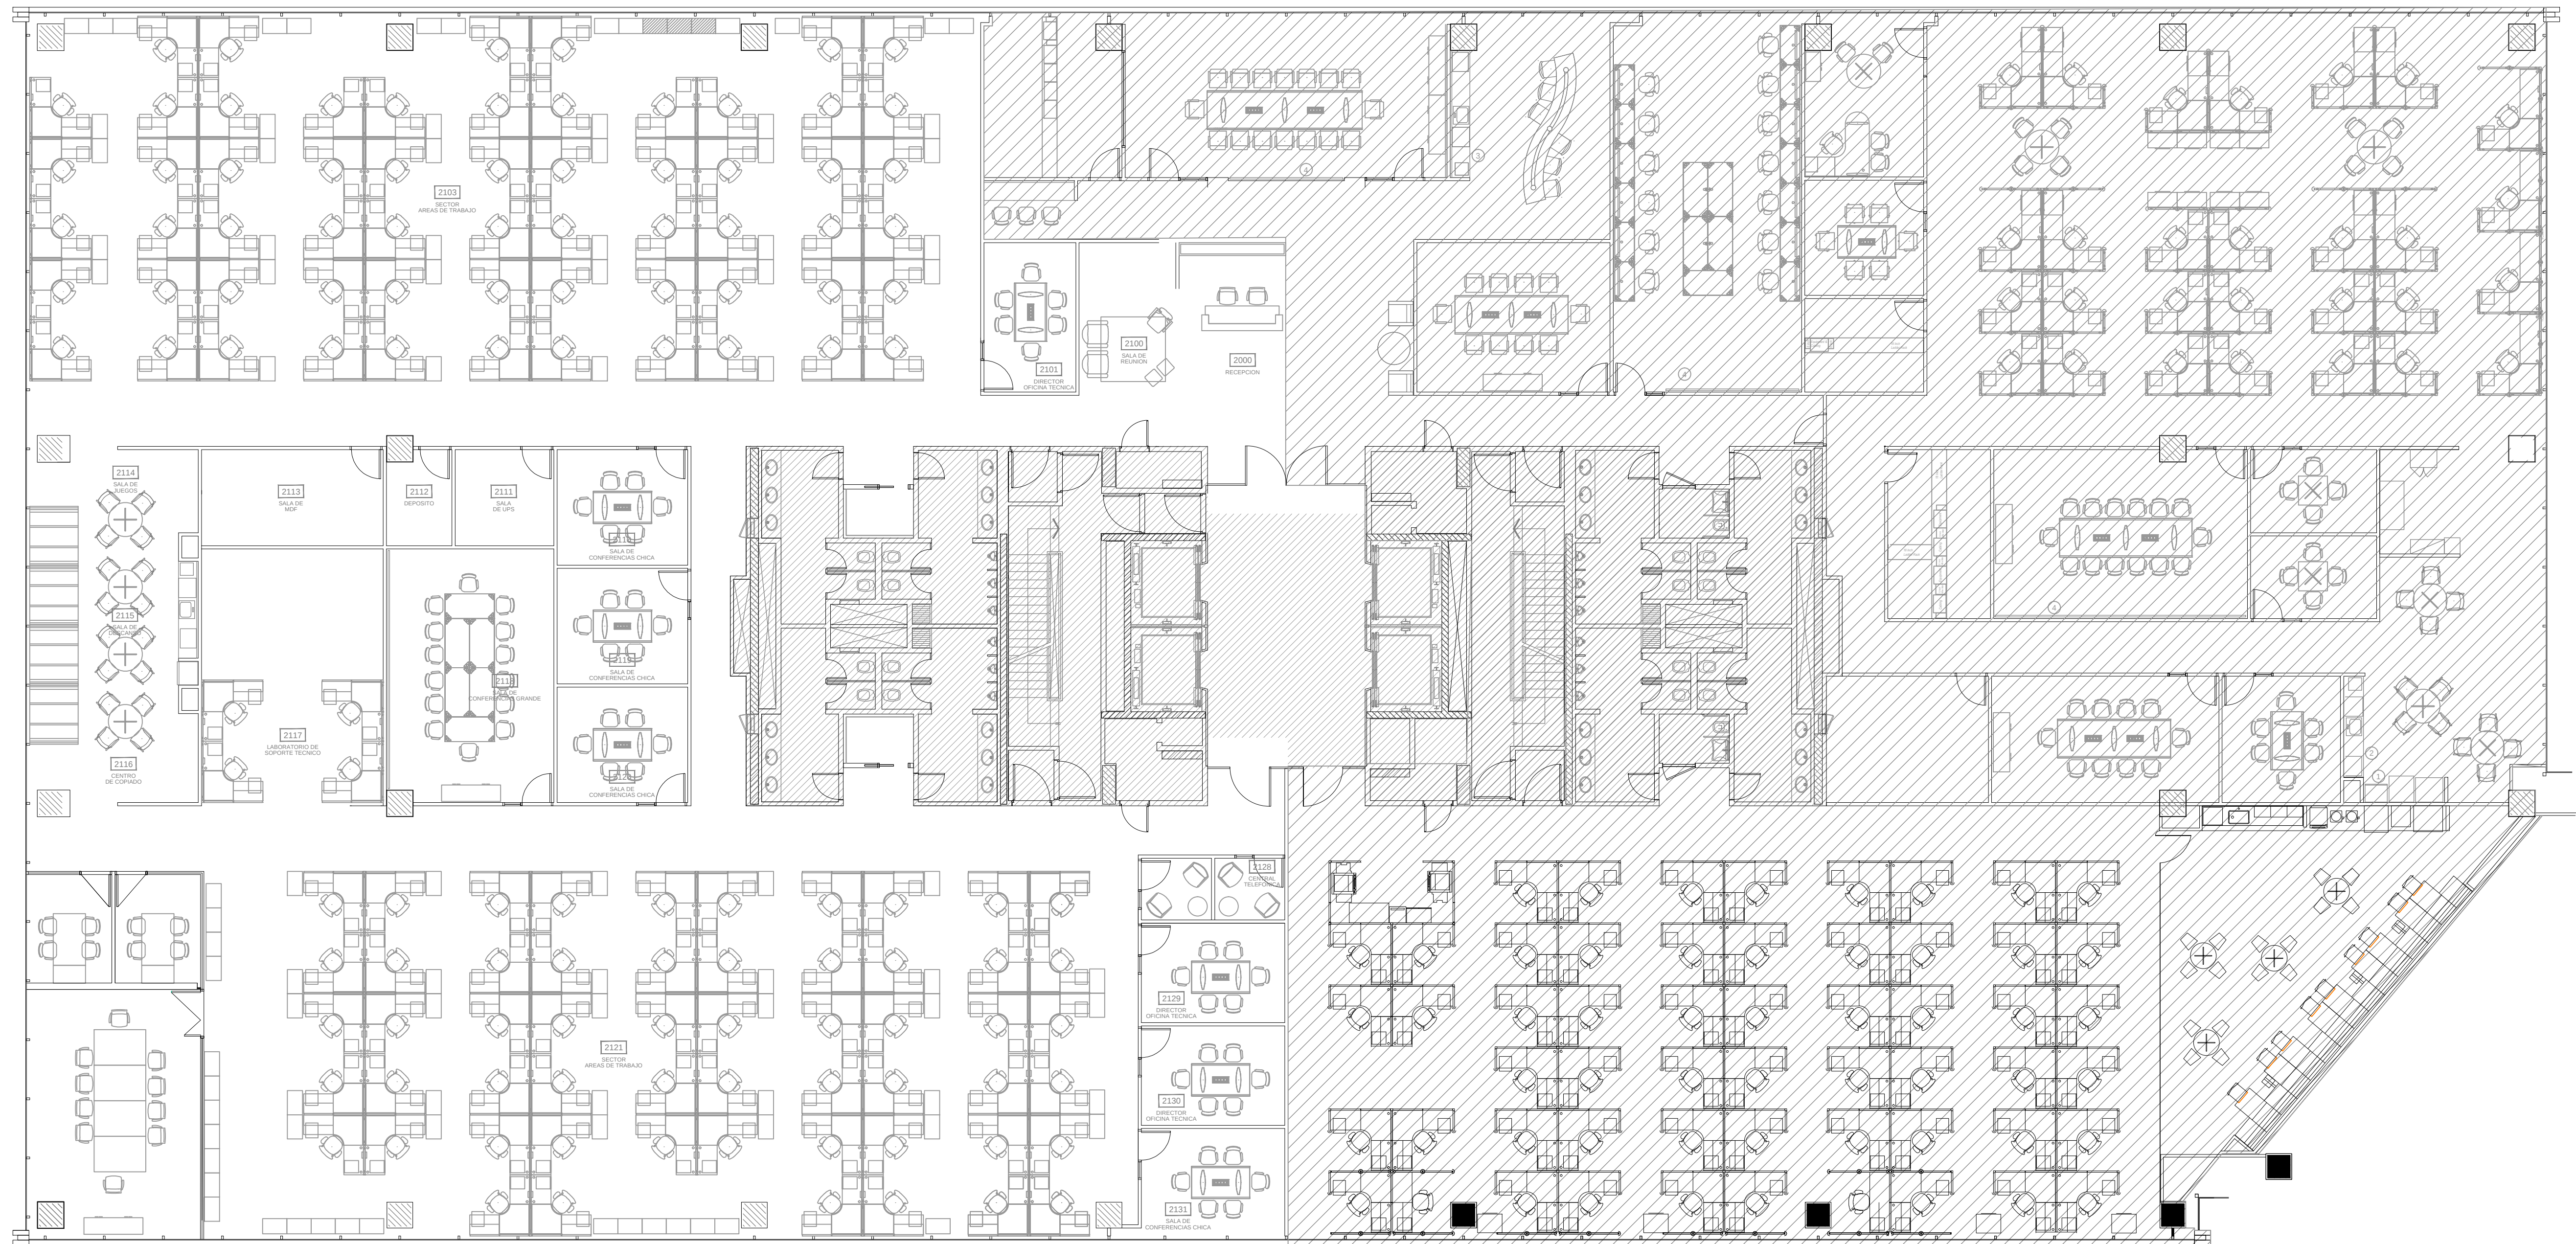

EDIF. URBANA 4°PISO

AR
1.1

PLANO ARQUITECTURA
ESCALA 1:100
FECHA JUNIO 2014

NOTAS
PLANOS CONFORME A OBRA

El proyecto y el diseño indicados en este plano son propiedad intelectual de Contract Point S.A. Esta prohibida su utilización total o parcial sin la expresa autorización escrita de la empresa.

contract Una empresa
Espacios de Trabajo
Tucumán 117, Piso 7 (C1049AAC)
Buenos Aires, Argentina
Tel/Fax 54 11 45 16 0722
info@contract.com.ar
www.contract.com.ar