


CORTE A
1 : 50



CORTE A1
1 : 50

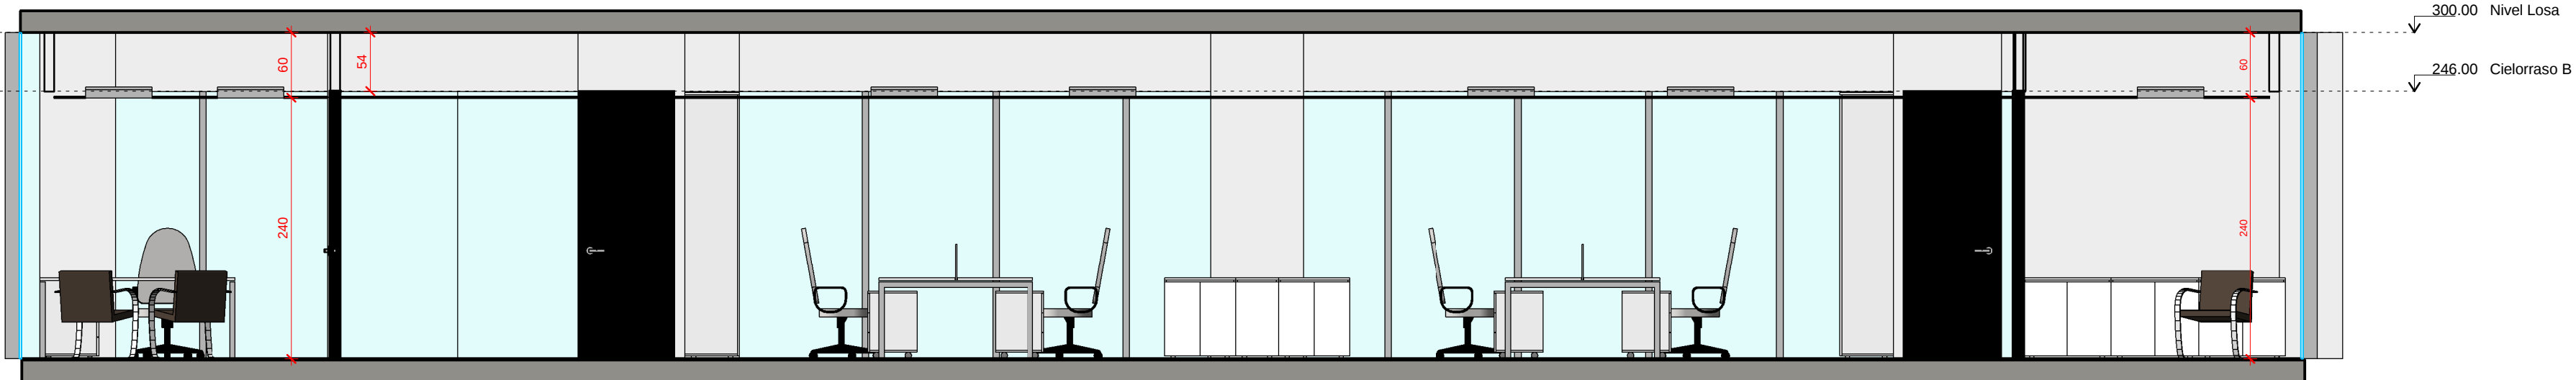

AV. KENNEDY 7600, PISO 8 AB1072

PLANO CORTES A - A1
ESCALA 1:50
FECHA MAYO 2016
PROYECTISTA NATALIA ROJAS
NOTAS AS-BUILT

Todas las medidas se verificarán en obra.

El proyecto y el diseño indicados en este plano son propiedad intelectual de Contract S.A. Está prohibida su utilización total o parcial sin la expresa autorización escrita de la empresa.

contract
workplaces