




REFERENCIAS SOLADO

ALFOMBRA EN ROLLO
Twist 9
100%Nylon, color Gris 1050

Z1 Zócalo en MDF; h: 9,5cm pintado color blanco

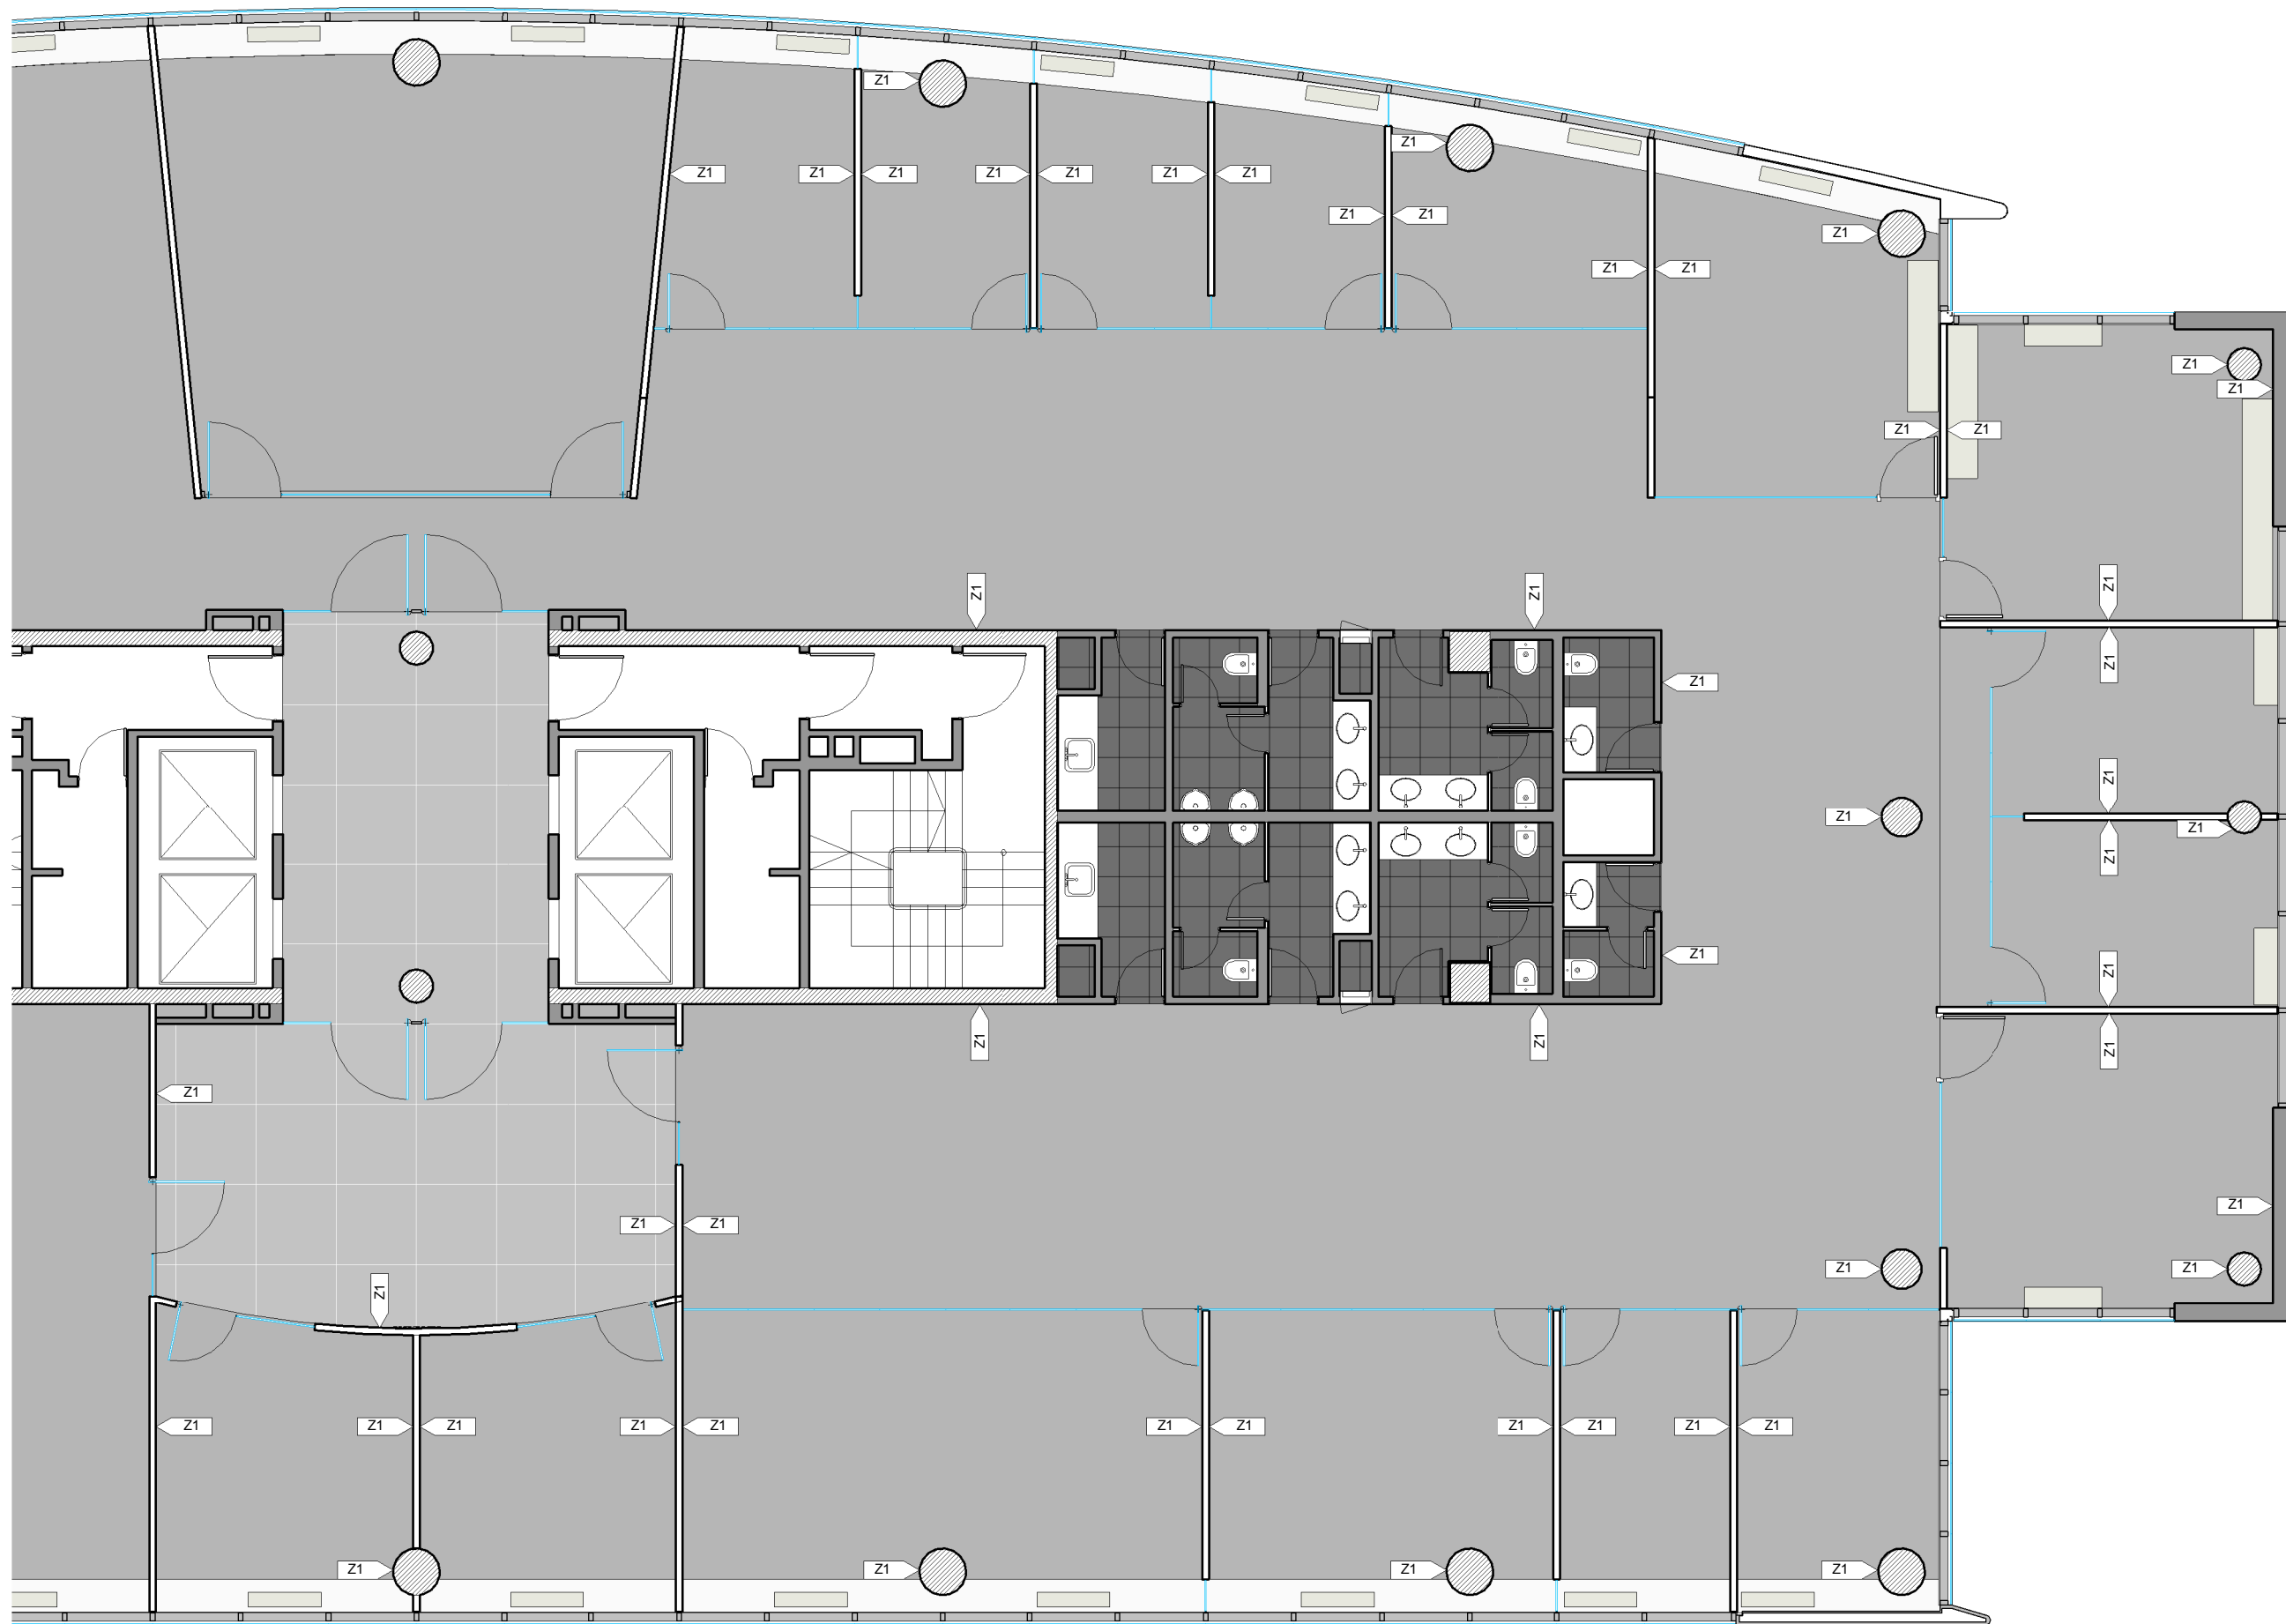

TUTEUR

OB
2.3

PLANO Solados y Zócalos
ESCALA 1 : 100
FECHA ABRIL 2017
PROYECTISTA AS
NOTAS -

PLANOS CONFORME A OBRA

El proyecto y el diseño indicados en este plano son propiedad intelectual de Contract S.A. Está prohibida su utilización total o parcial sin la expresa autorización escrita de la empresa.

contract
workplaces

Manuel Ugarte 1665 - Piso 5
Buenos Aires - Argentina
Tel: +54 11 3220-3500
info@contract.com.ar
www.contractworkplaces.com