
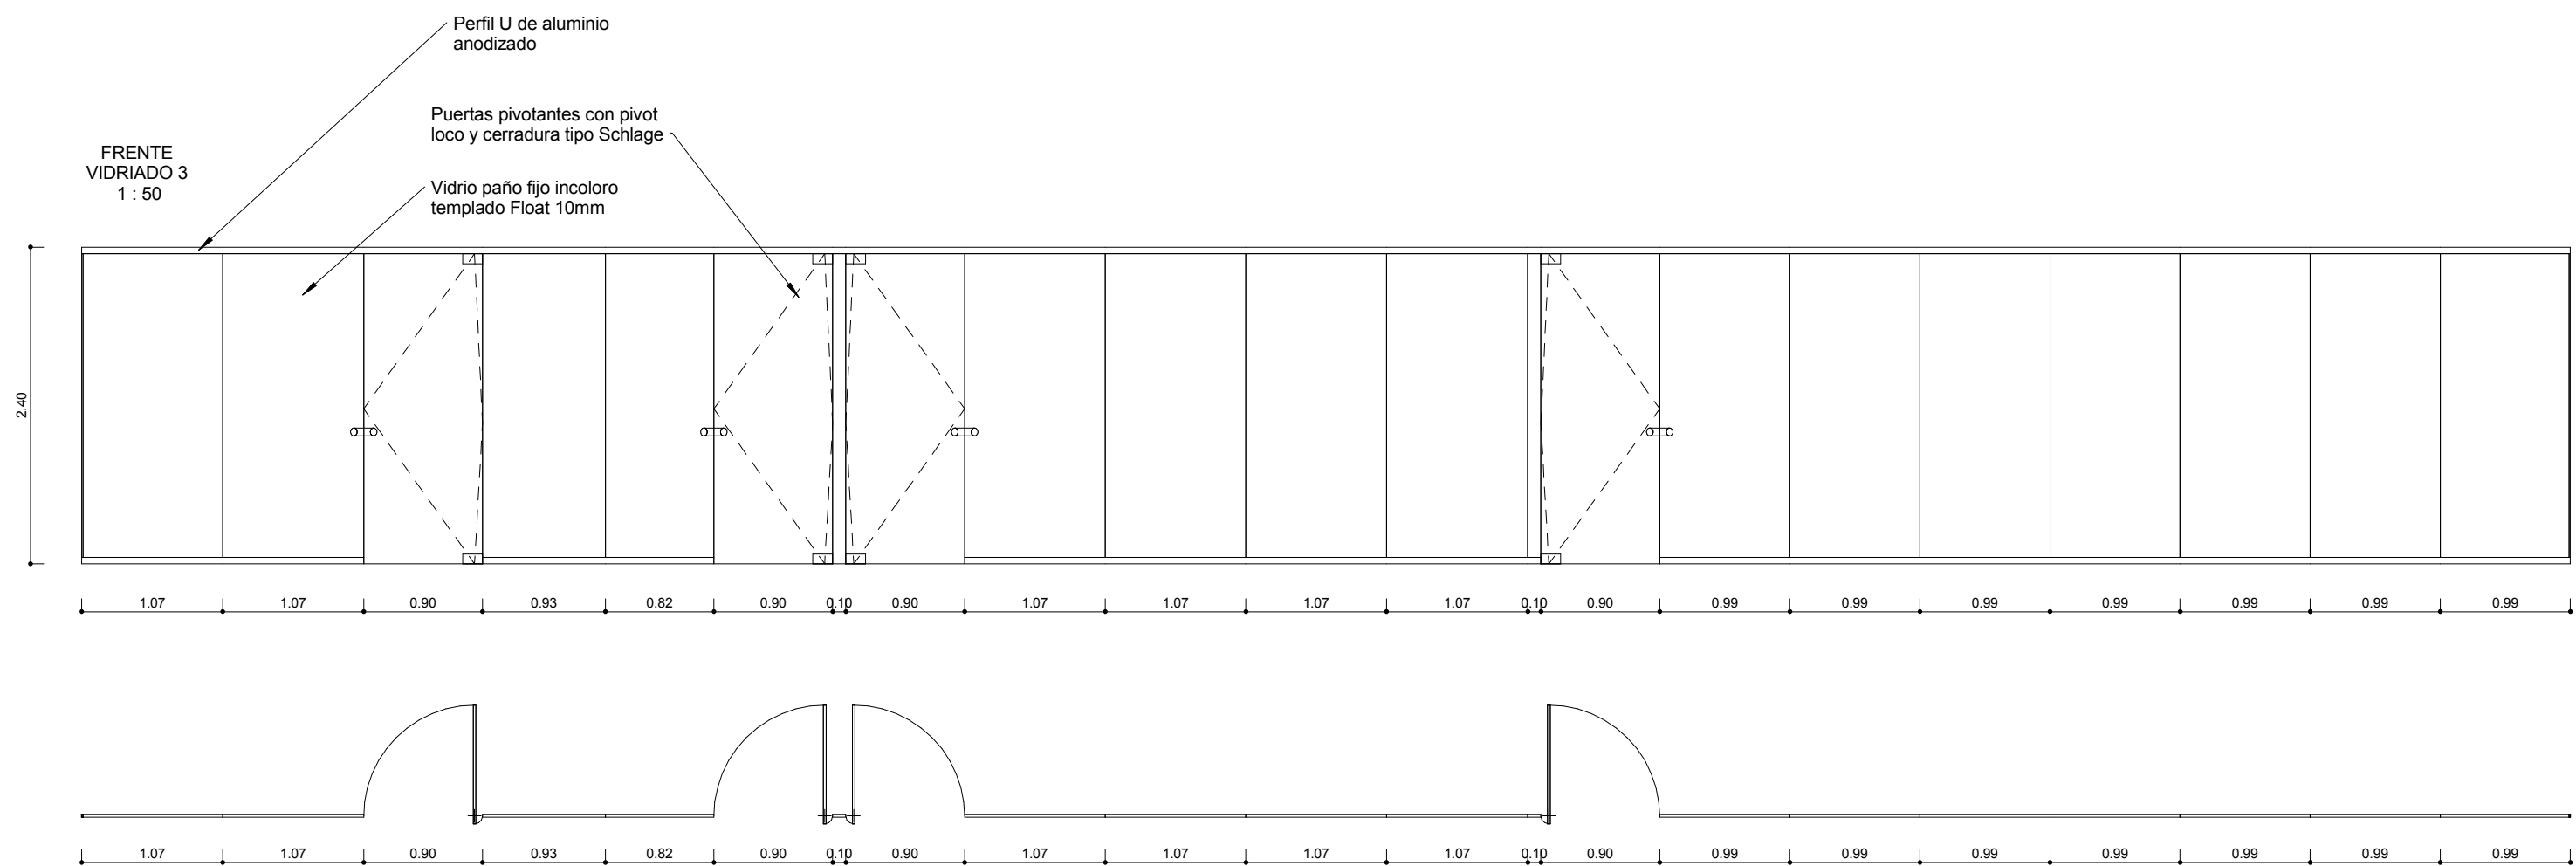
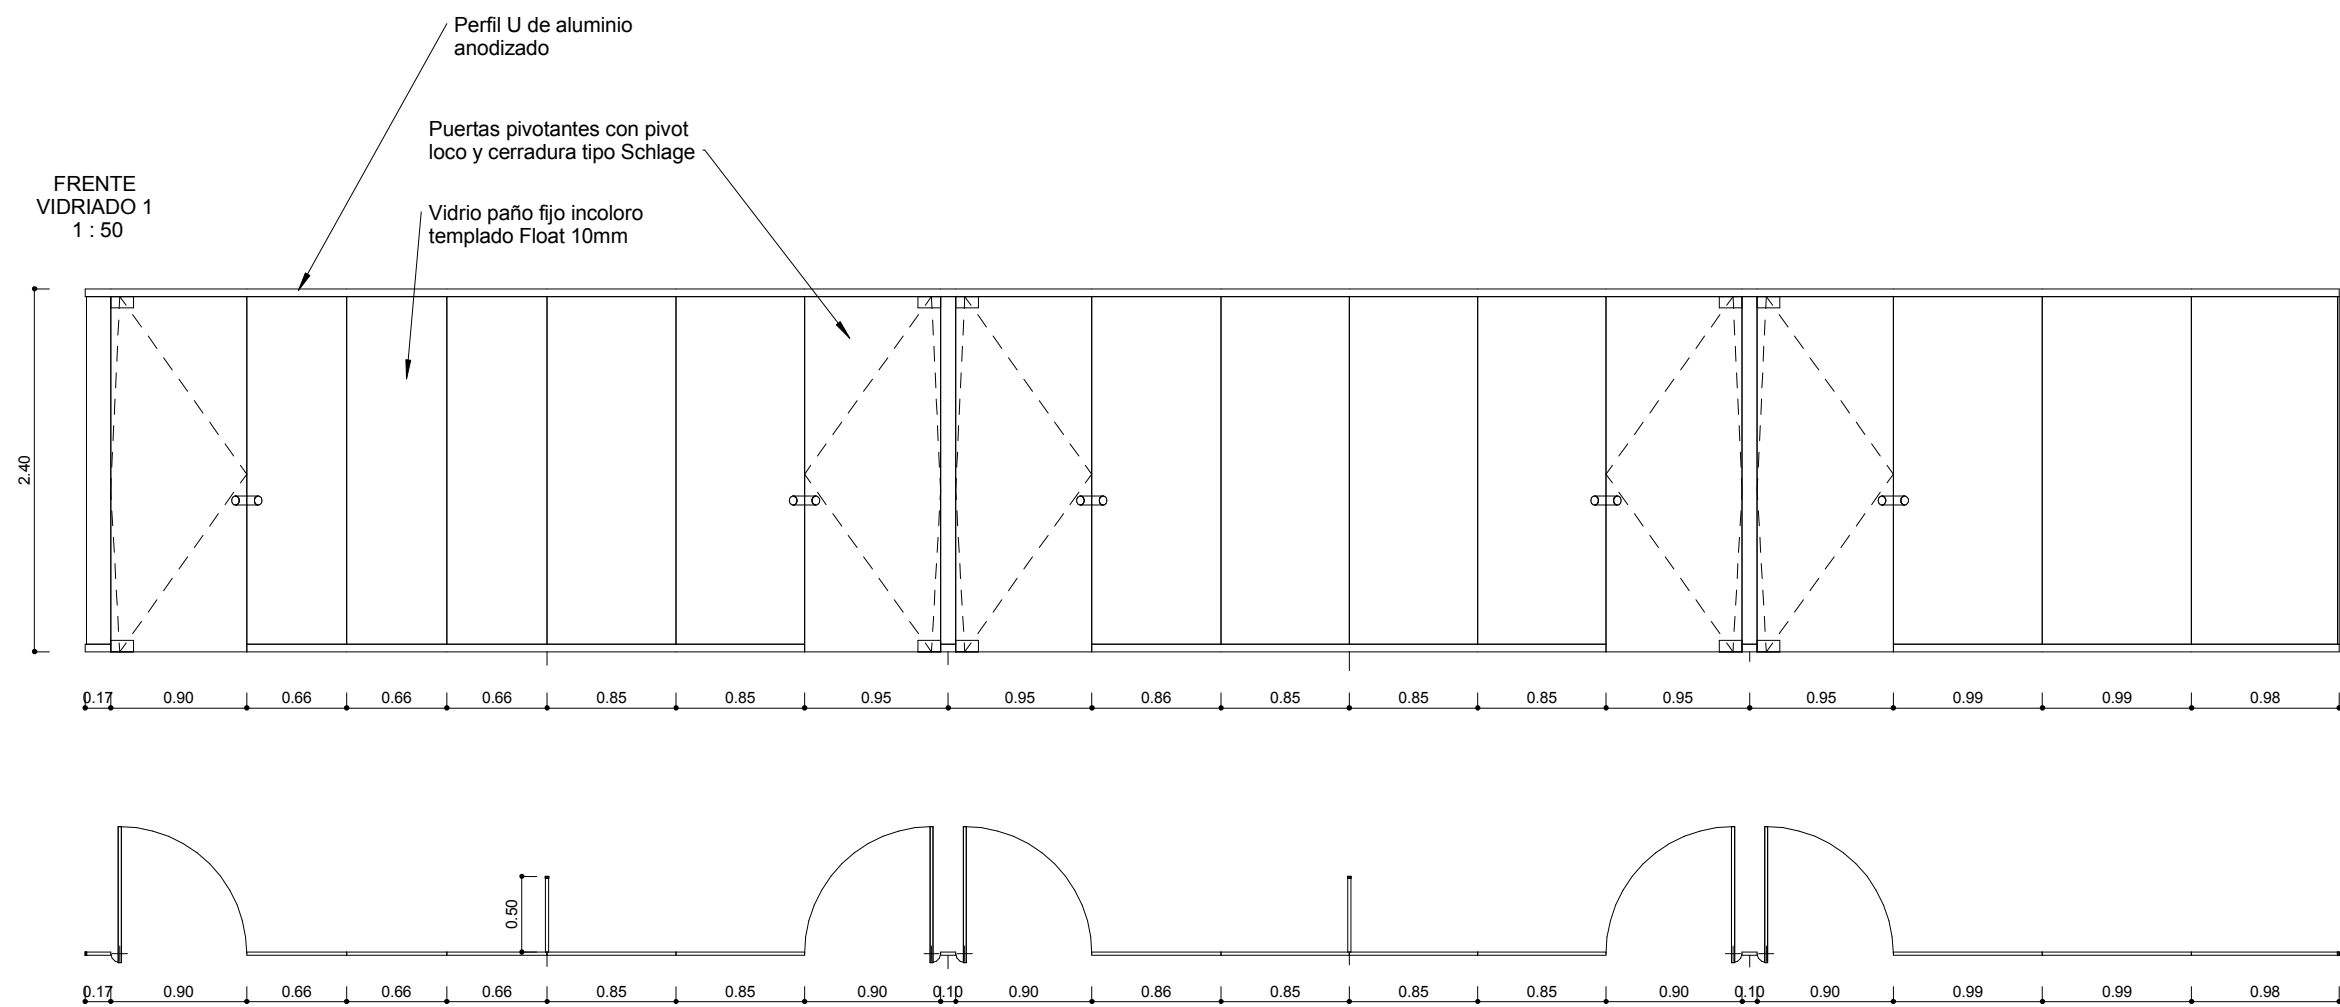
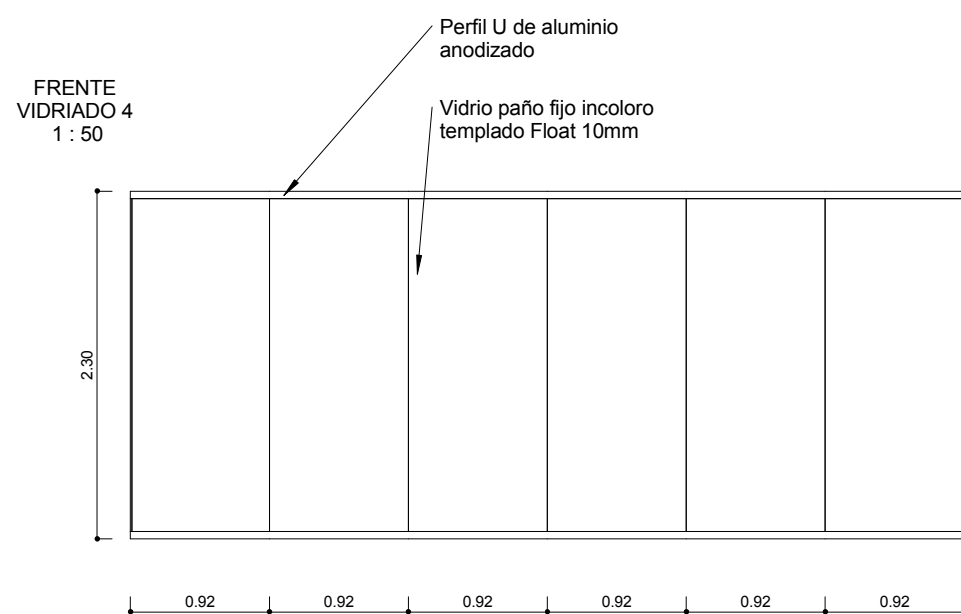
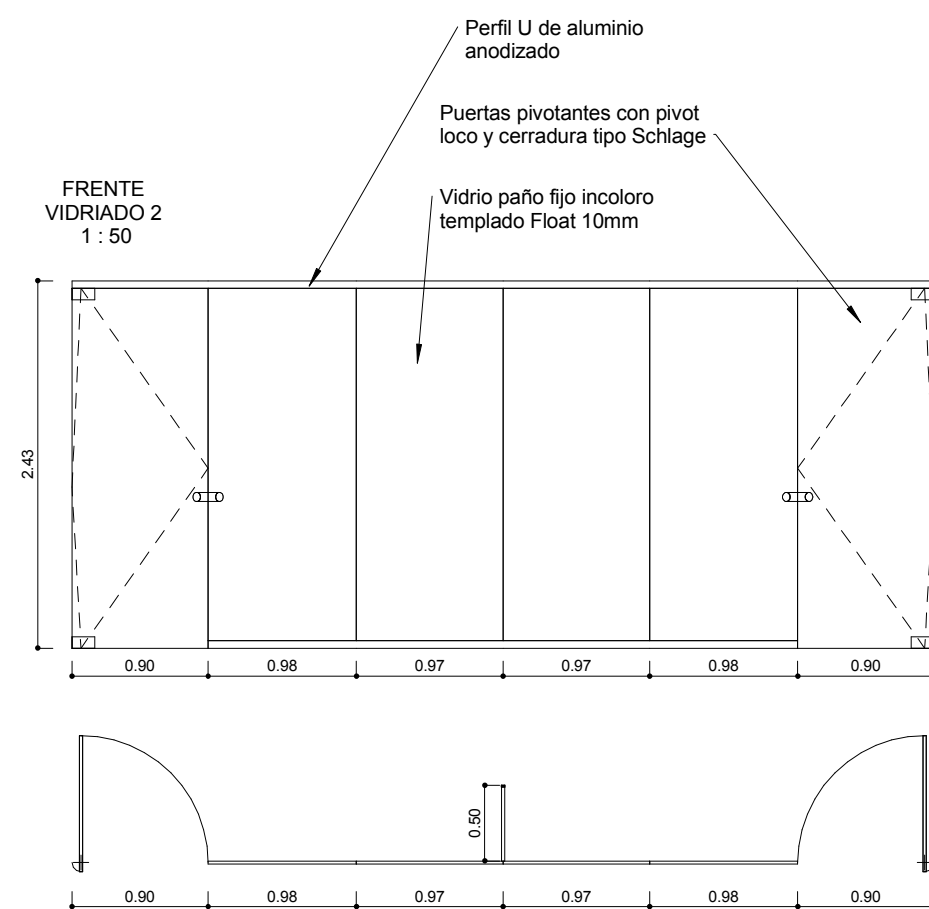


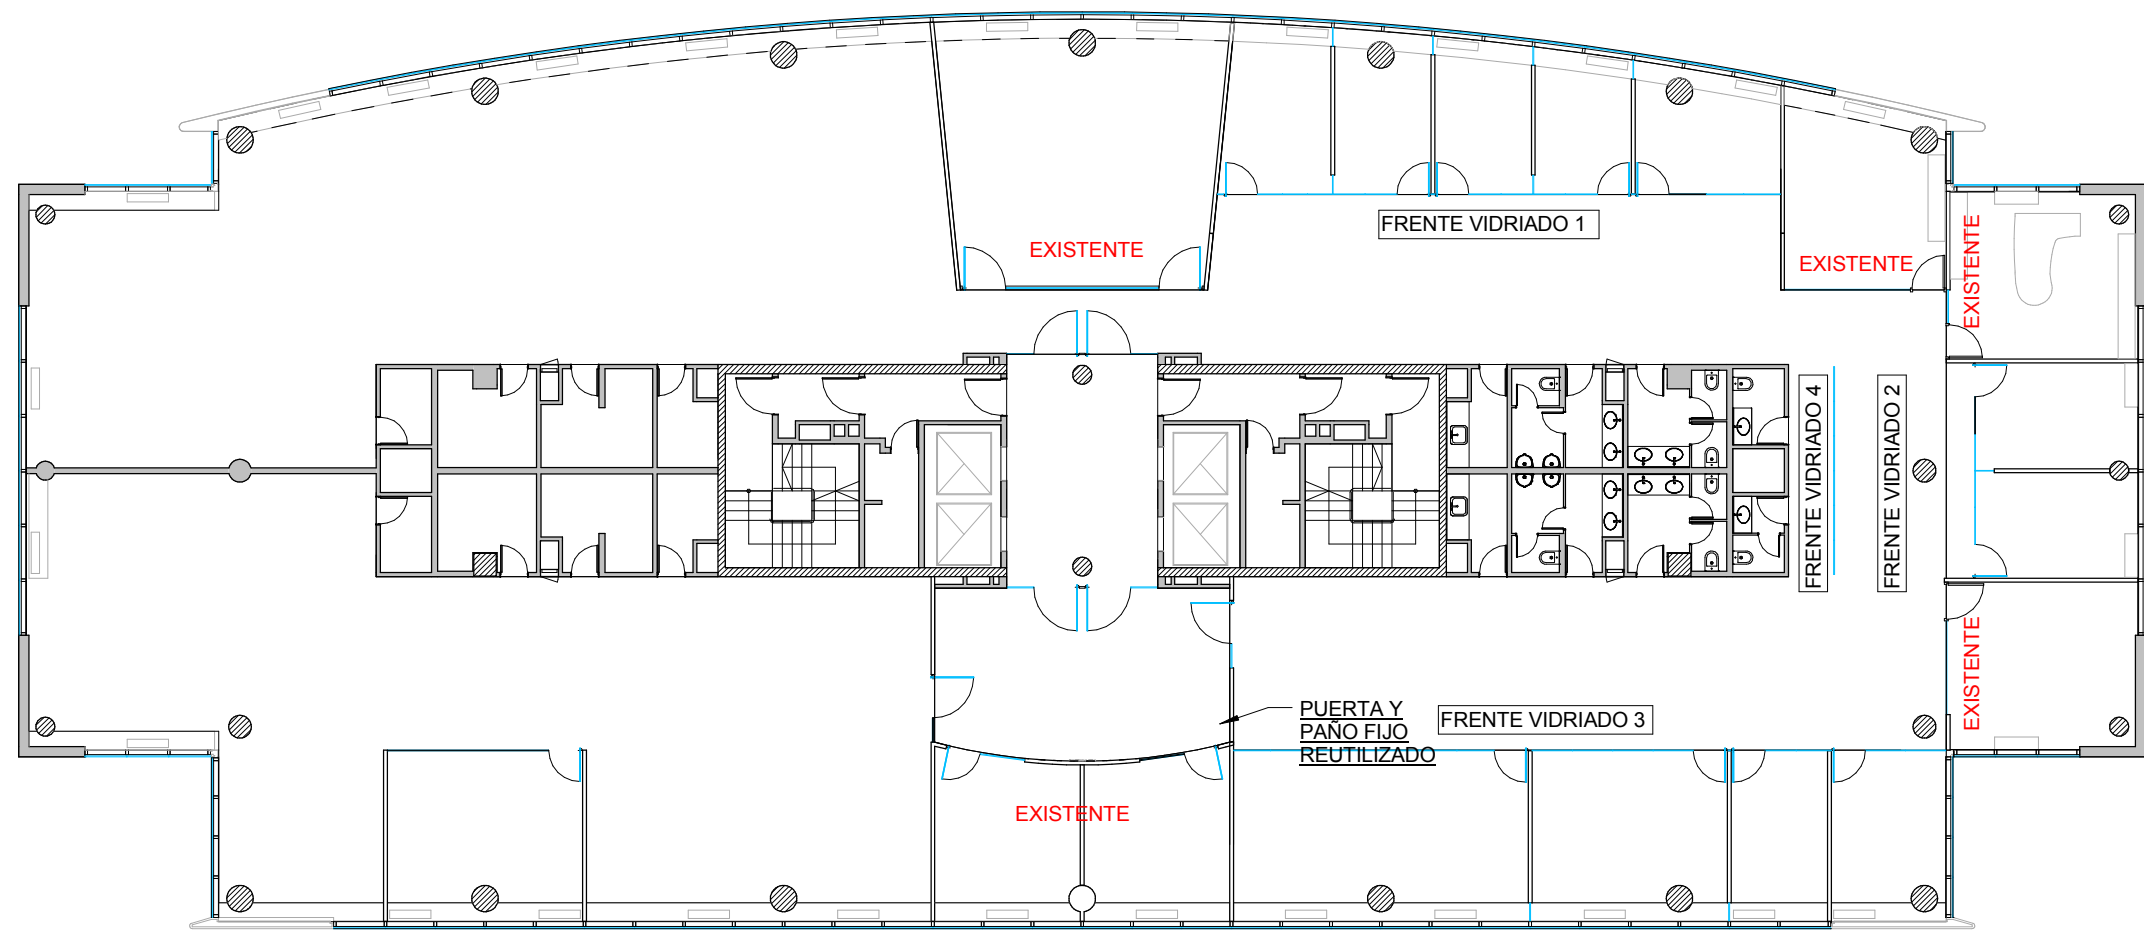

TUTEUR

CA
3.2

PLANO P3 Frentes Vidriados
ESCALA 1:50
FECHA ABRIL 2017
PROYECTISTA AS
NOTAS -

PLANOS CONFORME A OBRA

El proyecto y el diseño indicados en este plano son propiedad intelectual de Contract S.A. Está prohibida su utilización total o parcial sin la expresa autorización escrita de la empresa.

contract
workplaces

Manuel Ugarte 1665 - Piso 5
Buenos Aires - Argentina
Tel. +54 11 3220-3500
info@contract.com.ar
www.contractworkplaces.com