



UBICACION: TORNADOR 4880 3º PISO

REFERENCIAS MUDANZA

■ EQUIPAMIENTO REUBICADO


■ EQUIPAMIENTO NUEVO

REFERENCIAS EQUIPAMIENTO

Ⓐ CAJONERA NUEVA PARA PUESTOS

Ⓑ MUEBLE DE GUARDADO

Ⓒ MANIPARA DE ALUMINIO Y
VIDRIO NUEVA H=1.86m

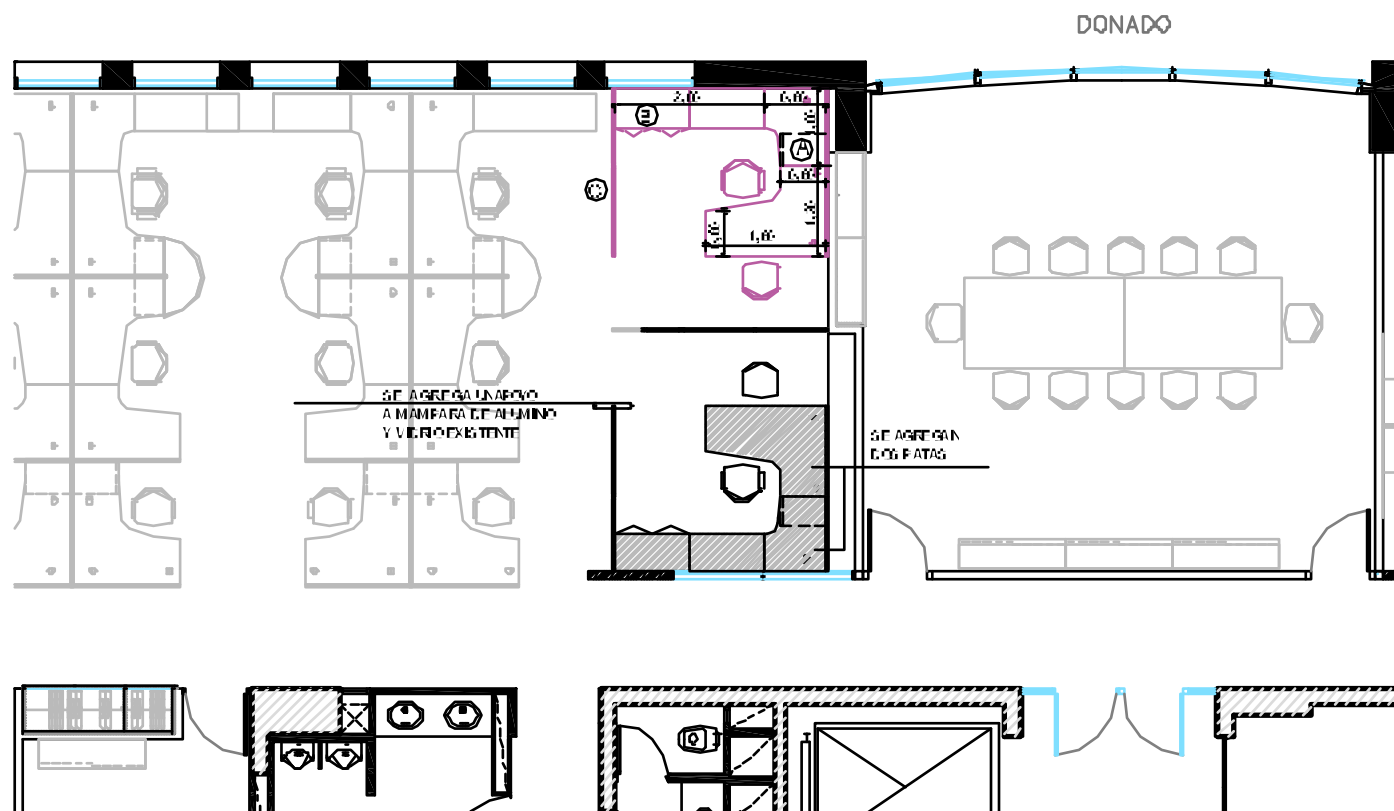

PLANO:	ENTREGA N° 1
ESCALA:	1:50
FECHA:	17 DE JUNIO DE 2008
PROYECTISTA:	OC
ARCHIVO:	MR_PP_F01_MARCELOPE ETI_V01
REF:	
NOTAS:	VERIFICAR EQUIPAMIENTO EN OBRA


contract

