


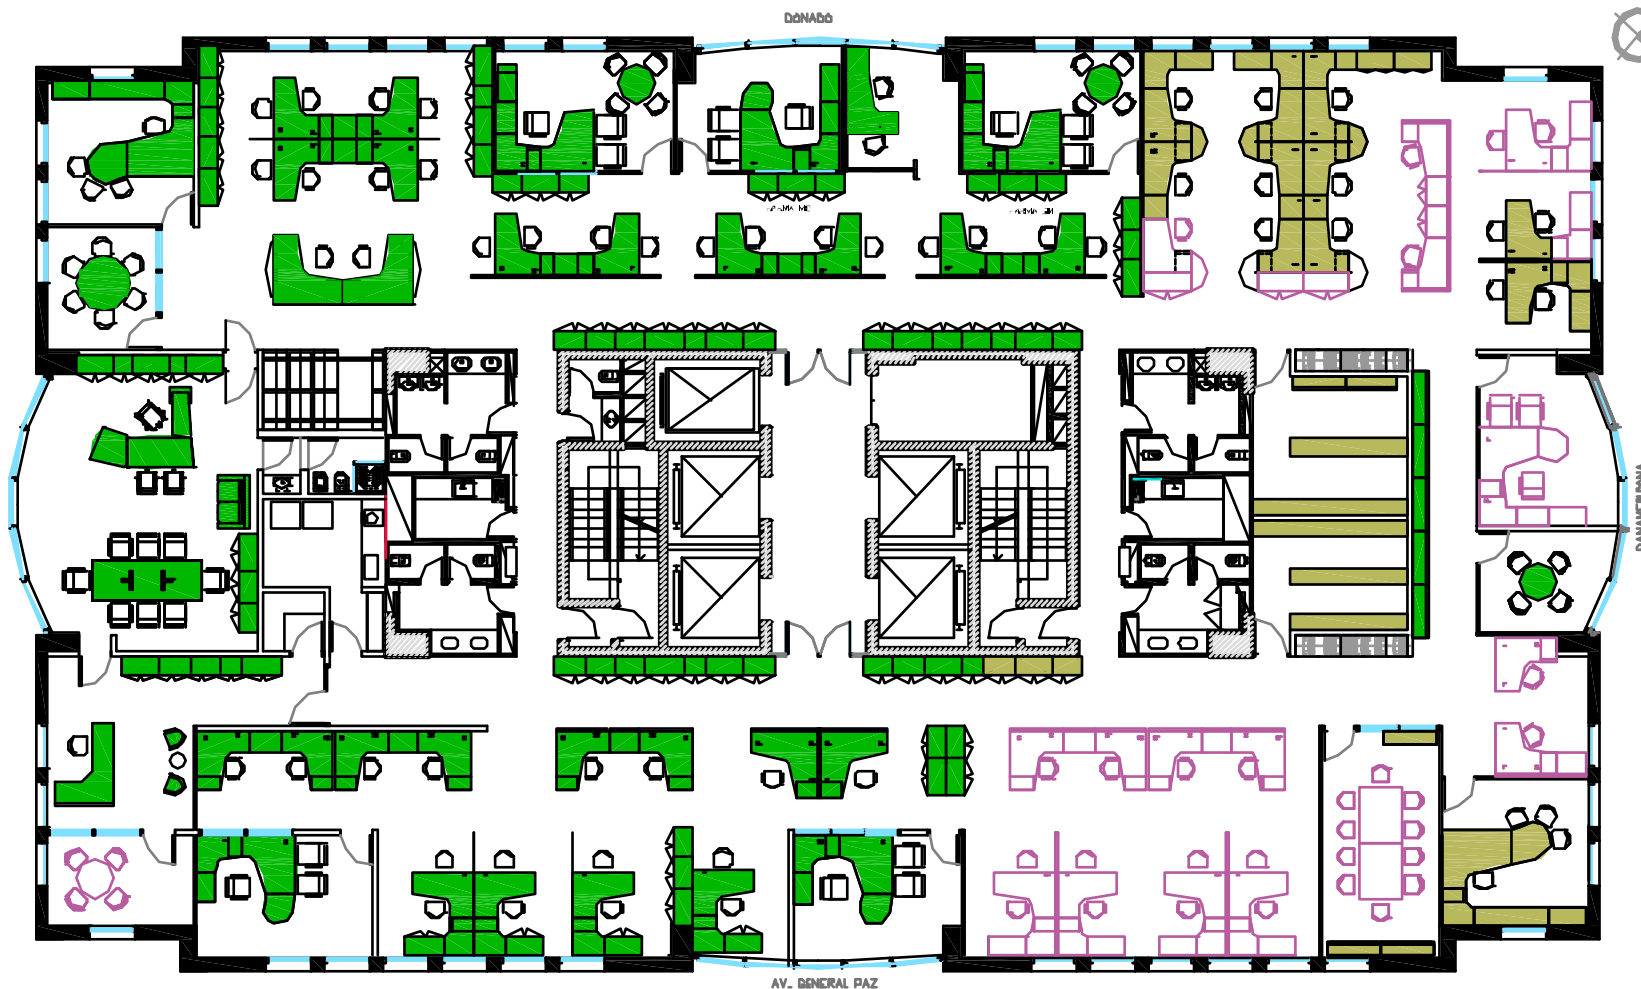

UBICACIÓN: TERNAC 480 Pº 150

- EQUIPAMIENTO EXISTENTE
- EQUIPAMIENTO RELOCADO
- EQUIPAMIENTO NUEVO

PLANO: LAY OUT REORGANIZACIÓN
 ESCALA: 1:100
 FECHA: 28 DE JUNIO DE 2008
 PROYECTISTA: OC
 ARCHIVO: MK_PP_FOL_03_01_V01.dwg
 XREF: OBRA NUEVA "PROYECTO" 1.150
 NOTAS: VERIFICAR EQUIPAMIENTO EN OBRA


contract

CONTRACT ARGENTINA
