


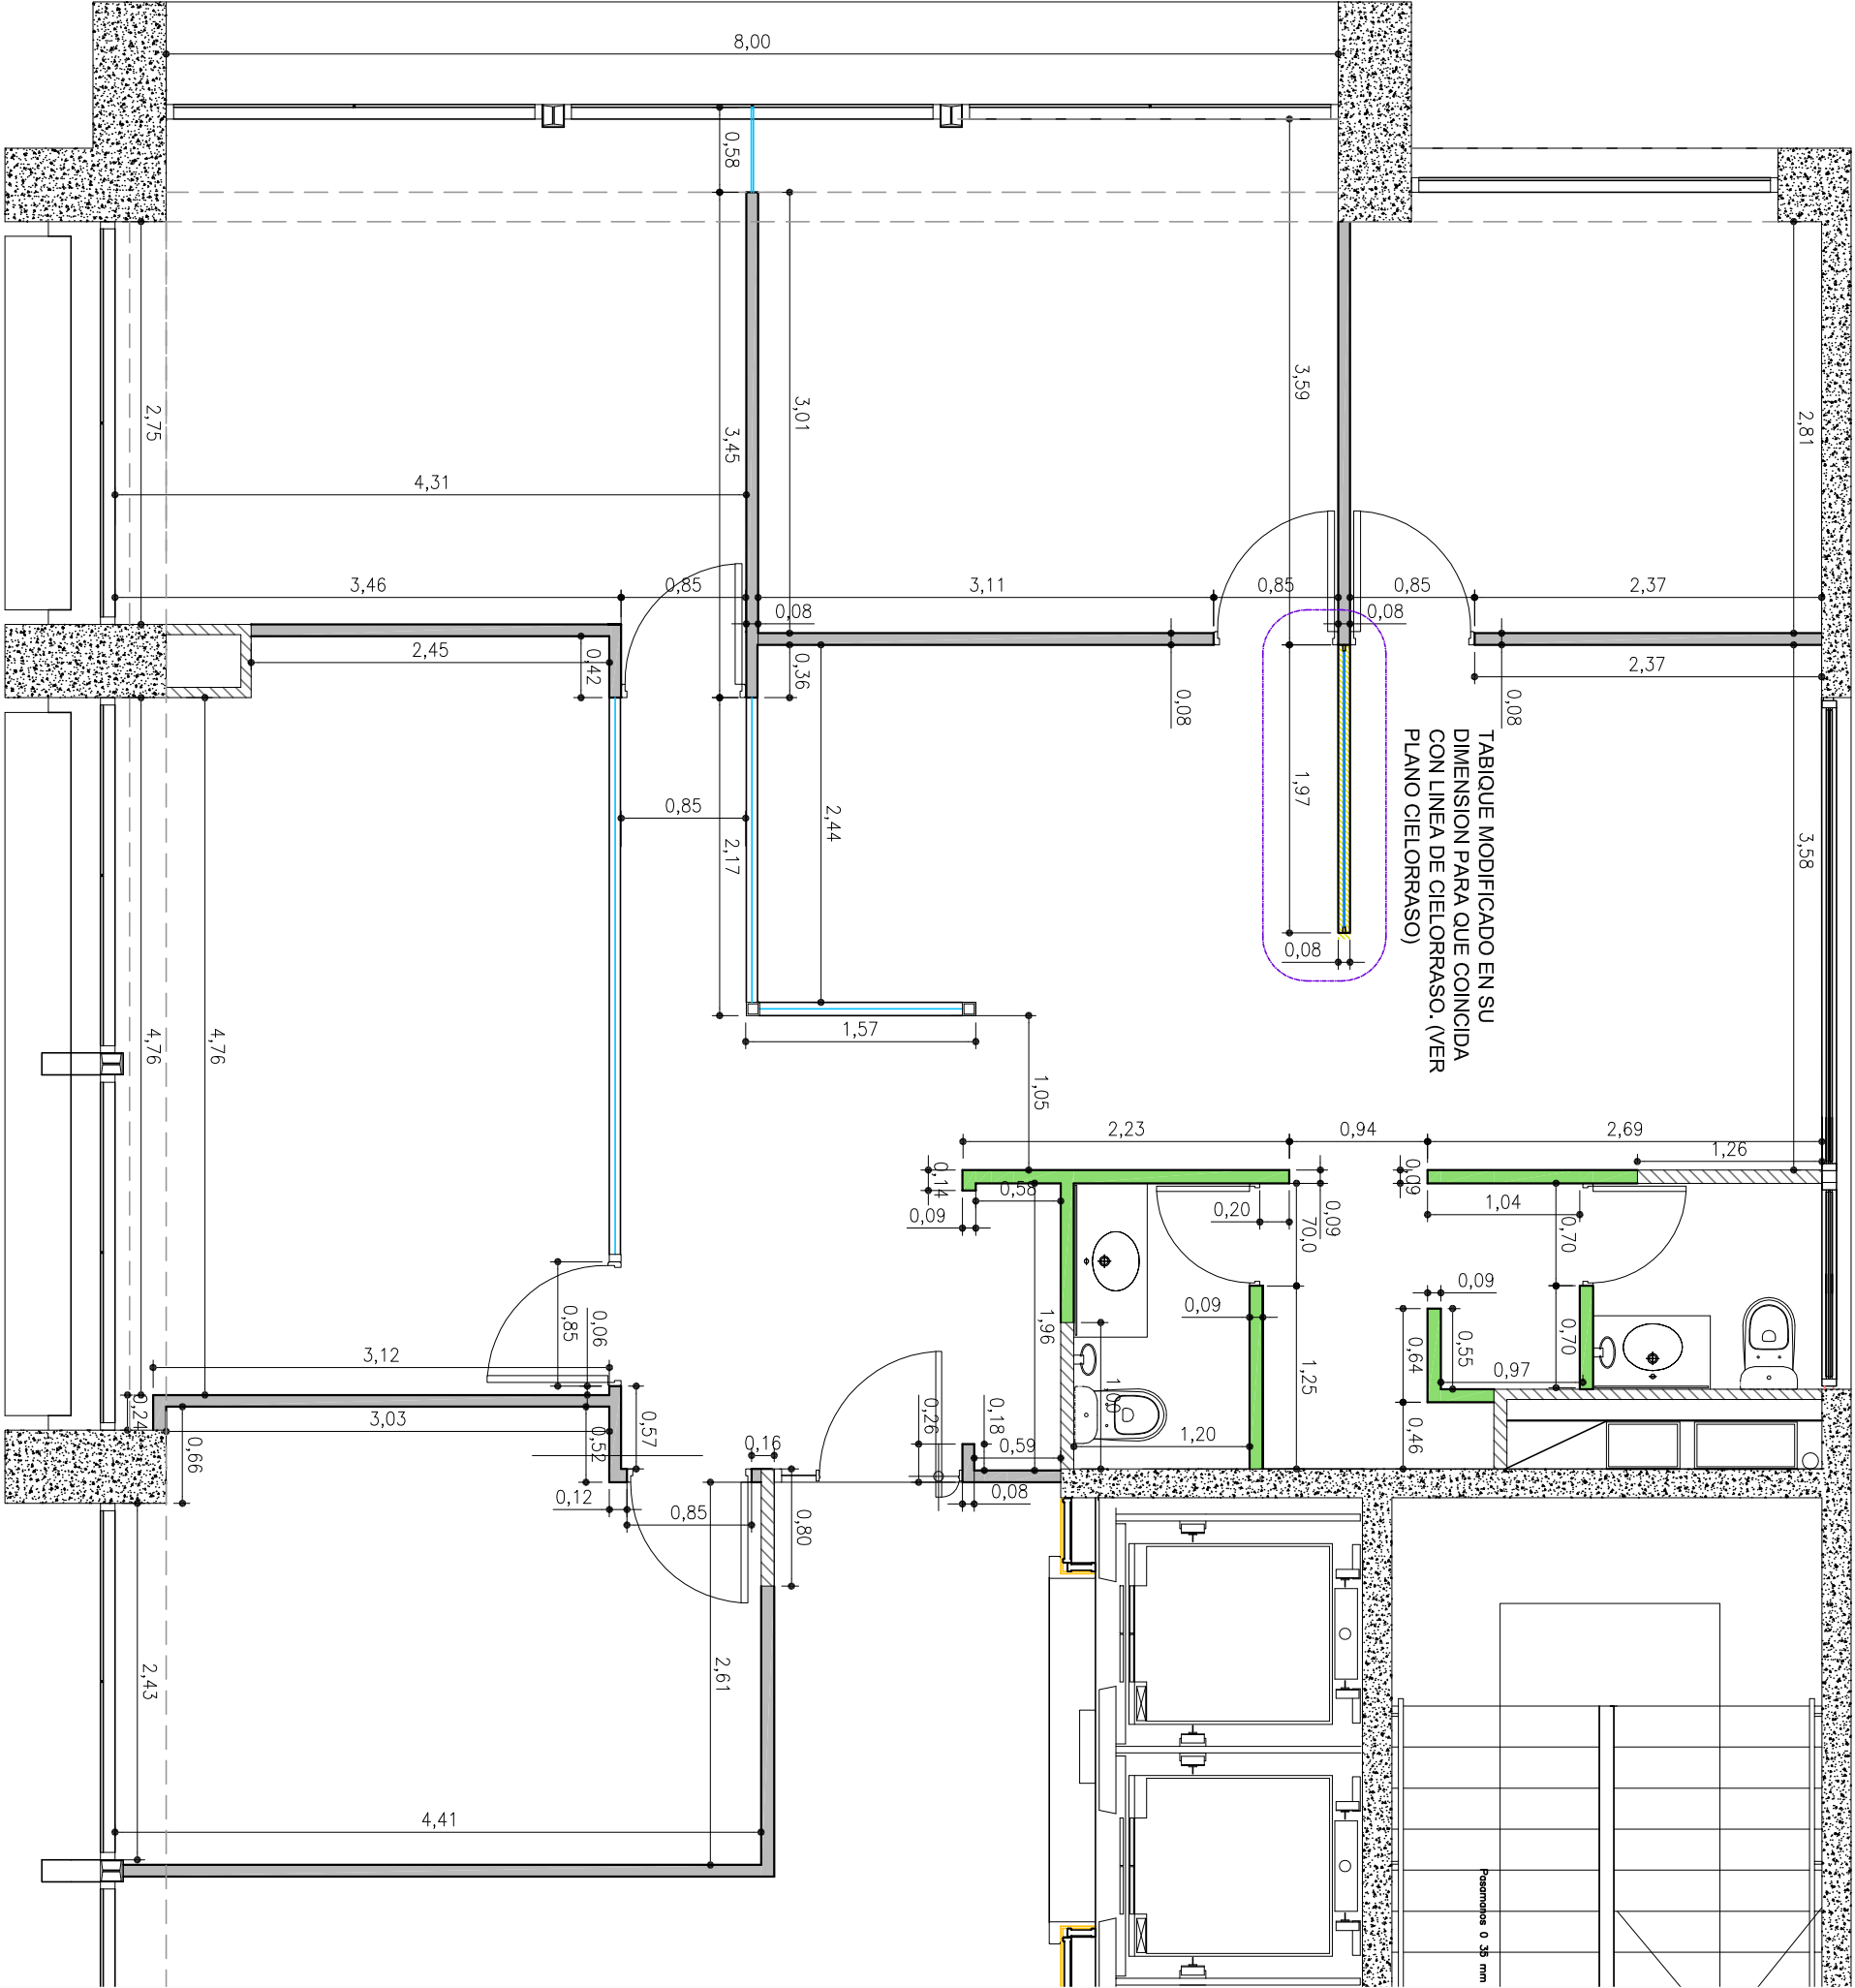

UBICACION:

REFERENCIAS

- TABIQUE YESO CARTON CON 1 PLACA DE VOLCANITA ST DE 10mm POR LADO(ESP TOTAL DE TABIQUE 8CM)
- TABIQUE YESO CARTON CON 1 PLACA DE VOLCANITA RH DE 15mm POR LADO(ESP TOTAL DE TABIQUE 9CM)
- TABIQUE YESO CARTON H: 1,80M CON 1 PLACA DE VOLCANITA ST DE 10mm POR LADO(ESP TOTAL DE TABIQUE 8CM)
- TABIQUE EXISTENTE

PLANO: PLANO DE TRAZADO

ESCALA: 1:50

FECHA: ABRIL 2009

PROYECTISTA M.P

ARCHIVO: C&T-P8-ARQ-V01

XREF:

NOTAS:

El proyecto y el diseño indicados en este plano son propiedad intelectual de Contract Chile S.A. Esta prohibido su utilización total o parcial sin la expresa autorización escrita de la empresa.