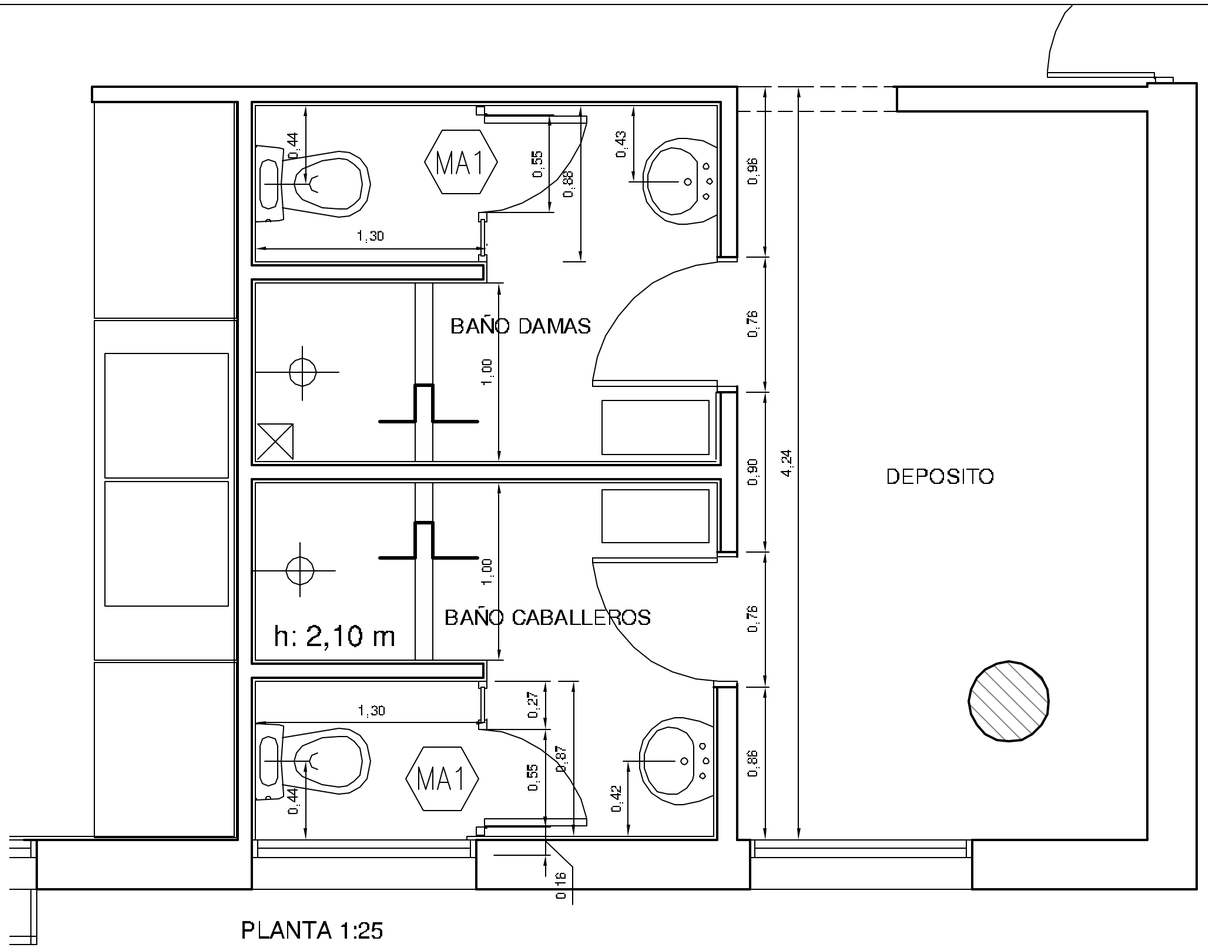

PLANTA 1:25

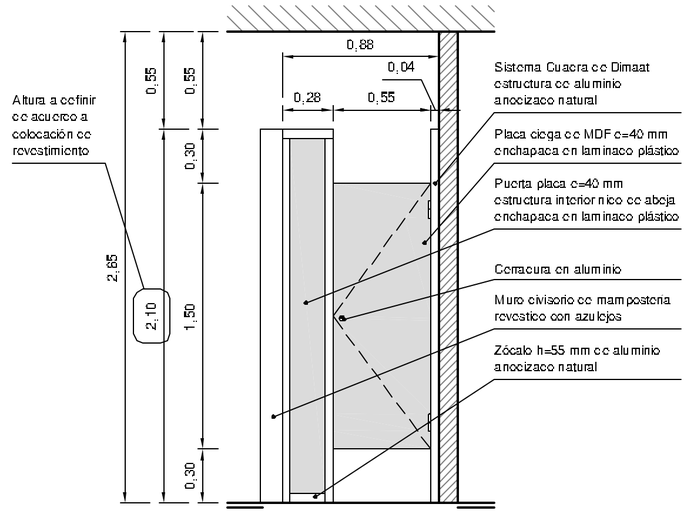

VISTA 1:25

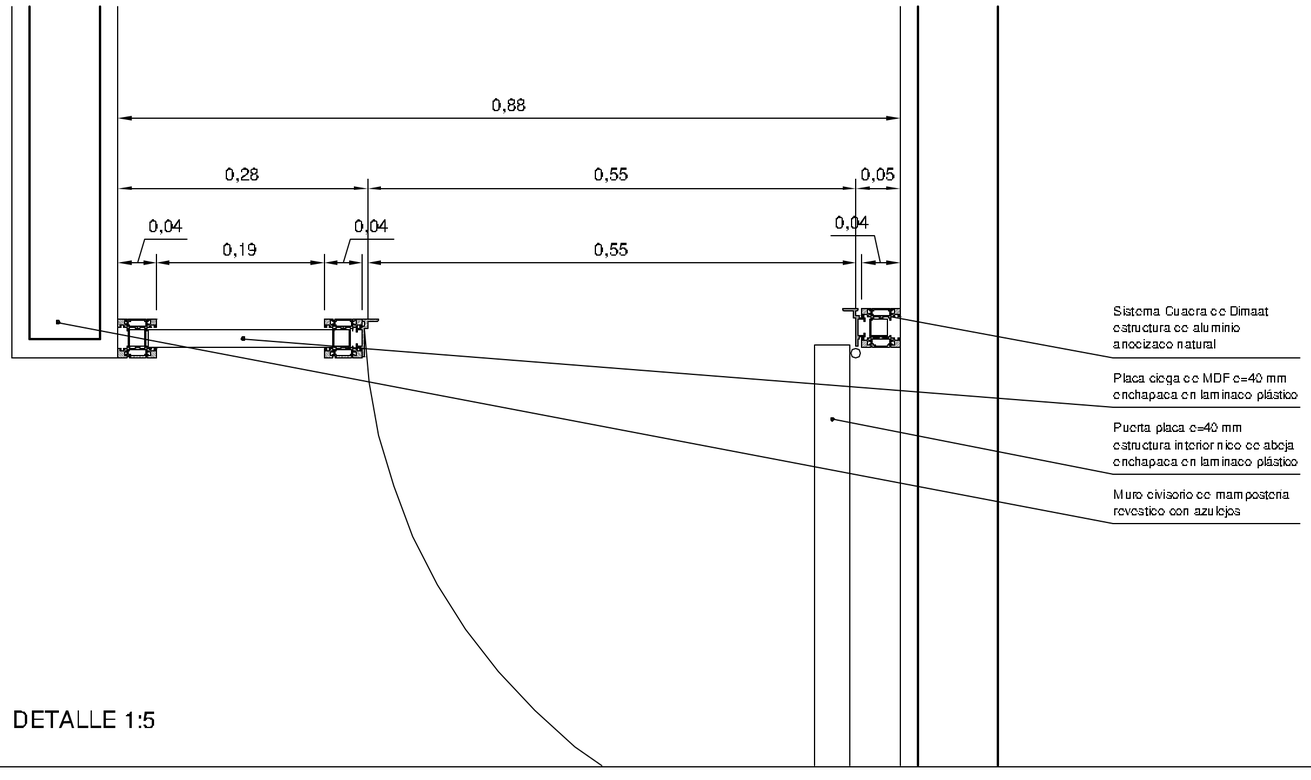

DETALLE 1:5

TECHINT

UBICACION: TEPAM – COMEDOR

D8

REVISIONES	
Descripción	Fecha
Plano conforme a obra	05-08-09

PLANO:	CERRAMIENTO PARA TOILETTE
ESCALA:	1:25 / 1:5
FECHA:	05–08–09
PROYECTISTA	A.M.
ARCHIVO:	TEC_COM_DET_P00–008_VF
XREF:	

NOTAS:

TODAS LAS MEDIDAS SE VERIFICARAN EN OBRA

El proyecto y el diseño indicados en este plano son propiedad intelectual de Contract Rent S.A. Esta prohibido su utilizacion total o parcial sin la expresa autorizacion escrita de la empresa.

contract

CONTRACT ARGENTINA
Tucumán 117 7º Piso (C1049AAC)
Buenos Aires - Argentina
Tel. / Fax : 54 (11) 4516-0722
info@contract.com.ar
www.contract.com.ar