



PLANTA FACHADA NORTE  
modulación de galería semicubierta

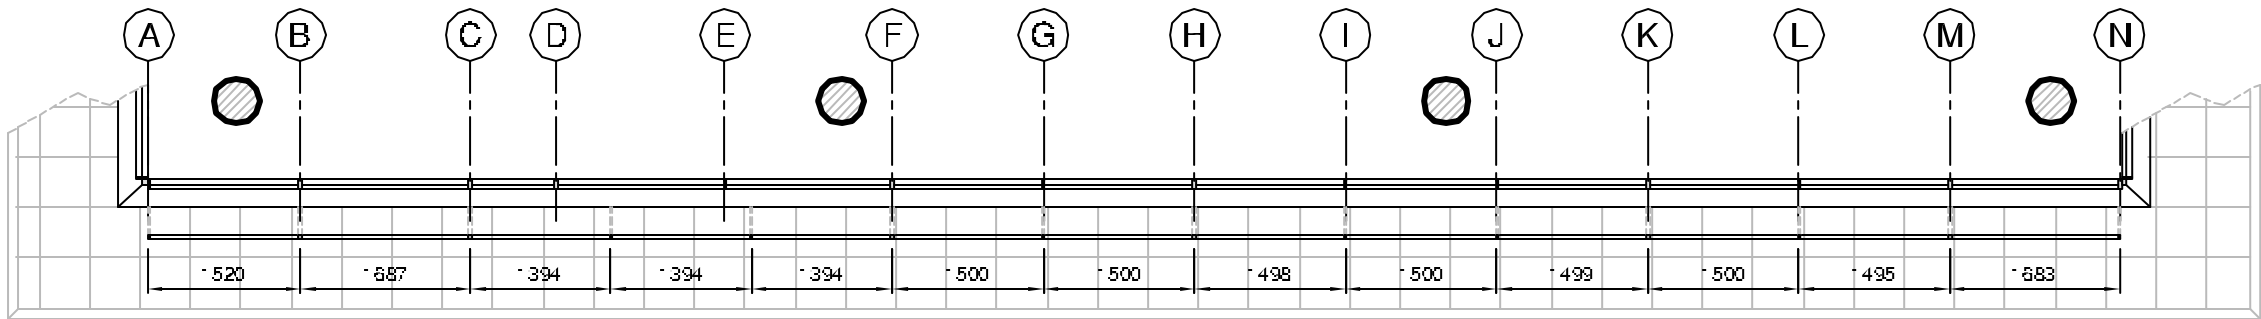

PLANTA FACHADA OESTE  
modulación de parasoles

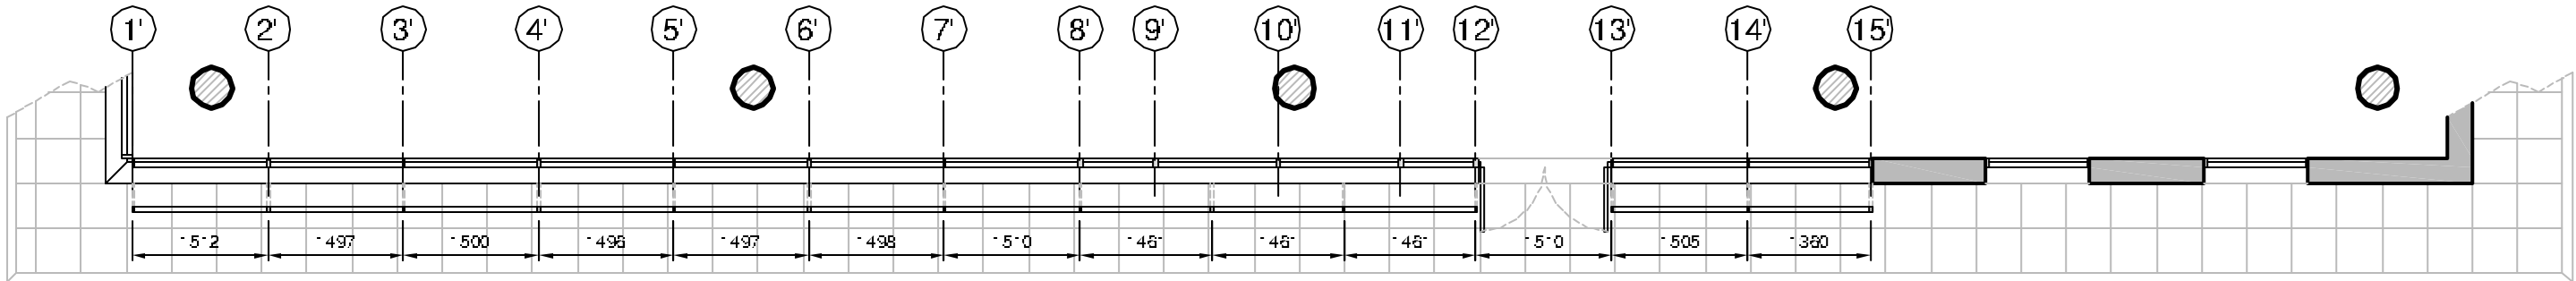

PLANTA FACHADA SUR  
modulación de parasoles



UBICACIÓN: TEPAN – COMEDOR

FA1

REVISIONES

| Descripción          | Fecha    |
|----------------------|----------|
| Plumas conforme obra | 05-03-09 |
|                      |          |
|                      |          |
PLANO: MODULACIÓN GALERÍA Y PARASOLES

ESCALA: 1:75

FECHA: 05-08-08

PROYECTISTA: AM

ARCHIVO: TEC\_DQM\_FAC\_P00-D02\_VF

XREF:

NOTAS:  
TODAS LAS MEDIDAS SE VERIFICARAN EN OBRA

El proyecto y el diseño intelectual de Contract Rent S.A.  
Esta prohibe su utilización total o parcial sin  
la expresa autorización escrita de la empresa.



CONTRACT ARGENTINA  
Tucumán 117 - 7° Piso - (C1046AAC)  
Buenos Aires - Argentina  
TEL / FAX : 54 11 4519-0222  
info@contract.com.ar  
www.contract.com.ar