




PLANTA BAJA

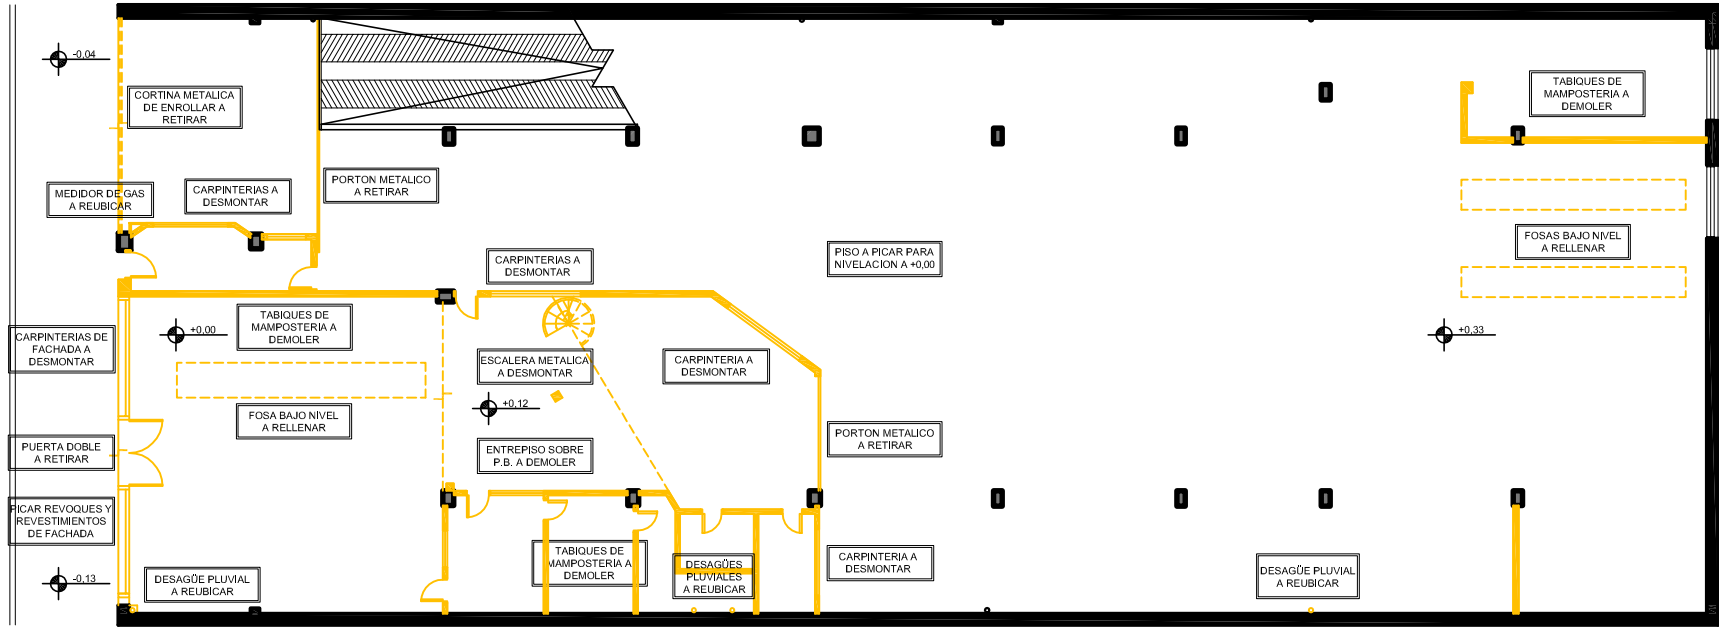

PLANTA ALTA

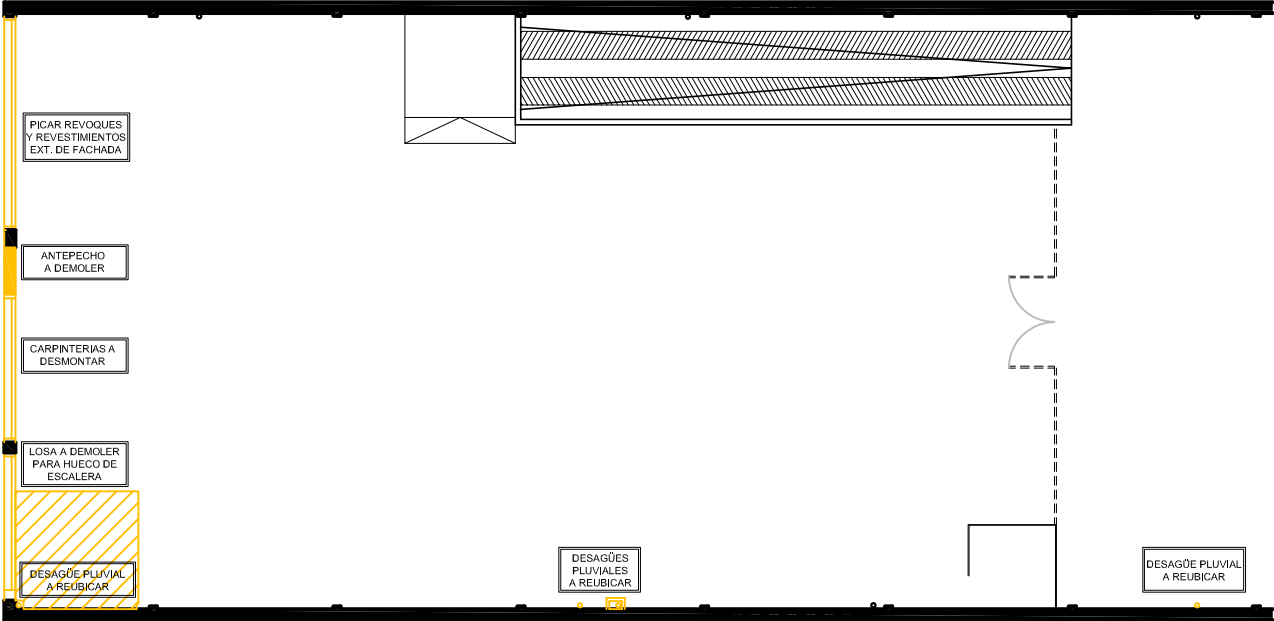

PLANTA AZOTEA

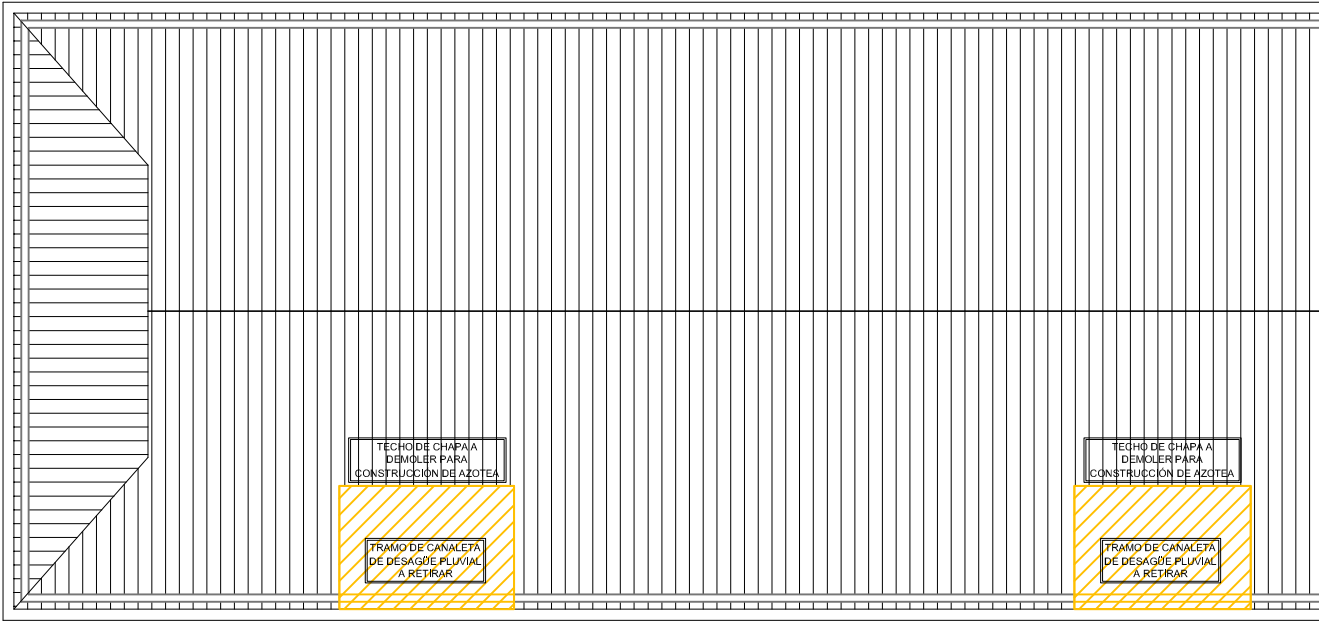

UBICACION: CARRILLO 200 - QUILMES
REFERENCIAS DEMOLICION



NOTA:
EN CASO DE NO SER POSIBLE LA NIVELACION A +0.00 POR EXISTENCIA DE FUNDACIONES O POR CUALQUIER OTRO MOTIVO, SE MODIFICARÁ EL NIVEL AL NIVEL MINIMO POSIBLE. ESTO GENERARÁ UN DESNIVEL MAYOR EN LA LINEA MUNICIPAL QUE SERÁ SALVADO MEDIANTE UNA PLATAFORMA ELEVADORA PARA DISCAPACITADOS EN LUGAR DE LA RAMPA PROPUESTA.

PLANO: PLANO DE DEMOLICION
ESCALA: 1/75
FECHA: 08-05-08
PROYECTISTA: A.M.
ARCHIVO: NEZ_GUL_BEN_P00-01_V01
NOTA: APTO LIXIACION
TODAS LAS MEDIDAS SE MENCIONAN EN CM