


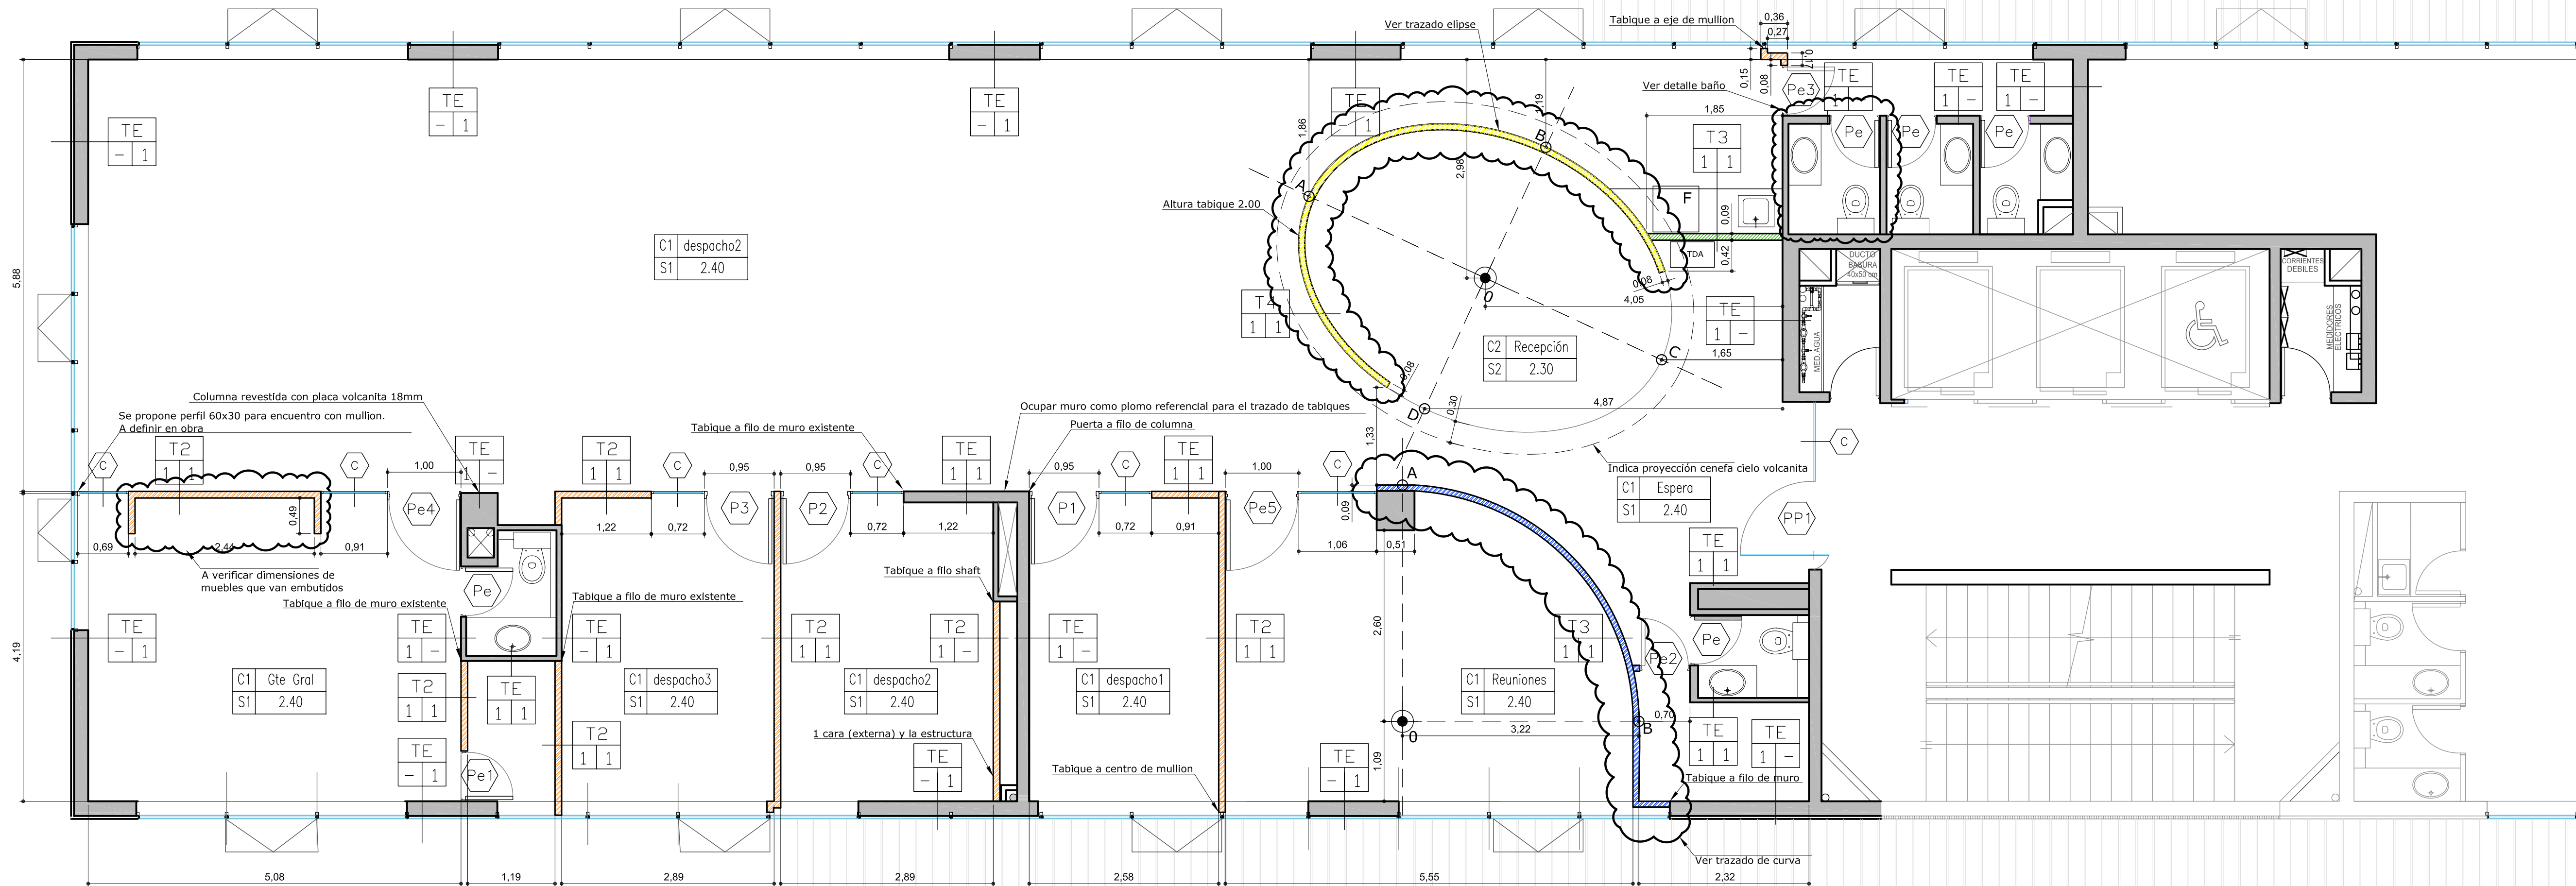

REFERENCIAS

Indica tipo de tabique
Indica tipo de terminacion
Indica tipo de terminacion

REFERENCIAS TIPOS DE TABIQUES

TE=tabique existente
T1=tabique volcometal RH, placa de 15mm por lado, con aislacion lana mineral.
T2=tabique volcometal ST, placa de 15mm por lado con aislacion lana mineral.
T3=tabique volcometal curvo, placa de 10mm por lado con aislacion lana mineral.
T4=tabique volcometal curvo, placa de 10mm por lado con aislacion lana mineral.
altura de tabique 2.00 (No llega a cielo)
Indica tabiqueria de Aluminio - cristal con perfilera 30/30mm y vidrios laminados 4+4mm.

REFERENCIAS TIPOS DE TERMINACION EN TABIQUES

1= Esmalte al agua SW a definir.
2= Cerámico 20X30cm modelo Wall White colocada en muro kitchenette (60cm. de altura) y baño nuevo (piso a cielo)

REFERENCIAS TIPOS DE CIELORRASO

Indica nombre del local
Indica altura de local
Indica tipo pavimento

REFERENCIAS TIPOS DE PAVIMENTO

S1= Indica piso flotante fotolaminado 10,3 mm base de goma
S2= Indica porcelanato modelo GRIFINE 60x60 cm. En recepción.

REFERENCIAS TIPOS DE CIELORRASO

C1= Cielorraso americano DECOCIEL modelo arena, modulación 61x61x19 cm, canto rebajado, perfilera 15/16 color blanco
C2= Indica cielorraso circular en volcometal de placa de volcanta e:10 mm sector recepción.

REFERENCIAS

Indica tipo de Puerta

PE1 a PE5 = Puertas existentes reutilizadas.
P1 a P3 = Puerta placaral enchapada simple similar a la existente, hoja 0,90 x 2,40 mts.

PP1 = Puerta Protex para acceso, cristal templado, hoja 2,40 x 1,00, incluye herrajes y quicio.

Indica cristales.

Todas la Tabiqueria de Vidrio es de cristal 4+4, con perfiles de aluminio 30x30 y junquillos 10x10color mate.

Ver detalle muebles especiales archivo

DETALLES

NOTA 01: Todos los tabiques de volcometal señalados en la planta de arquitectura deberán anclarse a la losa estructural superior de cada piso.

NOTA 02: Todas las medidas deberán ser verificadas en obra por el contratista antes de la ejecución de cualquier partida.

NOTA 03: Se reforzarán todos los tabiques de volcometal en donde se contemple la colocación de muebles aéreos



UBICACION: SOTERO SANZ 100, PISO 5

PLANO: PLANTA TRAZADO
ESCALA: 1/50
FECHA: OCTUBRE 2009
PROYECTISTA: P.B
ARCHIVO: IT-SS-TRZ-V01.DWG
XREF:

NOTAS: TODAS LAS MEDIDAS DEBEN SER RECTIFICADAS EN OBRA

El proyecto y el diseño indicados en este plano son propiedad intelectual de Contract Chile S.A. Esta prohibido su utilizacion total o parcial sin la expresa autorizacion escrita de la empresa.

contract
CONTRACT CHILE
Dario Urzua 1955.
Providencia. Santiago. Chile
Tel. :205 44 71 Fax:2049188
www.contract.cl