


UBICACION: CUCHA CUCHA

REFERENCIAS TABIQUERIA

ITEM

TABIQUE MAMPOSTERIA A DEMOLER

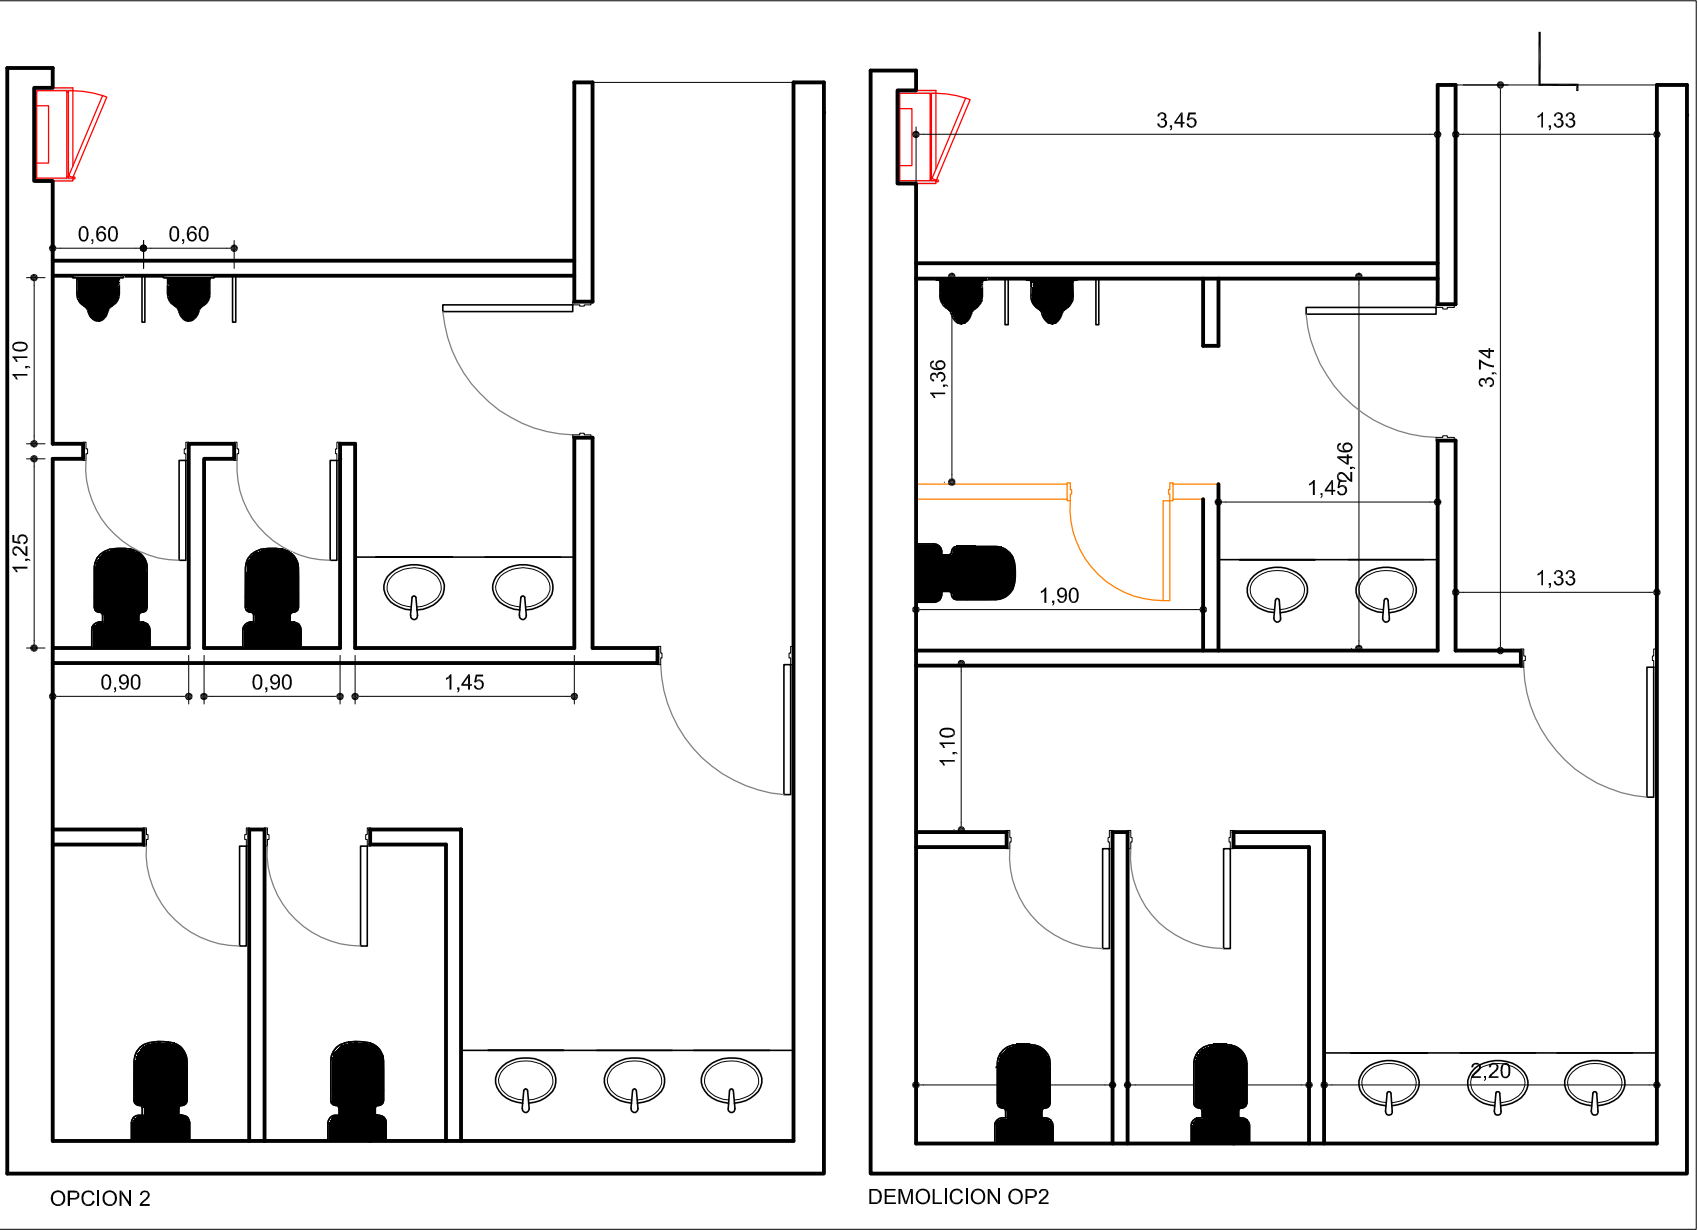

PLANO: DETALLE SANITARIOS

ESCALA: 1:50

FECHA: 15 DE DICIEMBRE DEL 2009

PROYECTISTA FM / VL

ARCHIVO:

XREF:

NOTAS: APTO COTIZACION

TODAS LAS MEDIDAS SE VERIFICARAN EN OBRA

El proyecto y el diseño indicados en este plano son propiedad intelectual de Contract Rent S.A. Esta prohibido su utilizacion total o parcial sin la expresa autorizacion escrita de la empresa.



CONTRACT ARGENTINA
Tucuman 117 7° Piso (C1049AAC)
Buenos Aires . Argentina
Tel. / Fax : 54 (11) 4516-0722
info@contract.com.ar
www.contract.com.ar