



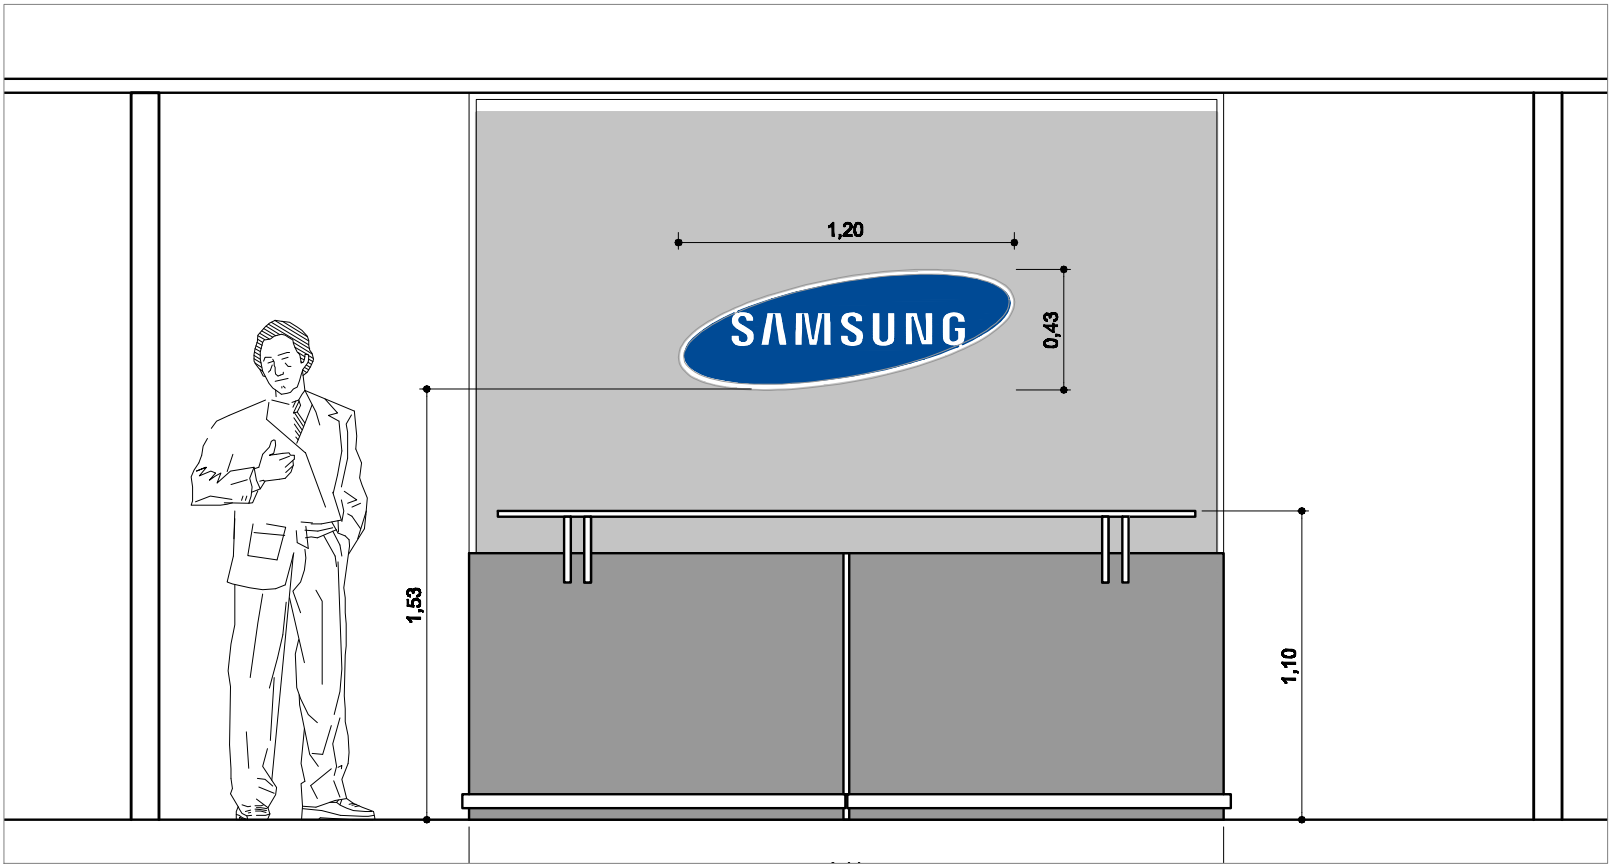

MUEBLE DE RECEPCION (Existente)
Cristal Logo Corporeo

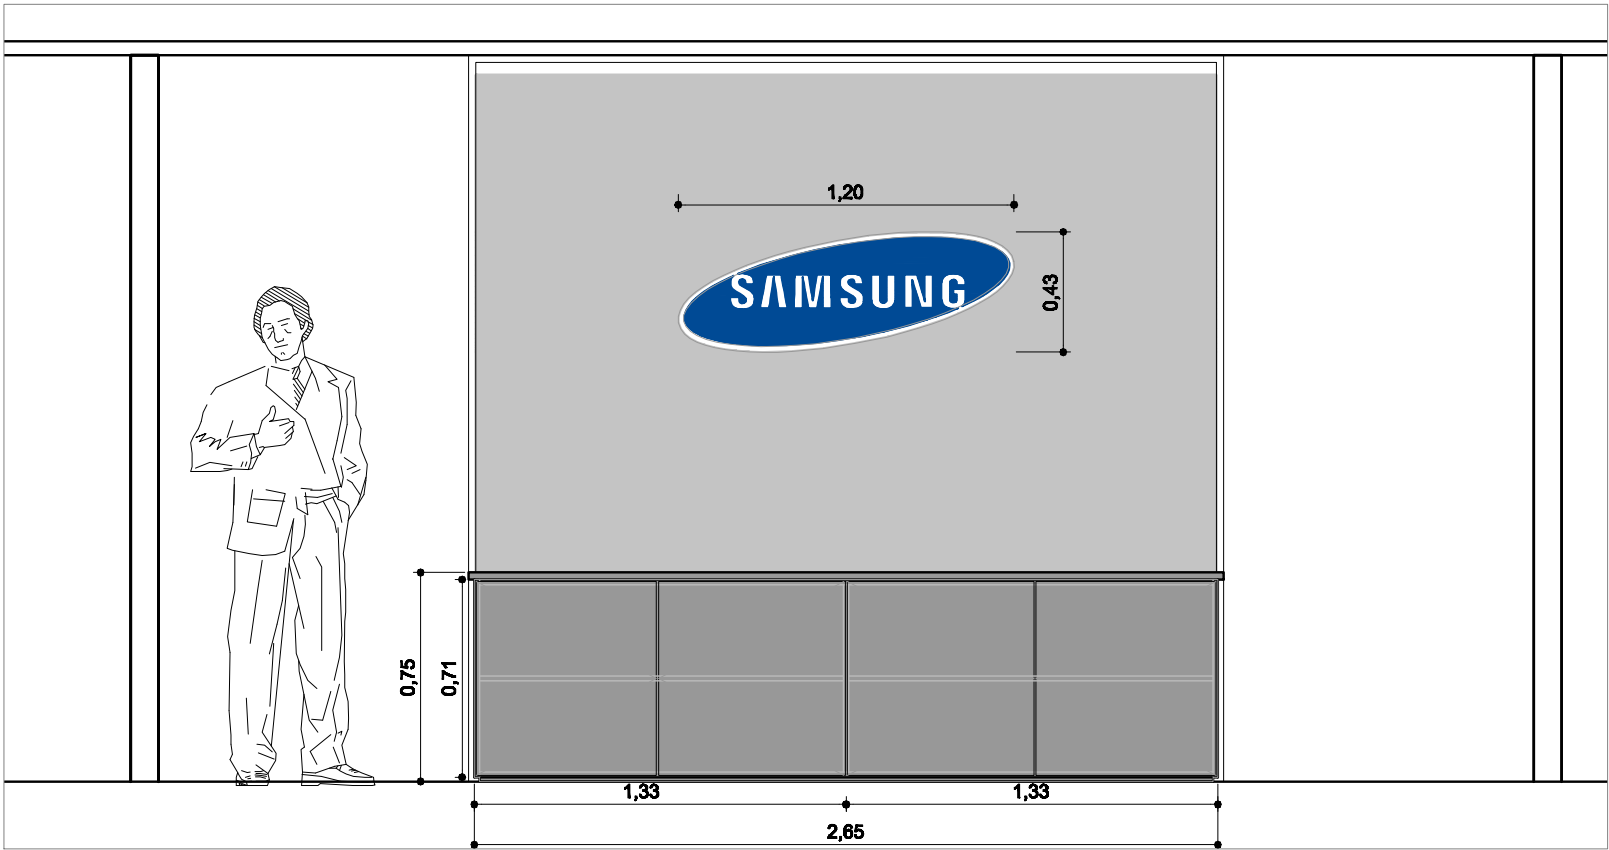

MUEBLE DE APOYO (Nuevo)
Cristal Logo Corporeo

SAMSUNG

UBICACION: BOUCHAR 710 – 7° PISO

PLANO:	RECEPCION
ESCALA:	1.25
FECHA:	11 DE DICIEMBRE DE 2009
PROYECTISTA	FM
ARCHIVO:	SAM_BU_P07_EQ_V09
XREF:	SAM_BU_P07_BA_V01
NOTAS: APTO COTIZACION	
TODAS LAS MEDIDAS SE VERIFICARAN EN OBRA	

El proyecto y el diseño indicados en este plano son propiedad intelectual de Contract Rent S.A. Esta prohibido su utilizacion total o parcial sin la expresa autorizacion escrita de la empresa.

contract

CONTRACT ARGENTINA
Tucuman 117 7° Piso (C1049AAC)
Buenos Aires , Argentina
Tel. / Fax : 54 (11) 4516-0722
info@contract.com.ar
www.contract.com.ar