


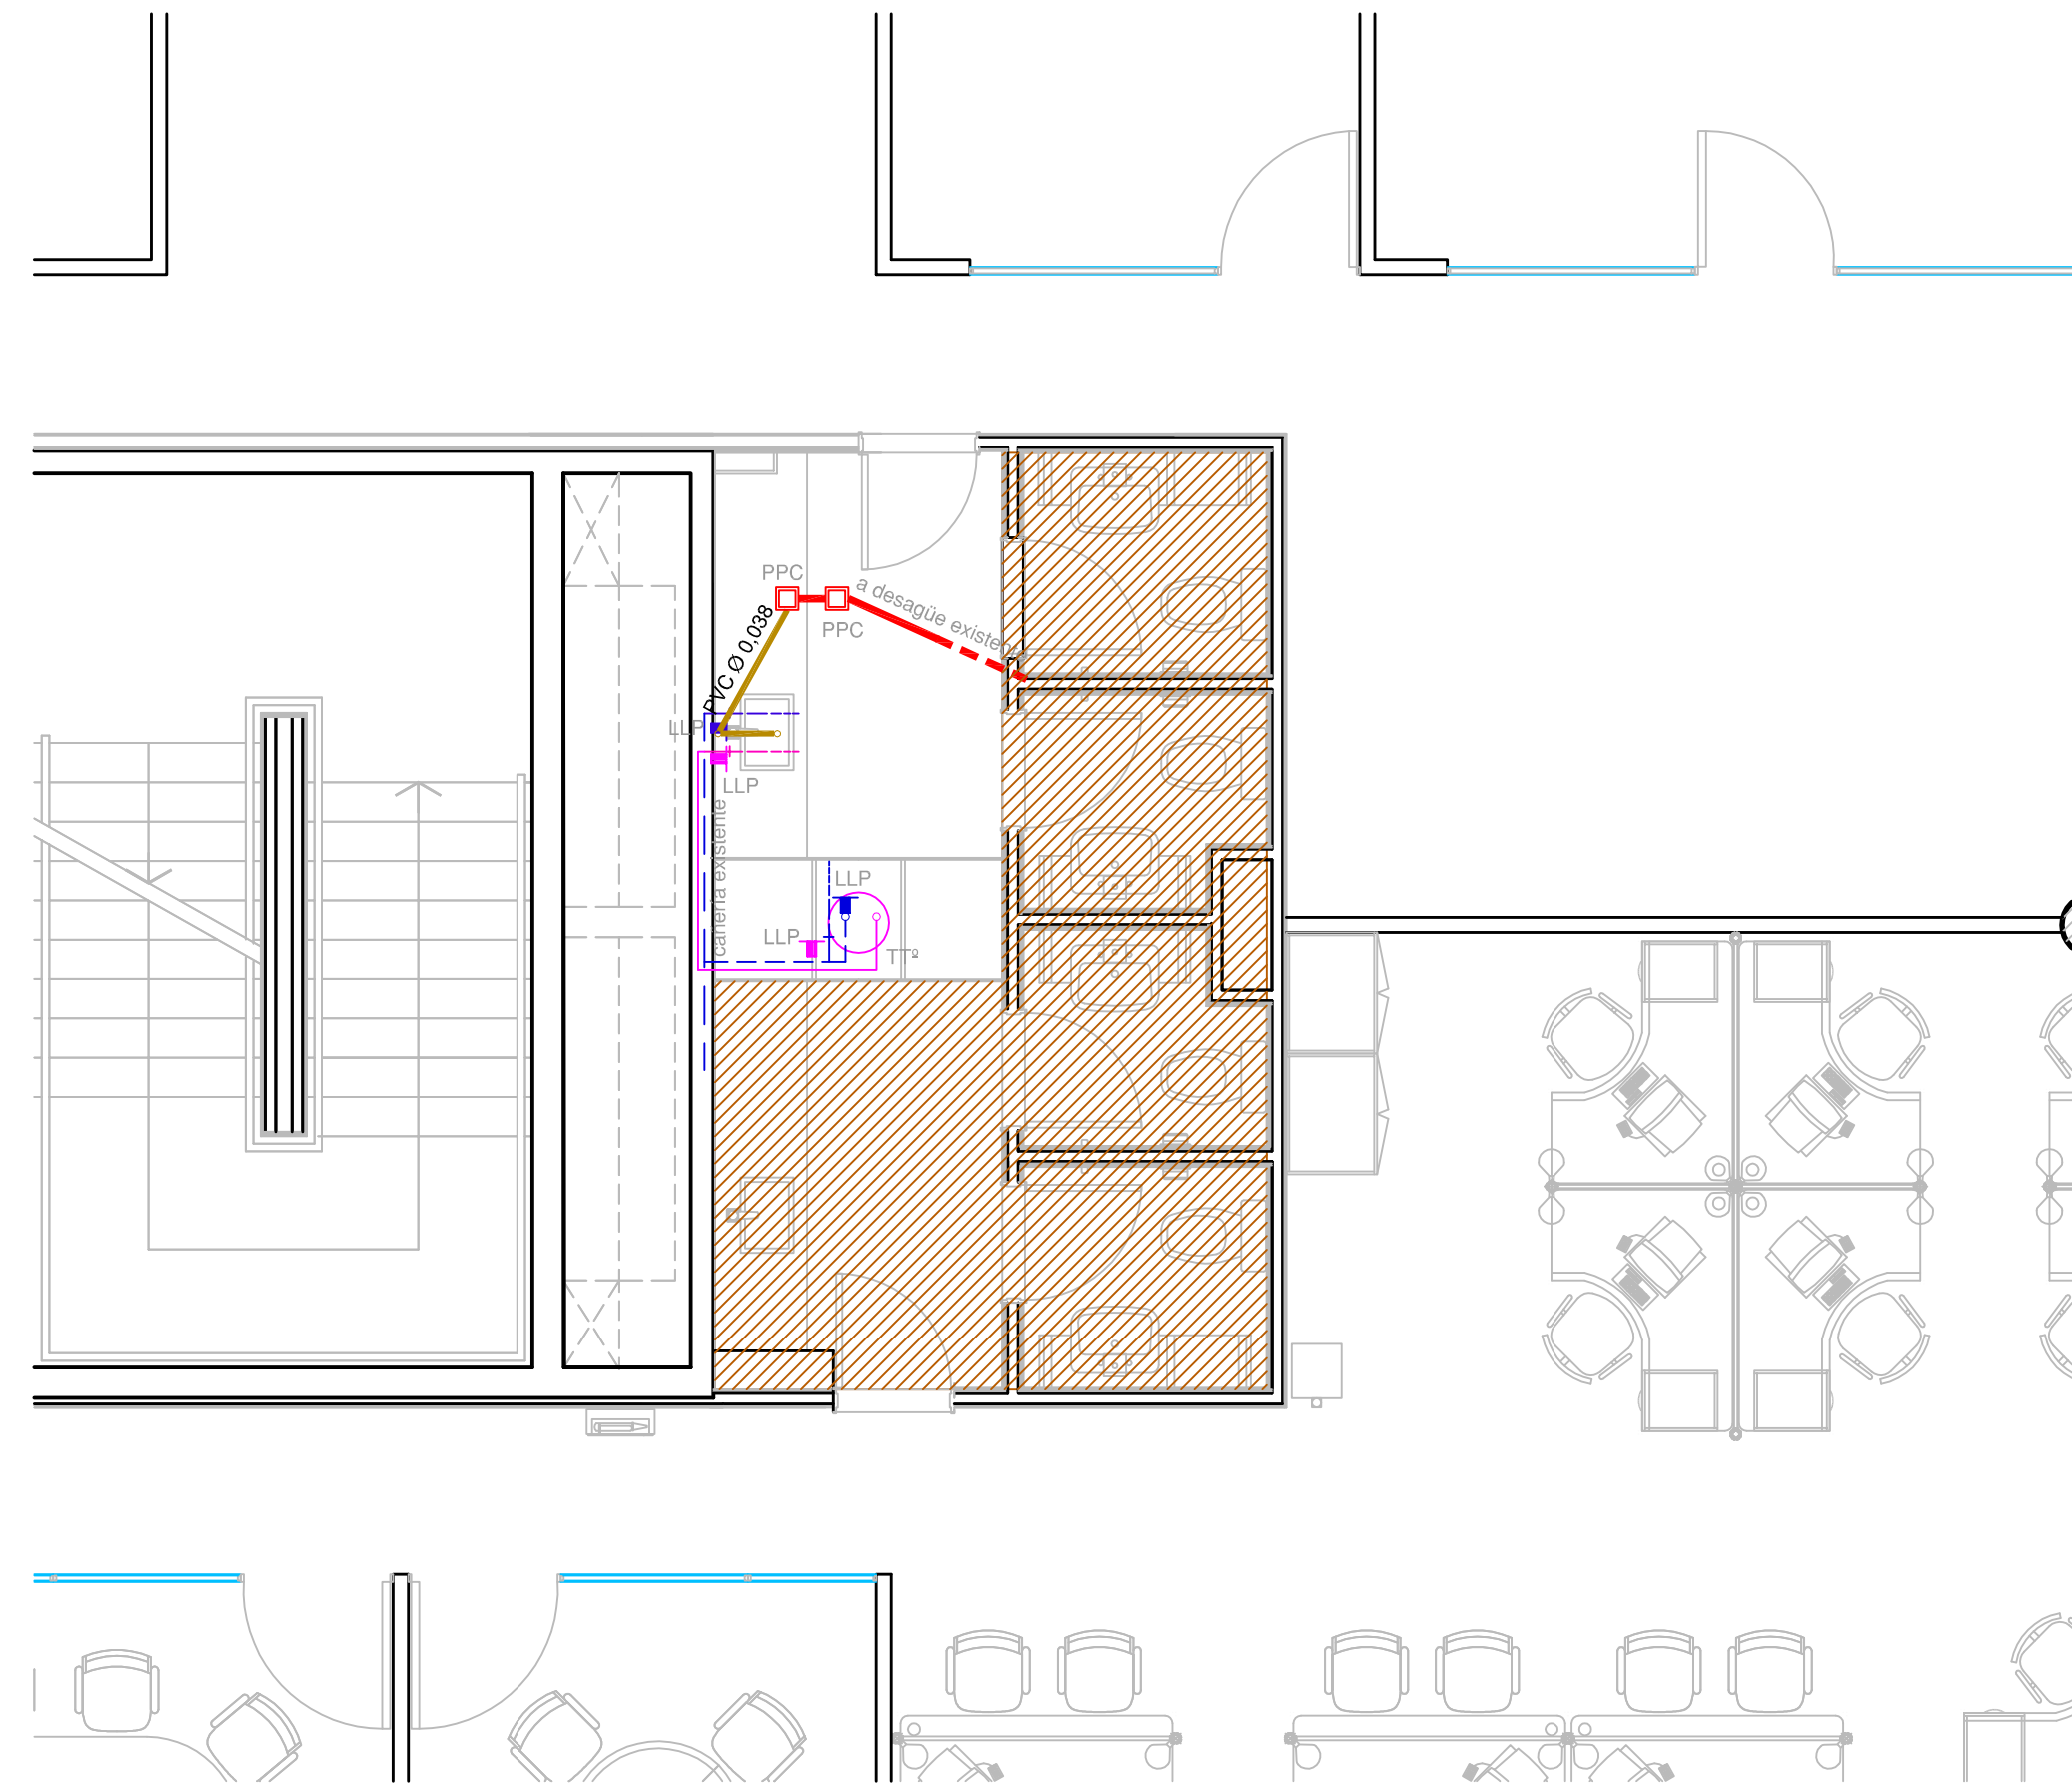

- REFERENCIAS CIELORRASOS
- Nueva cañería de desagüe PVC Ø 0,038 mm
 - Desagüe primario existente
 - Pileta de patio cerrada existente
 - Cañerías de provisión de agua existentes
 - Termotanque existente
 - Llaves de paso existentes
 - Área sin intervención



UBICACION:	OLGA COSSETTINI 731 – PISO 1°
PLANO:	ADAPTACIÓN DE SANITARIO
ESCALA:	1:50
FECHA:	22 Febrero 2010
PROYECTISTA	AM
ARCHIVO:	VAL_COS_SAN_P01–01_CO.DWG
XREF:	
NOTAS:	DOCUMENTACIÓN CONFORME A OBRA

El proyecto y el diseño indicados en este plano son propiedad intelectual de Contract Rent S.A. Esta prohibido su utilizacion total o parcial sin la expresa autorizacion escrita de la empresa.

contract

CONTRACT ARGENTINA
Tucuman 117 7° Piso (C1049AAC)
Buenos Aires . Argentina
Tel. / Fax : 54 (11) 4516-0722
info@contract.com.ar
www.contract.com.ar