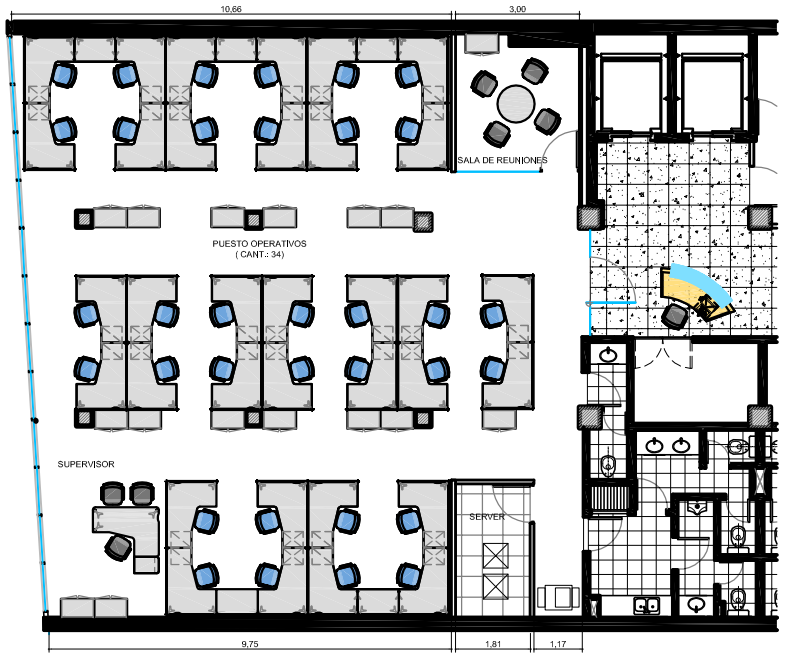

SITUACION ACTUAL

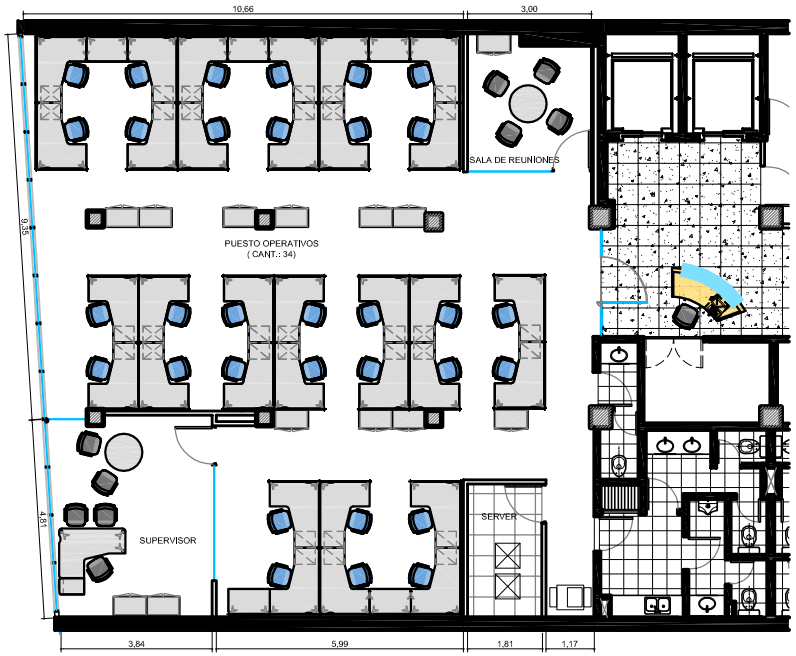

SITUACION FUTURA

VISA

UBICACION: AV.CORRIENTES 1437 6° PISO – FRENTE

REFERENCIAS TABIQUERIA

- TABIQUE VIDRIO SIMPLE
- TABIQUE DURLOCK - Espesor 10 cm
- MAMPOSTERIA EXISTENTE
- ESTRUCTURA DE H° A°

PLANO:	LAYOUT EQUIPAMIENTO
ESCALA:	1:75
FECHA:	04–11–09
PROYECTISTA	FM – MJT
ARCHIVO:	VISA_COR_EQ_P08–09_V02.dwg
XREF:	VISA_COR_BA_P08–09_V01.dwg

NOTAS: APTO COTIZACION

TODAS LAS MEDIDAS SE VERIFICARAN EN OBRA

El proyecto y el diseño indicados en este plano son propiedad intelectual de Contract Rent S.A. Esta prohibido su utilizacion total o parcial sin la expresa autorizacion escrita de la empresa.

contract

CONTRACT ARGENTINA
Tucuman 117 7º Piso (C1049AAC)
Buenos Aires . Argentina
Tel./Fax: 54 (11) 4516-0722
info@contract.com.ar
www.contract.com.ar