
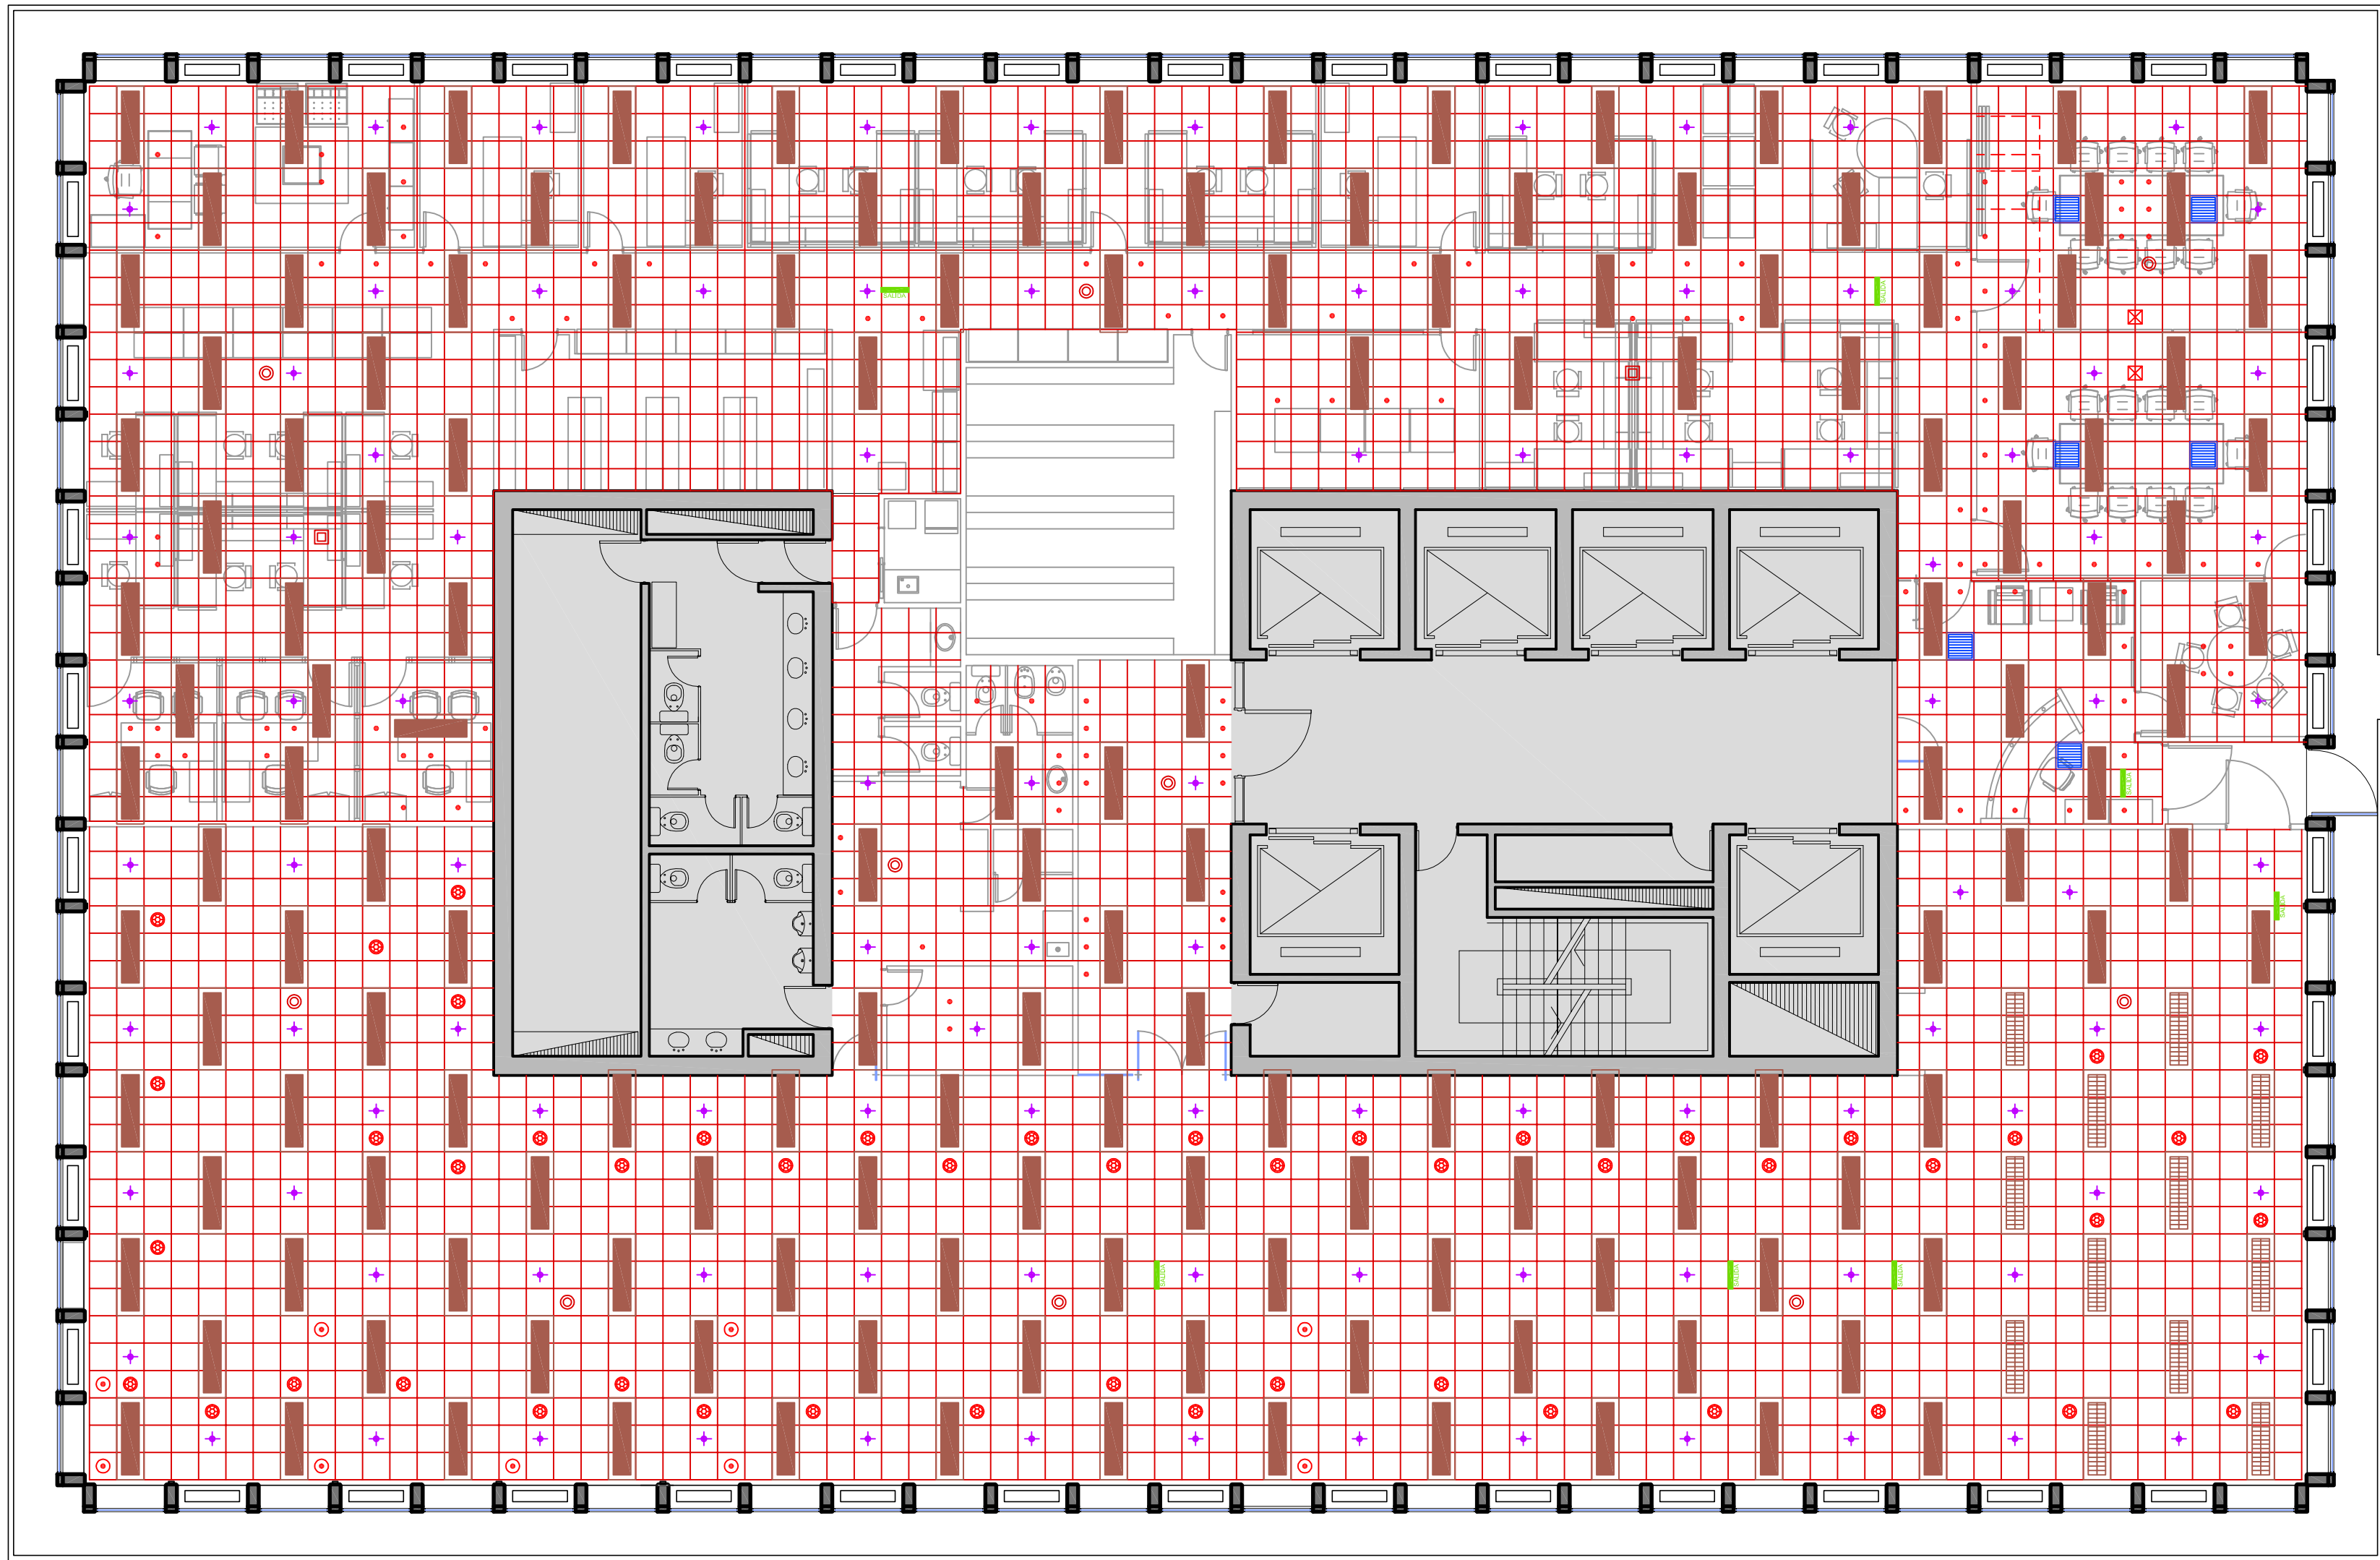


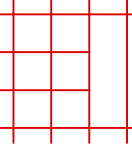

CIELORRASO EXISTENTE PISO 10º

REFERENCIAS

-  Cielorraso modular existente
-  Artefacto de Iluminación existente
-  Artefacto tipo "Office" existente
-  Tubo fluorescente
-  Sprinkler
-  Spot
-  Halospot
-  Dulux
-  Cartel de salida
-  Parlante embutido
-  Rejilla de retorno
-  Ventilador de techo
-  Proyector
-  Riel para paneles acústicos

UBICACION:	Edif. IBM – piso 10º
PLANO:	CIELORRASO EXISTENTE
ESCALA:	1:100
FECHA:	8 Febrero 2010
PROYECTISTA	AM
ARCHIVO:	QUL_IBM_CIE_P09–01_V01.DWG
XREF:	
NOTAS:	TODAS LAS MEDIDAS SERÁN VERIFICADAS EN OBRA