


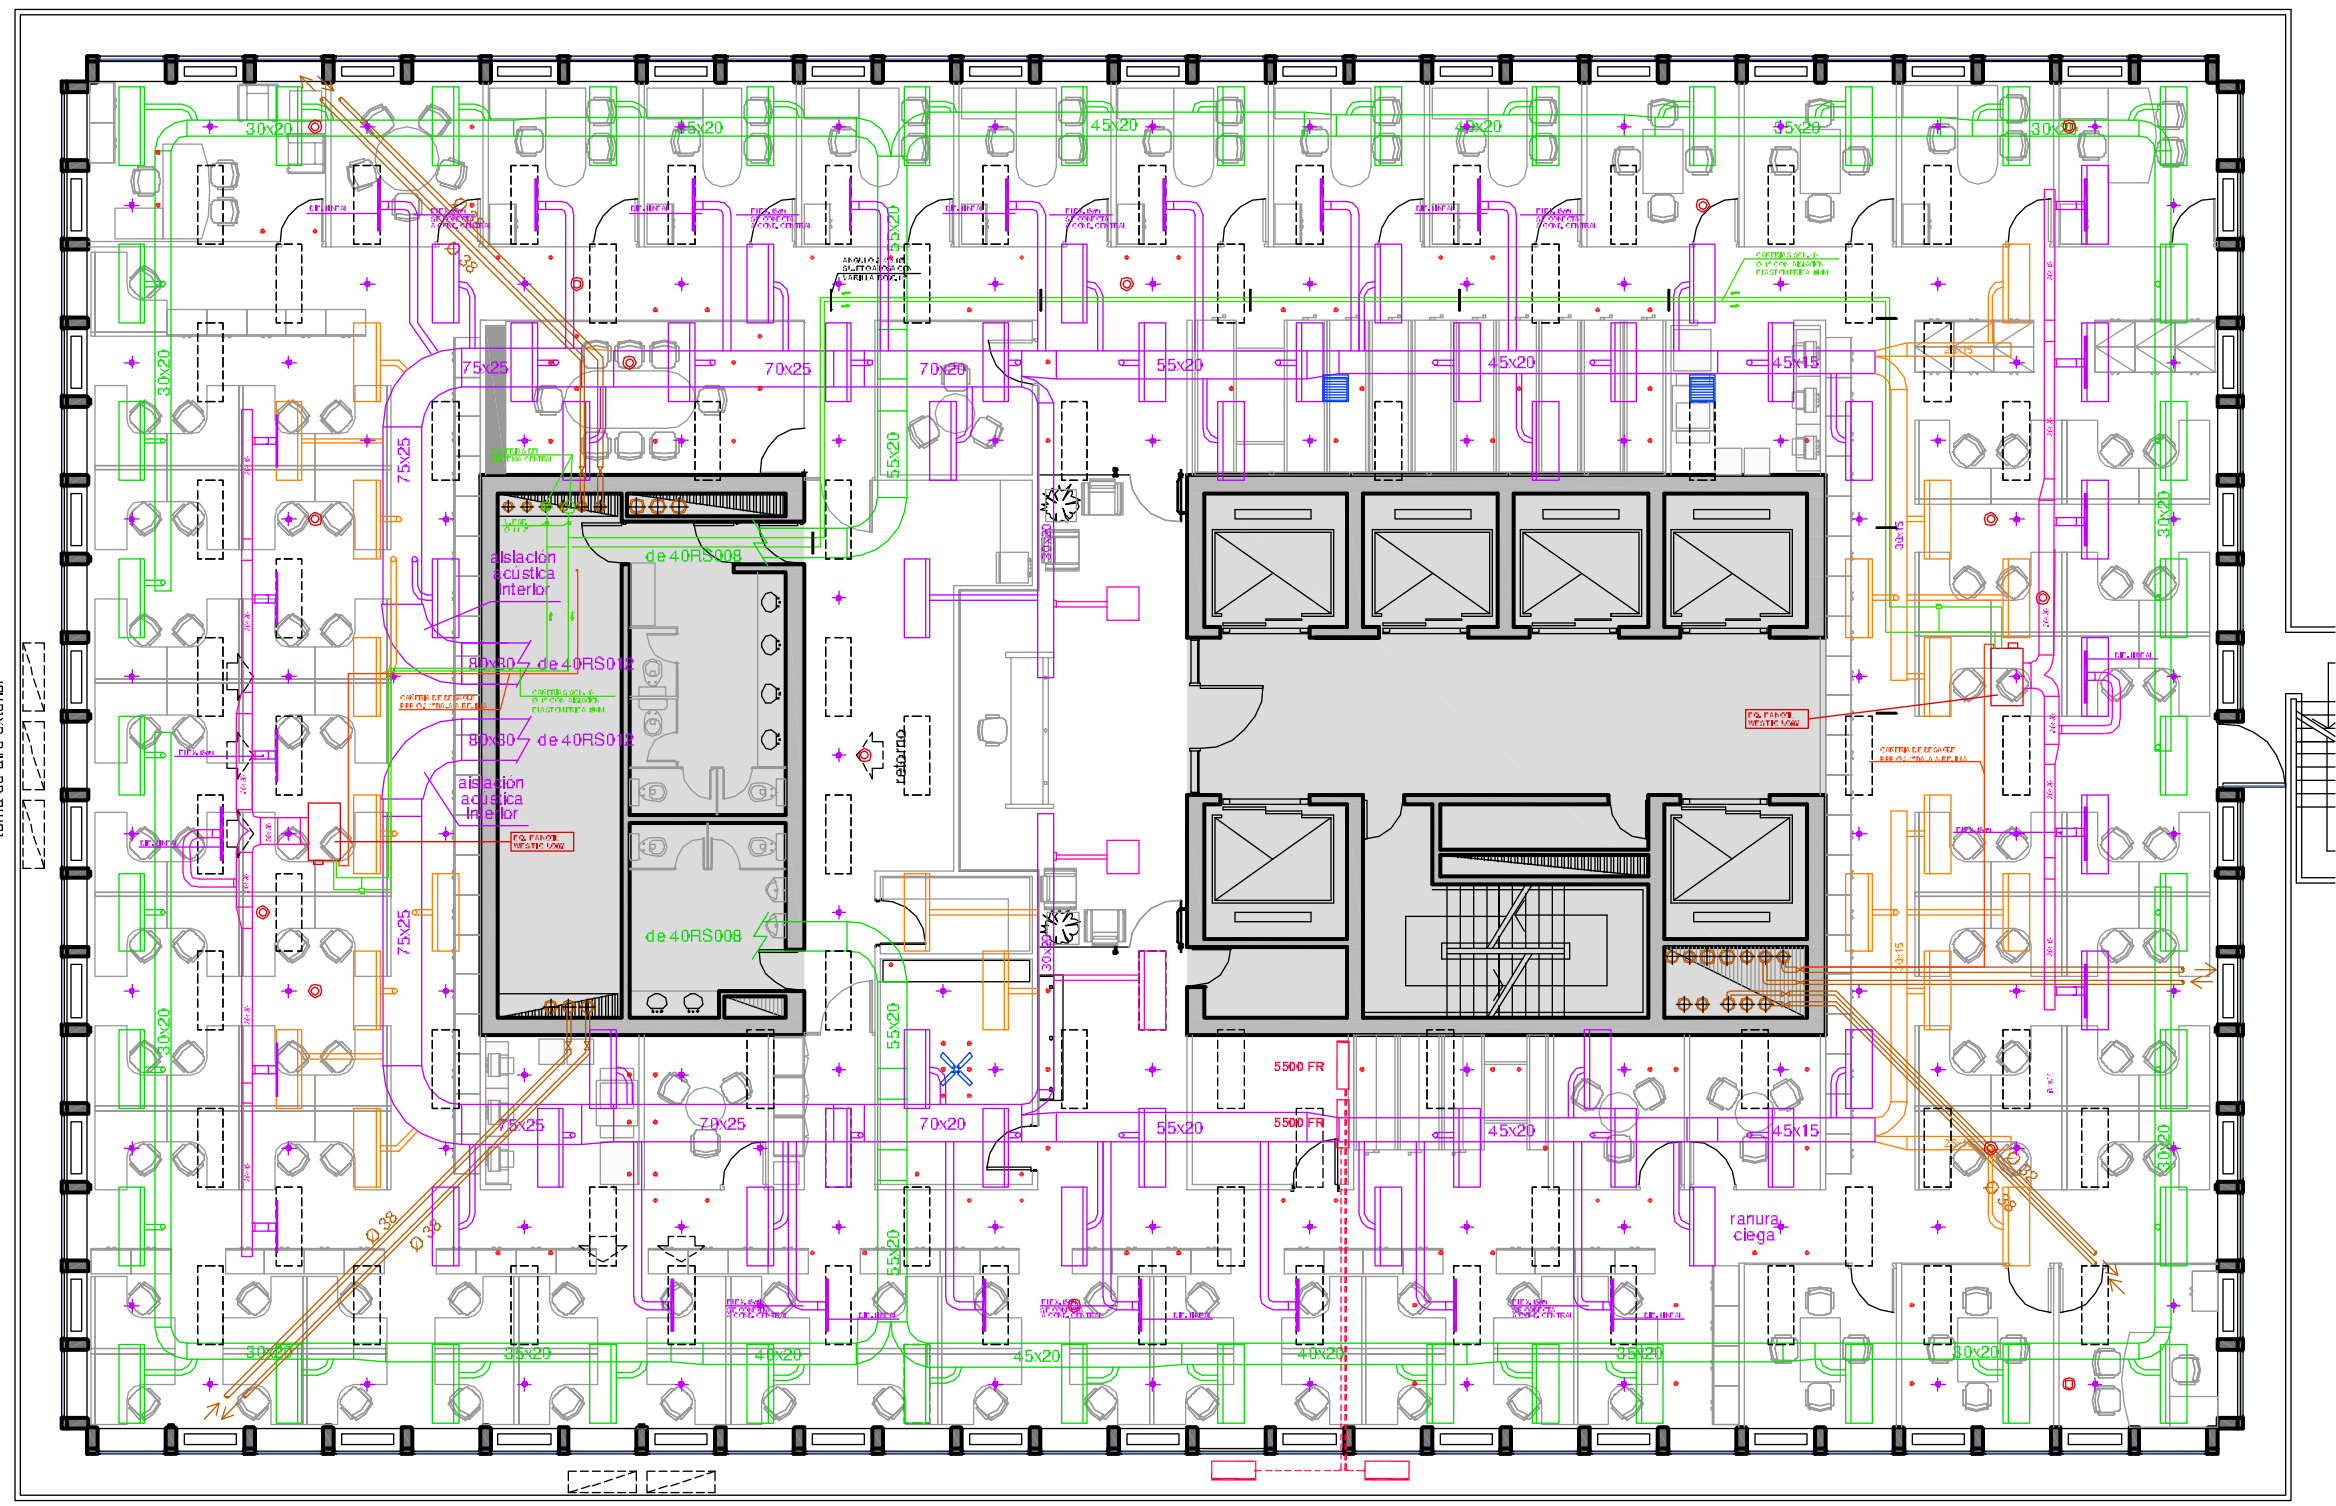

AIRE ACONDICIONADO PISO 9º

REFERENCIAS

- Conducto nuevo o modificado
- Conducto anulado
- Conducto A/A+ central existente
- Conducto A/A+ central existente
- Artefacto de iluminación
- Diffusor A/A+
- Sarinder
- Spot
- Falospot
- Dulux
- Parlante empujado
- Rejilla de retorno
- Ventilador de techo
- Proyector

NOTA IMPORTANTE
La información sobre conductos de A/A+ central corresponde a la documentación suministrada por el administrador del consorcio.
Se adjunta la digitalización de los planos originales.

UBICACIÓN:	Edif. IBM - piso 9º
PLANO:	INSTALACIONES TERMOMECANICAS
ESCALA:	1:100
FECHA:	8 Febrero 2010
PROYECTISTA:	AM
ARCHIVO:	QUI_IBM_TER_P09-02_V01.DWG
XREF:	
NOTAS:	TODAS LAS MEDIDAS SERÁN VERIFICADAS EN OBRA

