



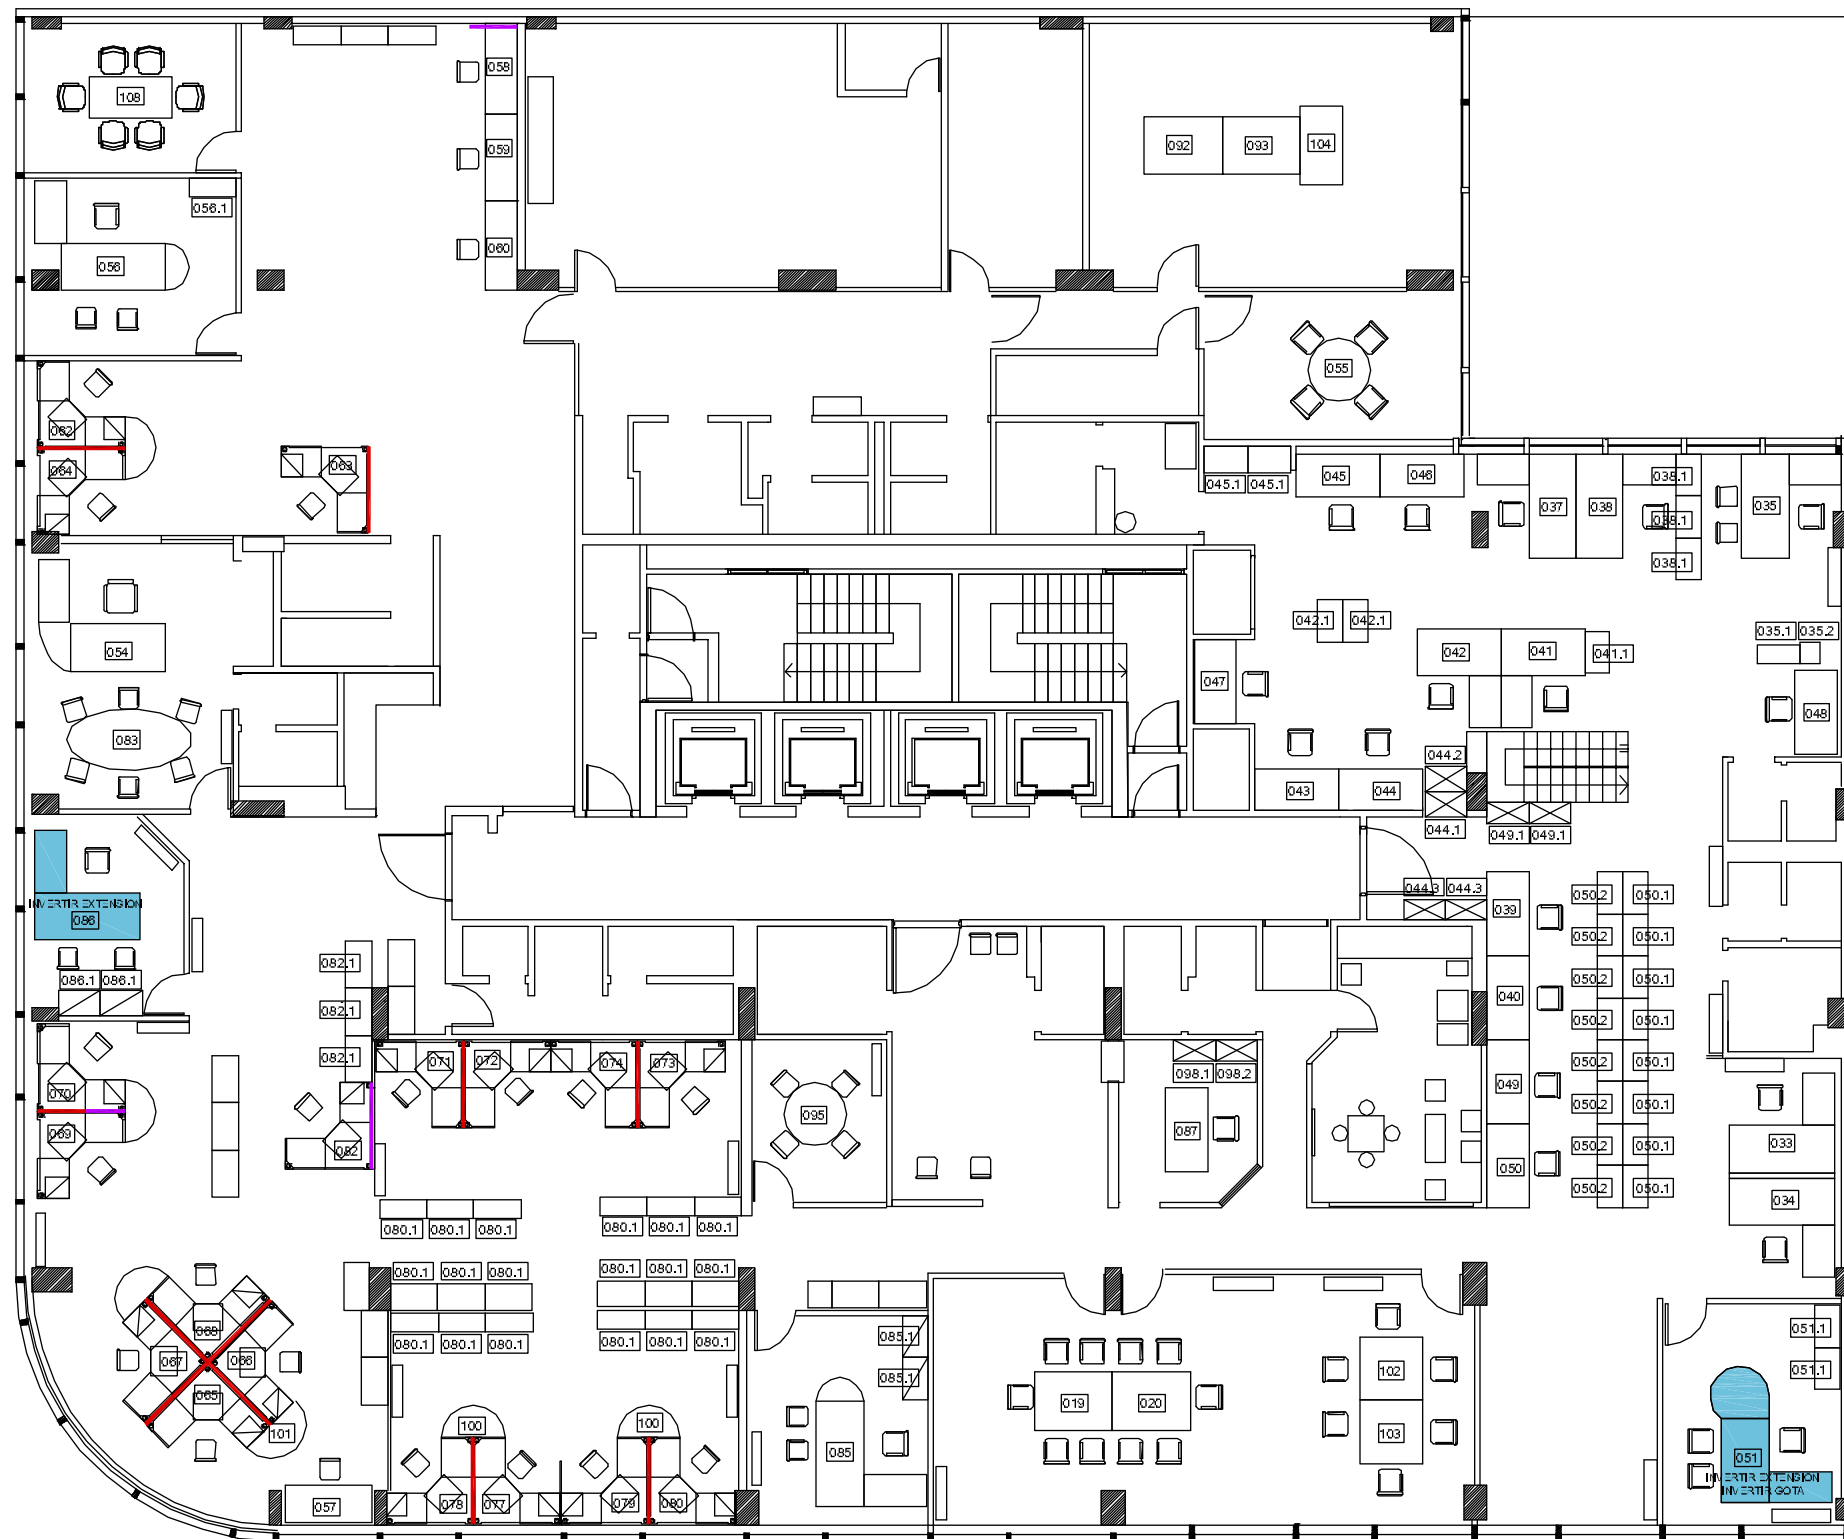

TALCAHUANO – PISO 5º

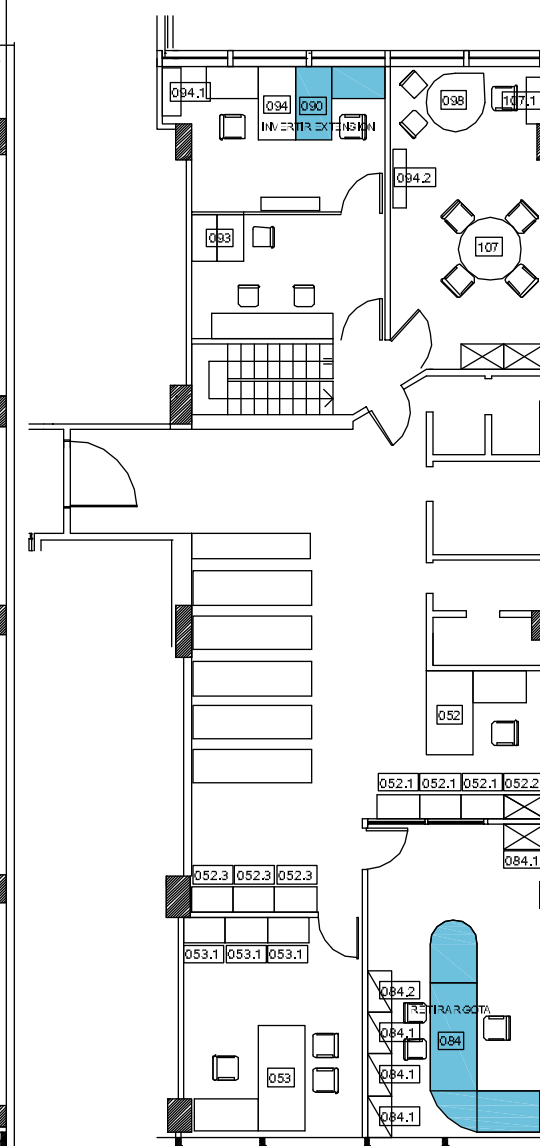

TALCAHUANO – PISO 6º



UBICACION: TALCAHUANO 833 – PISO 5º Y 6º

REFERENCIAS EQUIPAMIENTO

ITEM

- EQUIPAMIENTO EXISTENTE E READAPTADO
- PANELA RETIRAR
- PANELA REUTILIZAR

PLANO: CORRESPONDENCIA DE EQUIPAMIENTO

ESCALA: 1:100

FECHA: 08-04-10

PROYECTISTA: A.M.

ARCHIVO: ENE_BOU_MOB_P00-01_V01

XREF:

NOTAS:

TODAS LAS MEDIDAS SE VERIFICARAN EN OBRA

El proyecto y el diseño indicados en este plano son propiedad intelectual de Contract Rent S.A. Esta prohibido su utilizacion total o parcial sin la expresa autorizacion escrita de la empresa.



CONTRACT ARGENTINA
 Tucuman 117 - 7º Piso (C1049AAC)
 Buenos Aires - Argentina
 Tel. / Fax : 54 (11) 4616-0722
 info@contract.com.ar
 www.contract.com.ar