


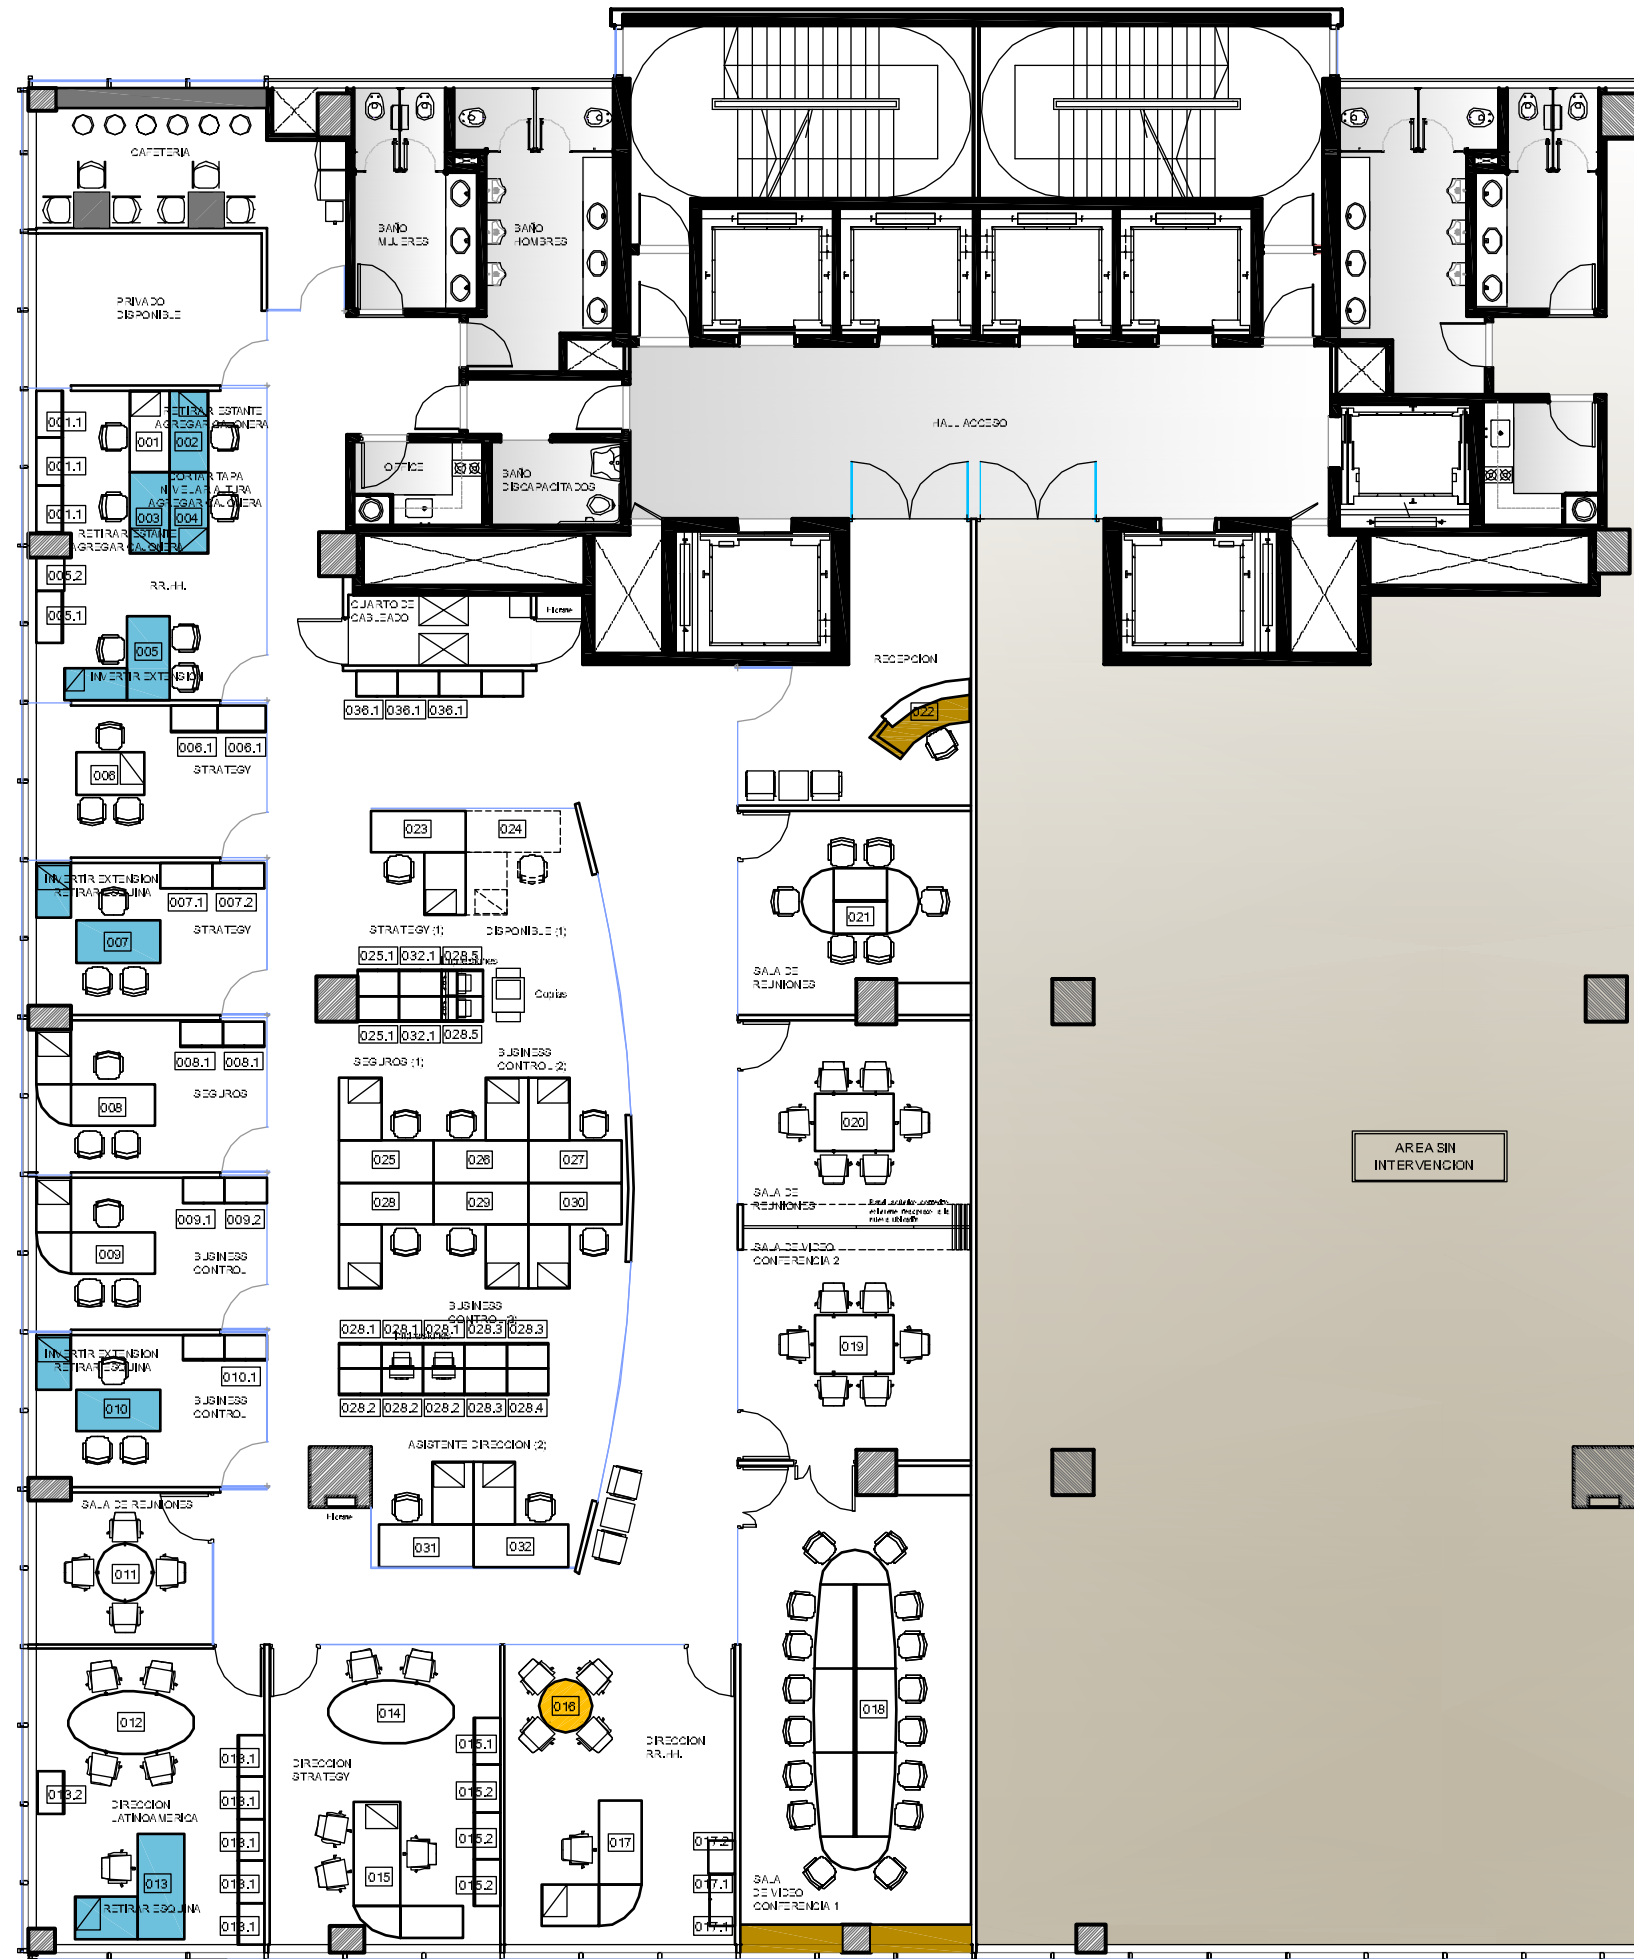

UBICACION: **BOUCHARD 710 - PISO 8º**

REFERENCIAS EQUIPAMIENTO

ITEM

- EQUIPAMIENTO EN MADERA NUEVO
NO INCLUIDO EN PRESUPUESTO INICIAL
- EQUIPAMIENTO EN MADERA NUEVO
INCLUIDO EN PRESUPUESTO INICIAL
- EQUIPAMIENTO NUEVO INCLUIDO EN
PRESUPUESTO INICIAL
- EQUIPAMIENTO EXISTENTE READAPTADO

PLANO: **CORRESPONDENCIA DE EQUIPAMIENTO**

ESCALA: **1:100**

FECHA: **08-04-10**

PROYECTISTA: **A.M.**

ARCHIVO: **ENE_BOU_MOB_P08-01_V01**

XREF: **ENE_BOU_BAS_P08-01_V01**

NOTAS:

TODAS LAS MEDIDAS SE VERIFICARAN EN OBRA

El proyecto y el diseño indicados en este plano son propiedad intelectual de Contract Rent S.A. Esta prohibido su utilizacion total o parcial sin la expresa autorizacion escrita de la empresa.

contract

CONTRACT ARGENTINA
Tucuman 117 - 7º Piso (C1049AAC)
Buenos Aires - Argentina
Tel. / Fax : 54 (11) 4616-0722
info@contract.com.ar
www.contract.com.ar