


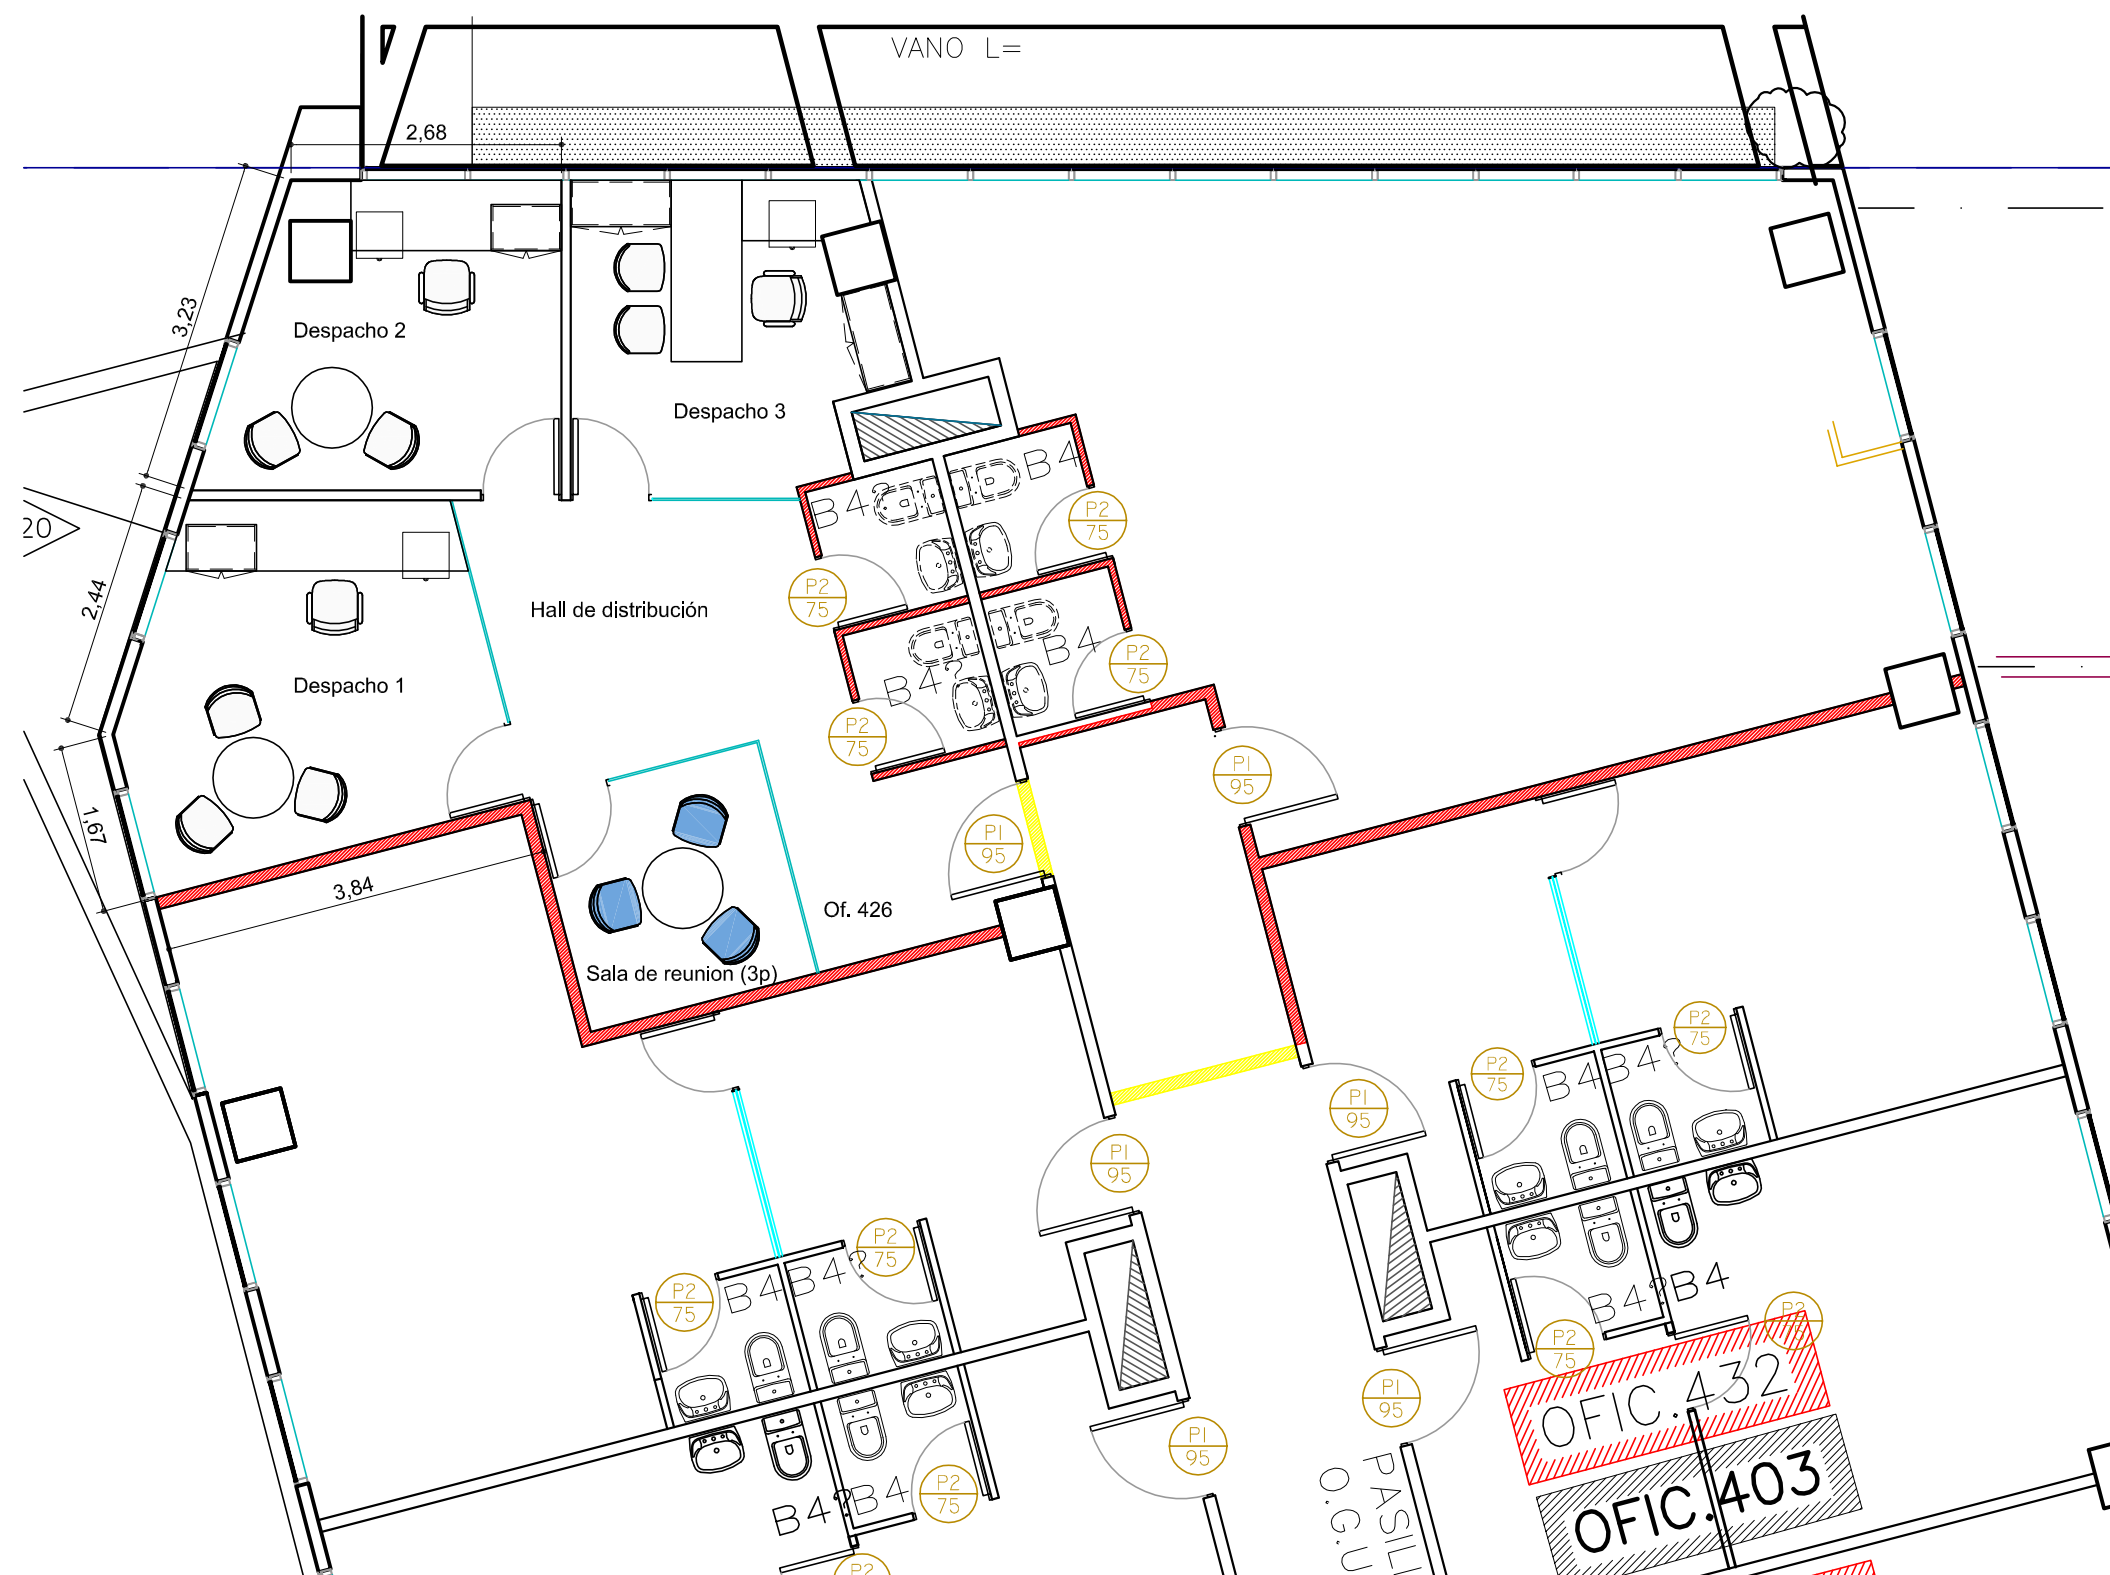

1

PLANTA



El proyecto y el diseño indicados en este plano son propiedad intelectual de Contract Chile S.A. Esta prohibido su utilización total o parcial sin la expresa autorización escrita de la empresa.

contract

CONTRACT CHILE
Darío Urzúa 1955.
Providencia. Santiago. Chile
Tel. :205 44 71 Fax:2049188
www.contract.cl

LAYOUT

1/75

AV. RAUL LABBE 12.613, OF. 426

ABRIL 2010