


Referencia

-  Carpinterías de vidrio a retirar
-  Tabique de Durlock a demoler
-  Estructura de Revestimiento a demoler
-  Cieloraso de Durlock a demoler
-  Mueble a Retirar

NOTA 1

TODAS LAS CARPINTERÍAS QUE SE REIRAN DE LA OBRA DEBERÁN SER INVENTARIADAS Y SU DESTINO SERÁ ESPECIFICADO POR LA INSPECCIÓN DE OBRA.

LA EMPRESA CONTRATISTA DEBERA RETIRAR LA TOTALIDAD DE LA ALFOMBRA, PLACAS DE GRANTO DETERIORADAS O CORTADAS Y PISO FLOTANTE.

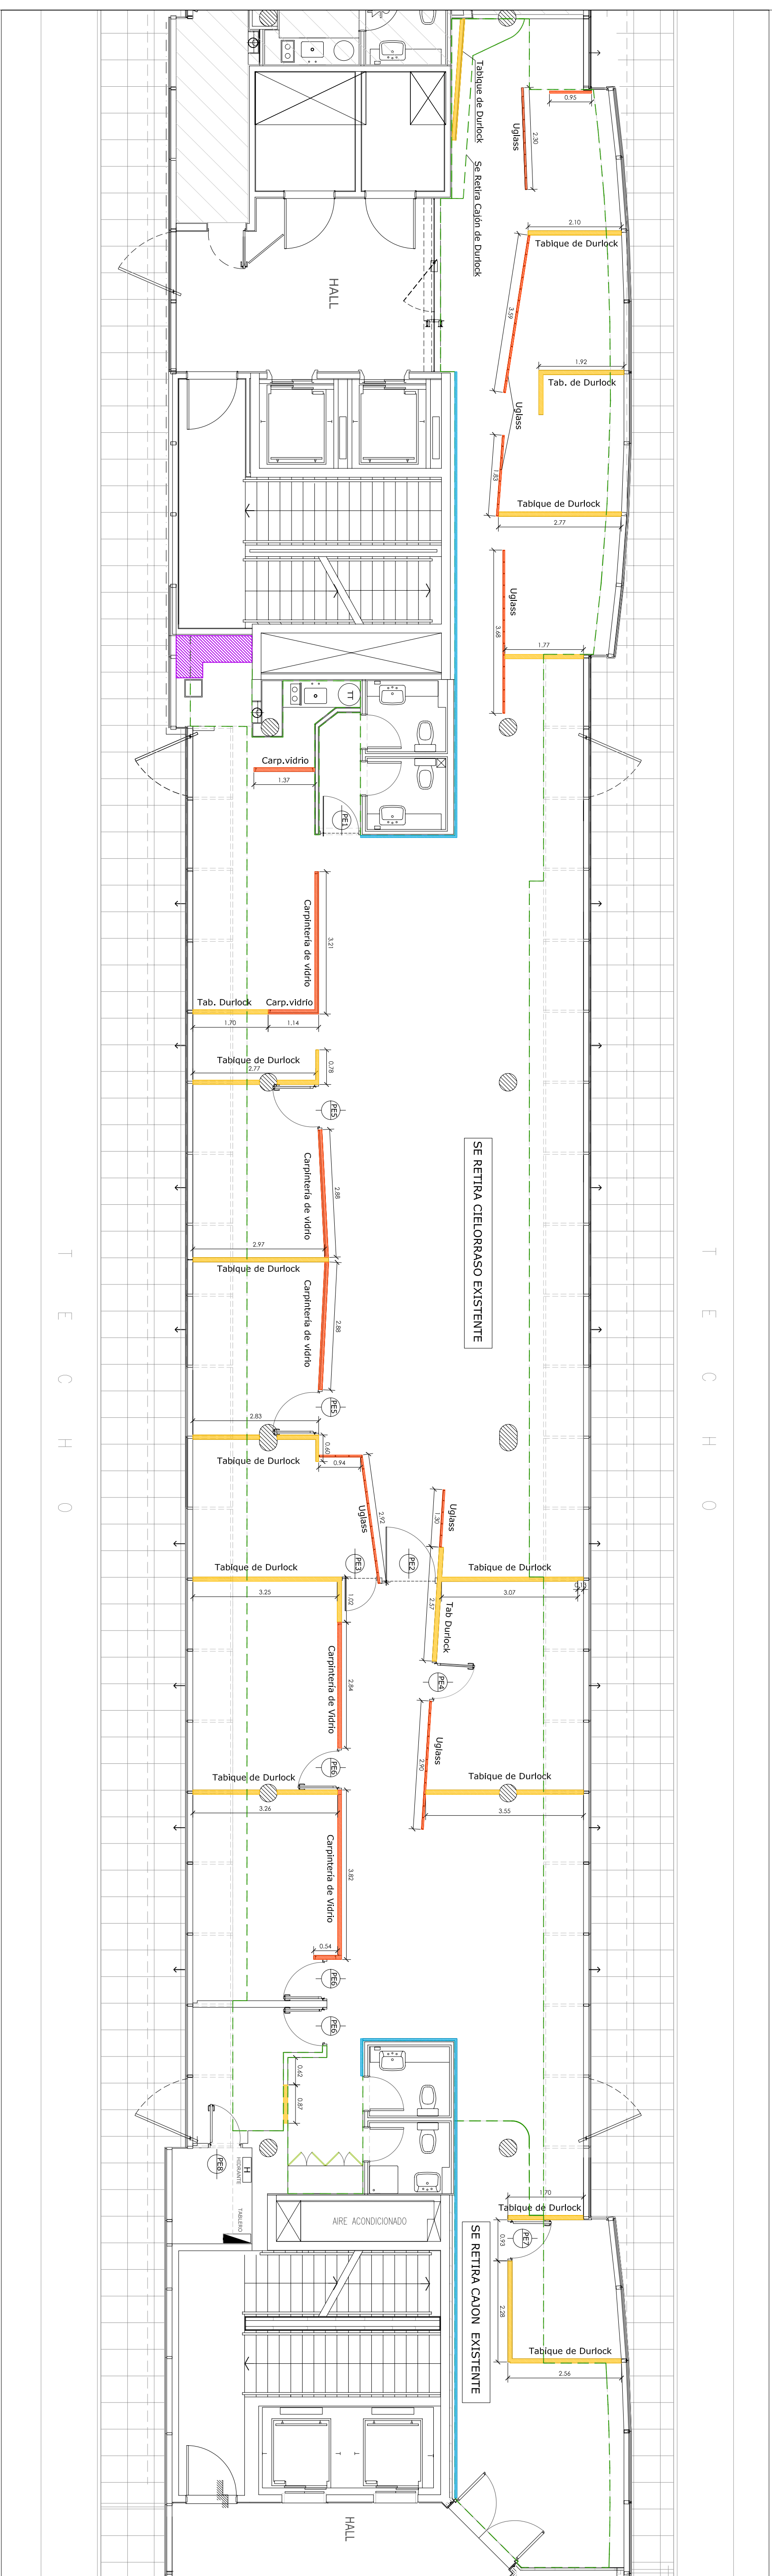

UGLASS	EXISTENTES	PROYECTADOS	FALTANTES	SOBRANTES
h: 2.37m h: 2.57 m	44 Piezas 30 Piezas	68 Piezas 24 Piezas	24 Piezas -	- 6 Piezas

PUERTAS EXISTENTES		TIPO	CANTIDAD	IQZ.	DER.	A REUTILIZAR
PE1: 0.90m - h: 2.38m	VIDRIO TEMPALADO PIVOT.	1	1			SI
PE2: 1.27m - h: 2.55m	VIDRIO TEMPALADO ARANADO PIVOT.	1	1			NO
PE3: 0.75m - h: 2.57m	VIDRIO TEMPALADO PIVOT.	1	1		1	NO
PE4: 0.90m - h: 2.55m	VIDRIO	1	1			NO
PE5: 0.90m - h: 2.00m	VIDRIO	2	1	1	1	NO
PE6: 0.90m - h: 2.00m	VIDRIO	3	2	1	1	NO
PE7: 0.95m - h: 2.45m	PUERTA PLACA	1	1			NO
PE8: 0.77m - h: 2.00m	PUERTA PLACA	1	1			NO
TOTAL			11			

CARLA BECHELLI
ARQUITECTOS
BUENOS AIRES
ARGENTINA
+54 11 4 519 2553
cbecelli@cbarqs.com

Esta plano, y la documentación contenida en él son propiedad intelectual de Carls Bechell Arquitectos



Oficina Buenos Aires EDIFICIO PORTENO I - 410 PISO - PUERTO MADRERO	PROYECTO Demolición Esc.: 1:75	A03
--	---	-------------------